



GOLVTYP - G1

1:10

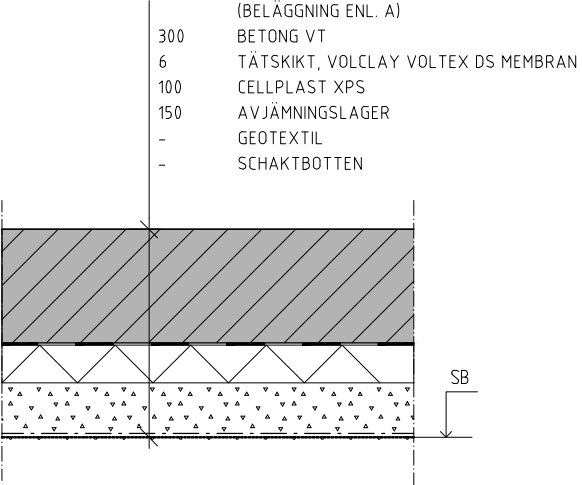

GOLVTYP - G2

1:10

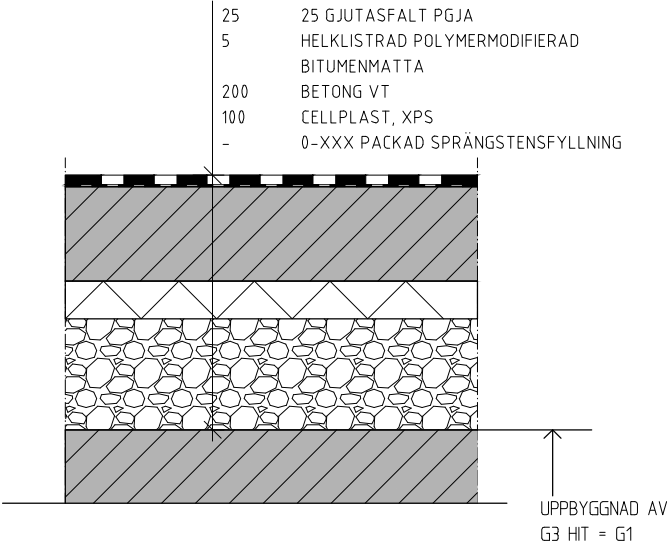

GOLVTYP - G3

1:10

## FÖRESKRIFTER

ALLMÄNNA FÖRESKRIFTER  
SE RITNING K-01-0-0000.

## FÖRKLARINGAR

BETECKNINGAR MM ENL  
BYGGHANDLINGAR 90

ALLA MÅTT I [mm]

HÖJDER I [m]

FG AVSER FÄRDIGT GOLV.

SB AVSER PROJEKTERAD SCHAKTBOTTEN


UK AVSER UNDERKANT BTG.

- BETONG
- VATTENTÄT BETONG
- CELLPLAST
- AVJÄMNINGSLAGER
- ARBETSSKIKT
- TÄTSKIKT, VOLCLAY
- GEOTEXTIL

## HÄNVISNINGAR

BET	ANT	ÄNDRINGEN AVSER	SIGN	DATUM
-----	-----	-----------------	------	-------

## RELATIONSHANDLING

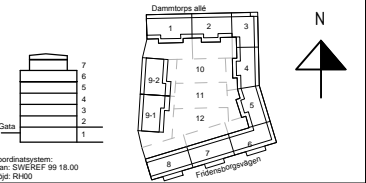

Koordinatsystem:  
Plan: SWEKREF 99 18.00  
Höjd: RH00

Kv. Liljekonvaljen  
JÄRVASTADEN, SOLNA

**SKANSKA**

A	Skanska Teknik	Tel. 010-448 00 00
K	Bjerking	Tel. 010-211 80 00
E	Resista AB	Tel. 08-594 970 70
V	Energopavts	Tel. +37167112350
w	ÄF Infrastruktur AB	Tel. 010 505 00 00
L	Landskapslaget AB	Tel. 08-442 48 20

UPPDRAG NR	BYGG AV	UPPDRAGSANSVARS
13U22880	MJN	MJN
BYTT	ÖVERGÅV AV	
2016-02-15	MJN	

NYBYGGNAD FLERBOSTADSHUS

GOLVTYPER

SKALA	NUMMER	I BET
A1: 1:10 A3: 1:20	K-20-6-0001	