

# FÖRESKRIFTER

Granitbeklädad och avtäckning utförs av granit typ Arctic Kvartsit S:t Andrews grey. Synliga ytor flämnade.



flammade

Mått granitbeklädnad  $l=600$ ,  $h=200$ ,  $t_j=20$ , om e annat anges, se uppställning.  
Mått avtäckning fallande längder,  $b=200$   $t_j=30$


Mått avtäckning fallande längder,  $b=200$  tj=30

Fog b=8, elastisk, sandad i ytan


Infästning med lim, Ardex x701 eller likvärdigt

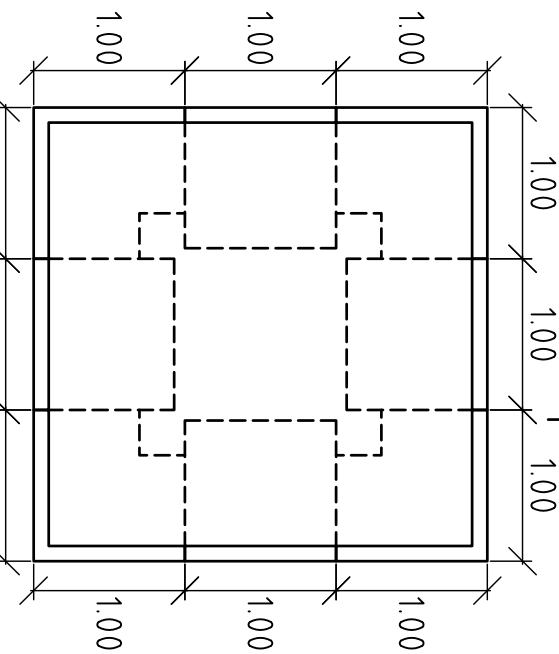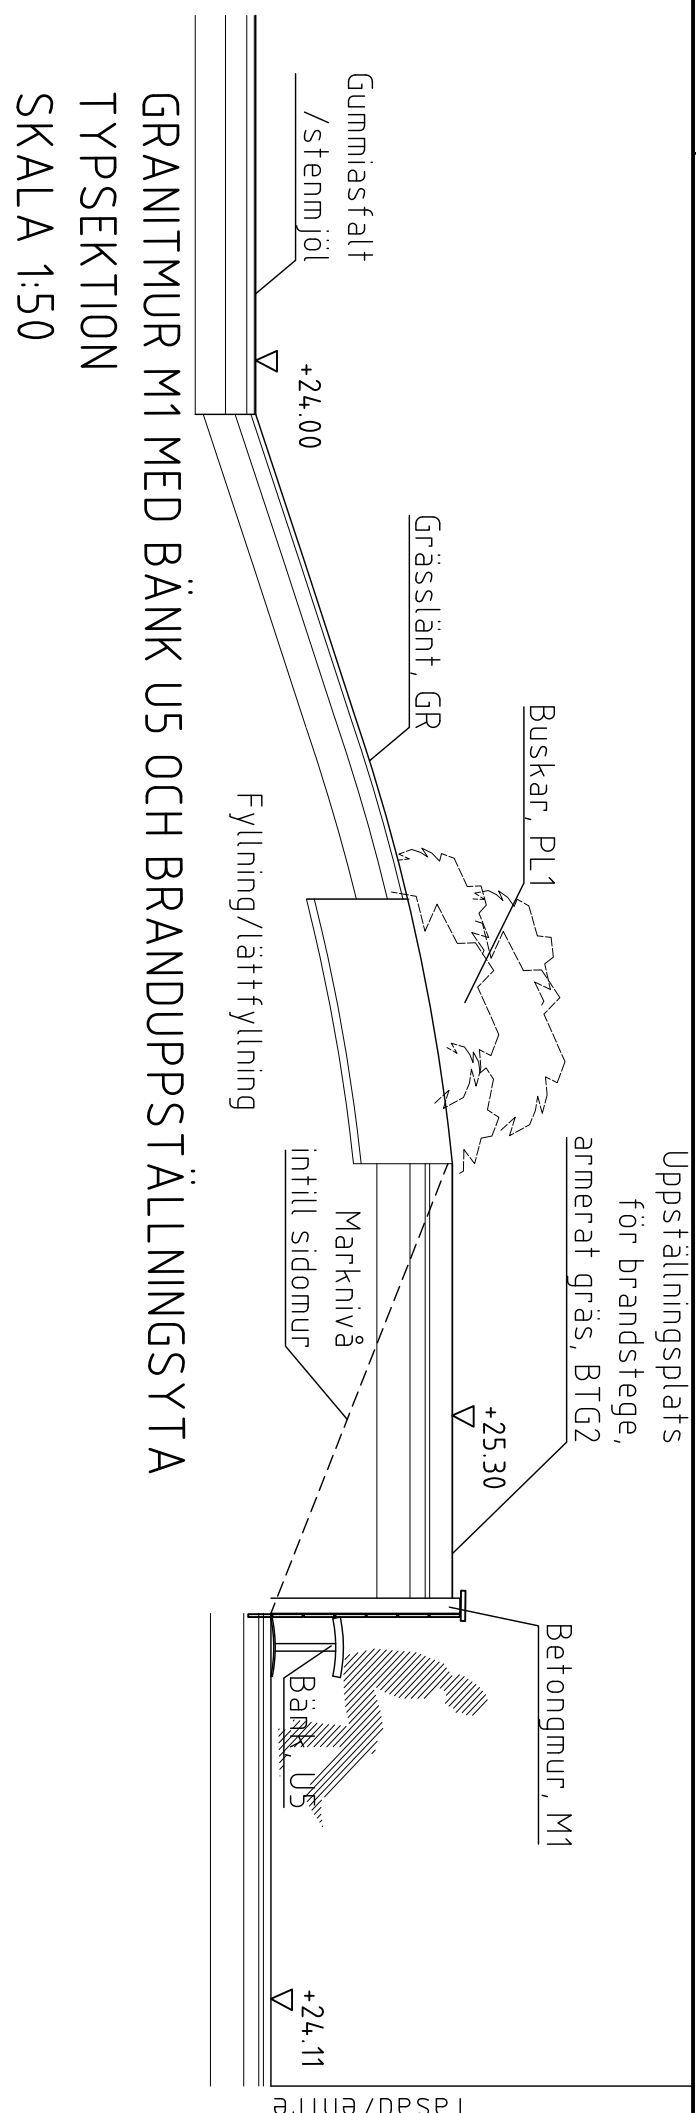


MUR M1a BETONGELEMMENT

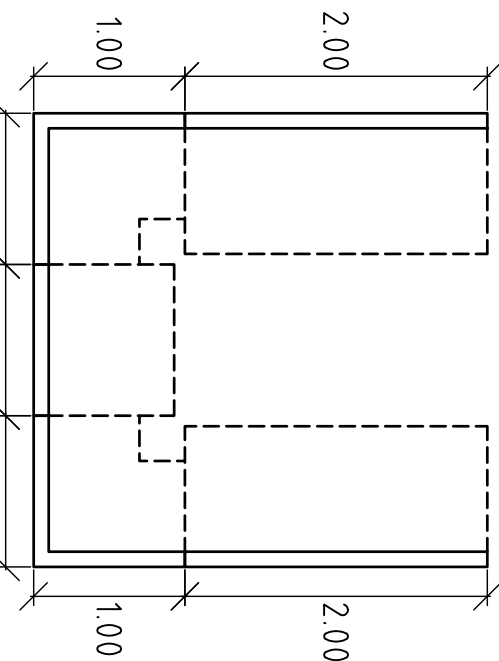



MUR M1b BETONGELEMMENT

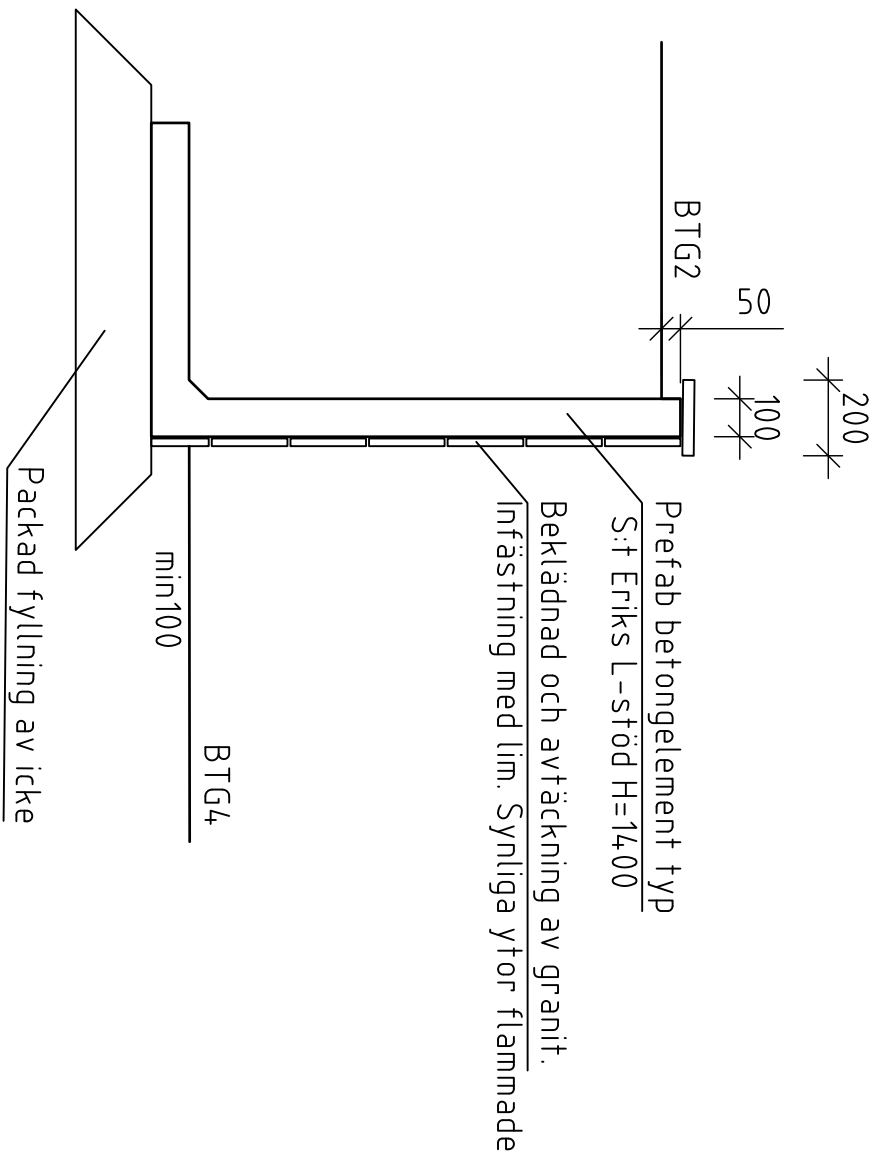

MUR M1  
TYPSEKTION  
SKALA 1:20

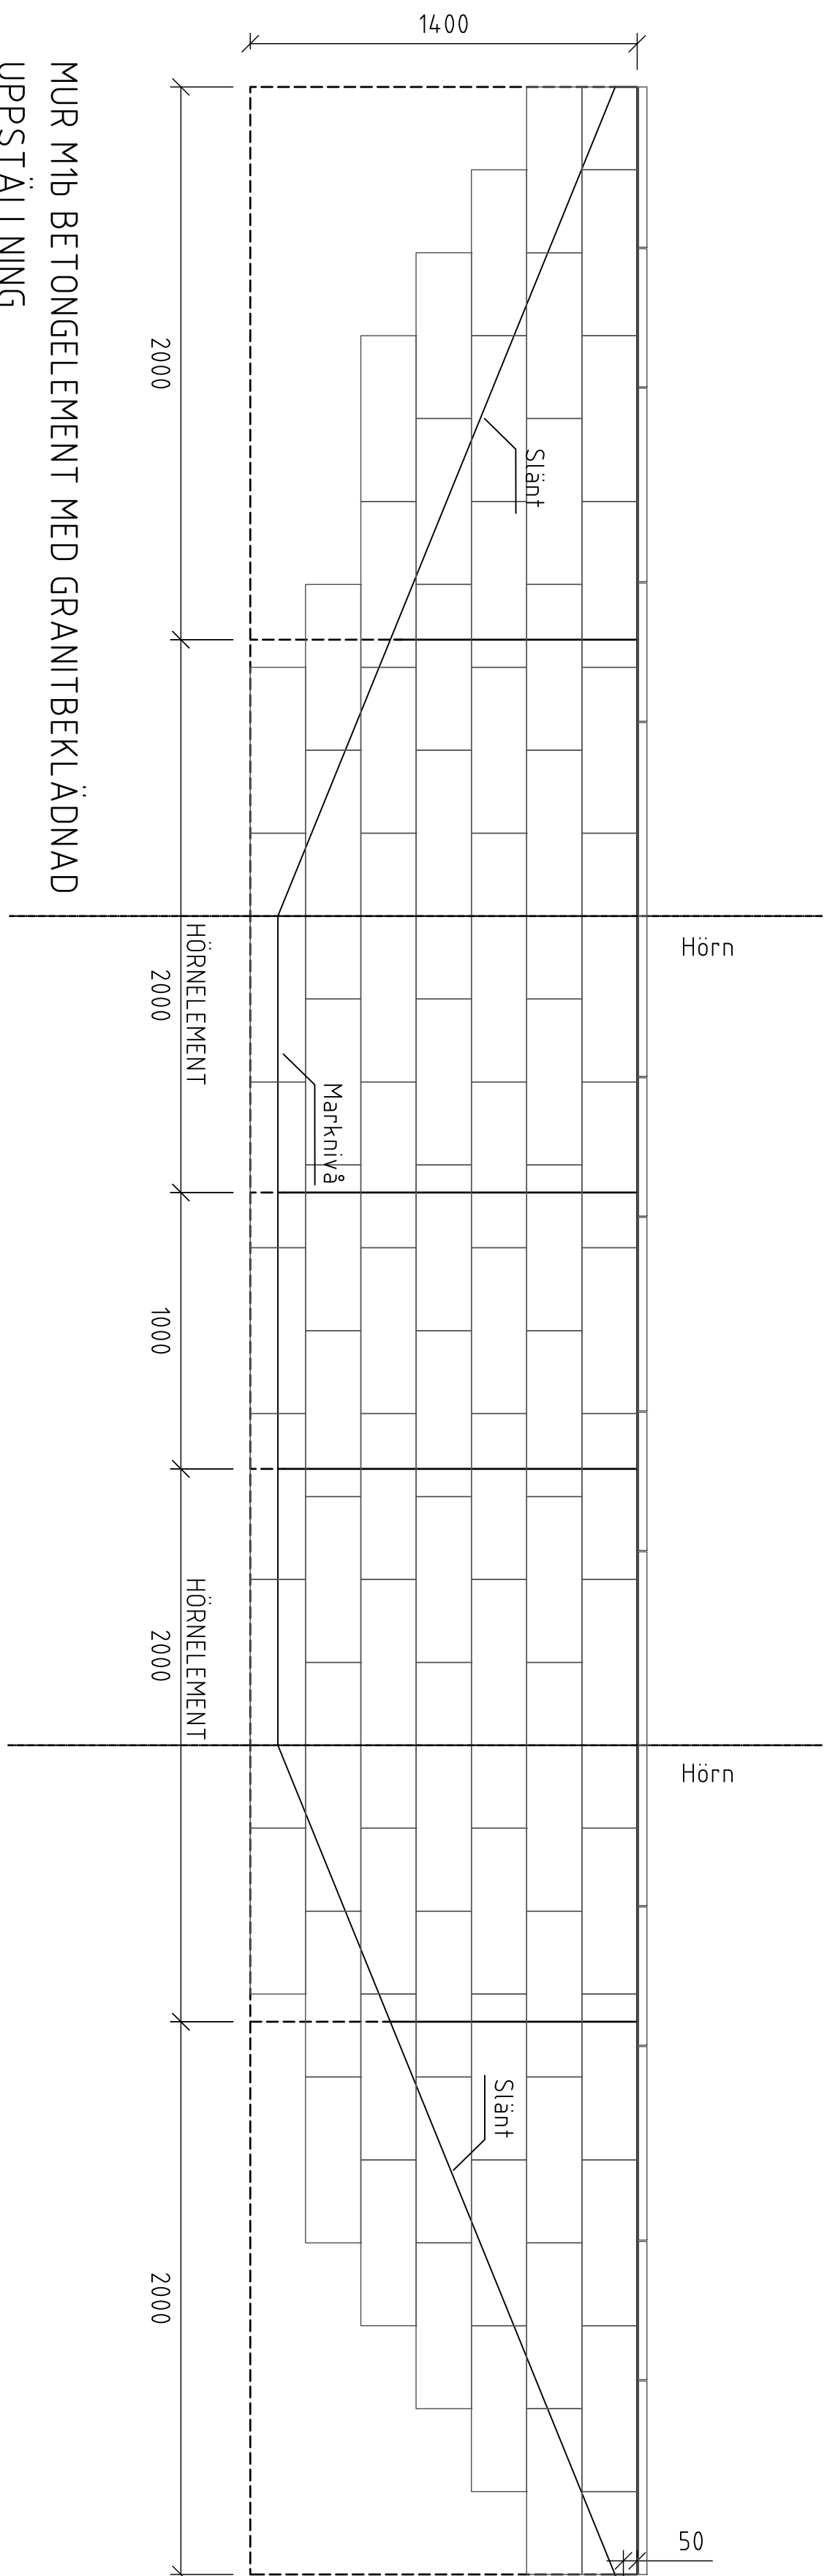


MUR M1b BETONGELEMENT MED GRANITBEKLADNAD  
UPPSTÄLLNING  
SKALA 1:20

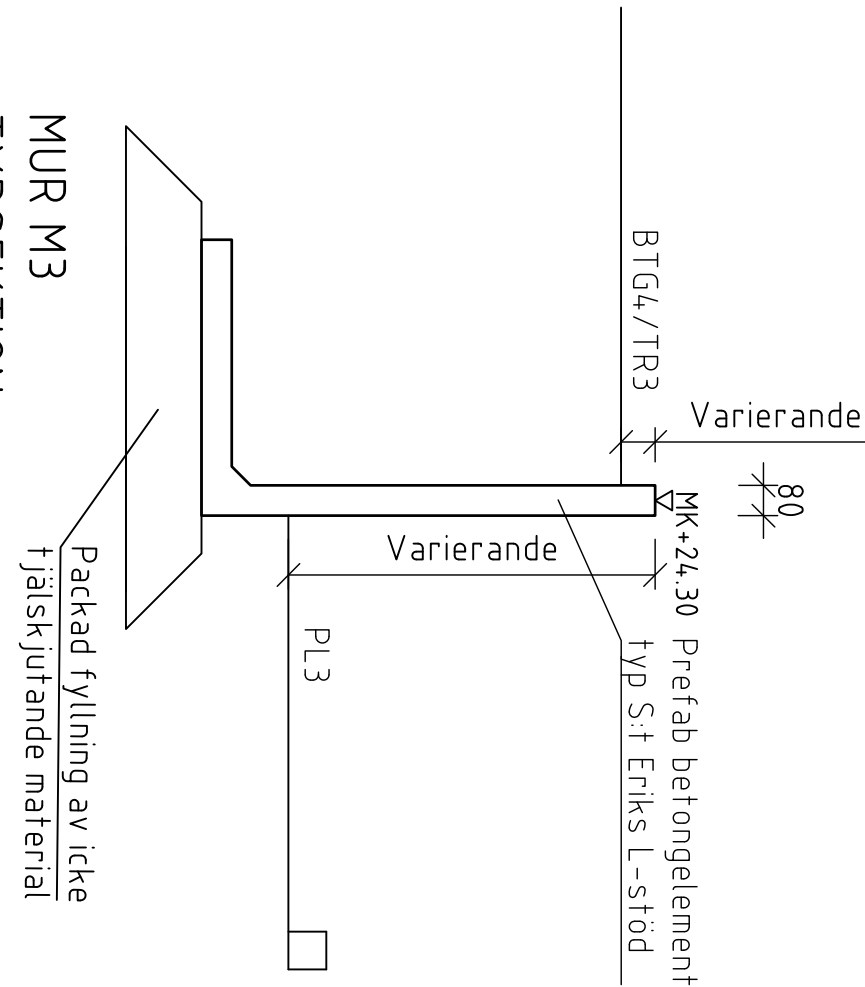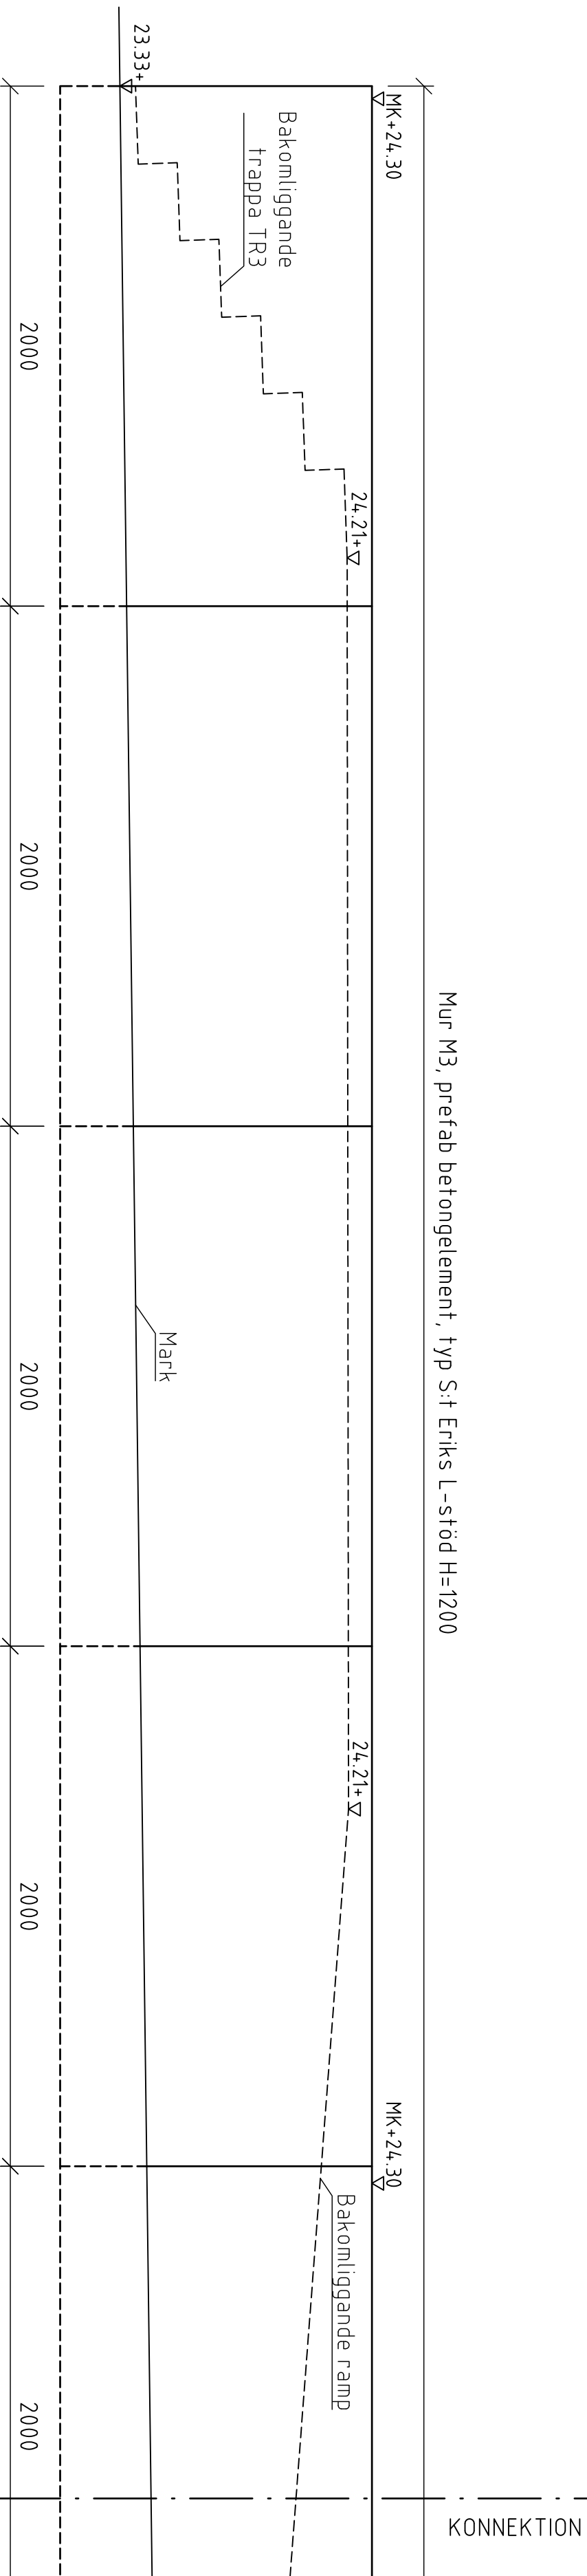

MUR M3  
TYPSEKTION  
SKALA 1:20

BET	AMT	ANFÖRAREN	ASSISTENT	SKOLN	DATUM
<h1>RELATIONSHANDLING</h1>					
A	Skanska Teknik	Tel: 070-448 00 00			
K	Bierking	Tel: 070-271 80 00			
E	Resista AB	Tel: 08-594 970 70			
V	Enfropaväls	Tel: -3767172550			
W	Äf Infrastuktur AB	Tel: 030 595 00 00			
L	Landskapslaget AB	Tel: 08-442 48 20			

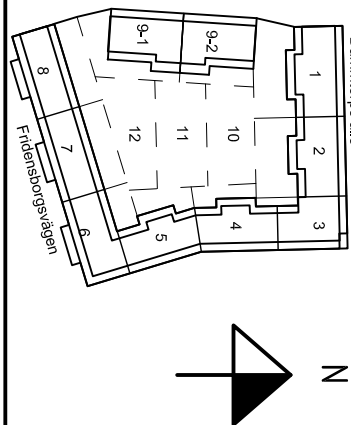Plant SVREF: 99 18.00  
Höjd: RH00

Kv. Liljekonvaljer  
JÄRVASTADEN, SOLNA

# SKANSKA


NYBYGGNAD FLERBOSTADSHUS

MUR M1, M3

SKALA	BET
A1:1:20/1:50	L16.6-02
A3:1:40/1:100	