


UTSNITT LGH 3945, 3955
INGET SCHAKT PÅ PLAN 4 OCH 5.

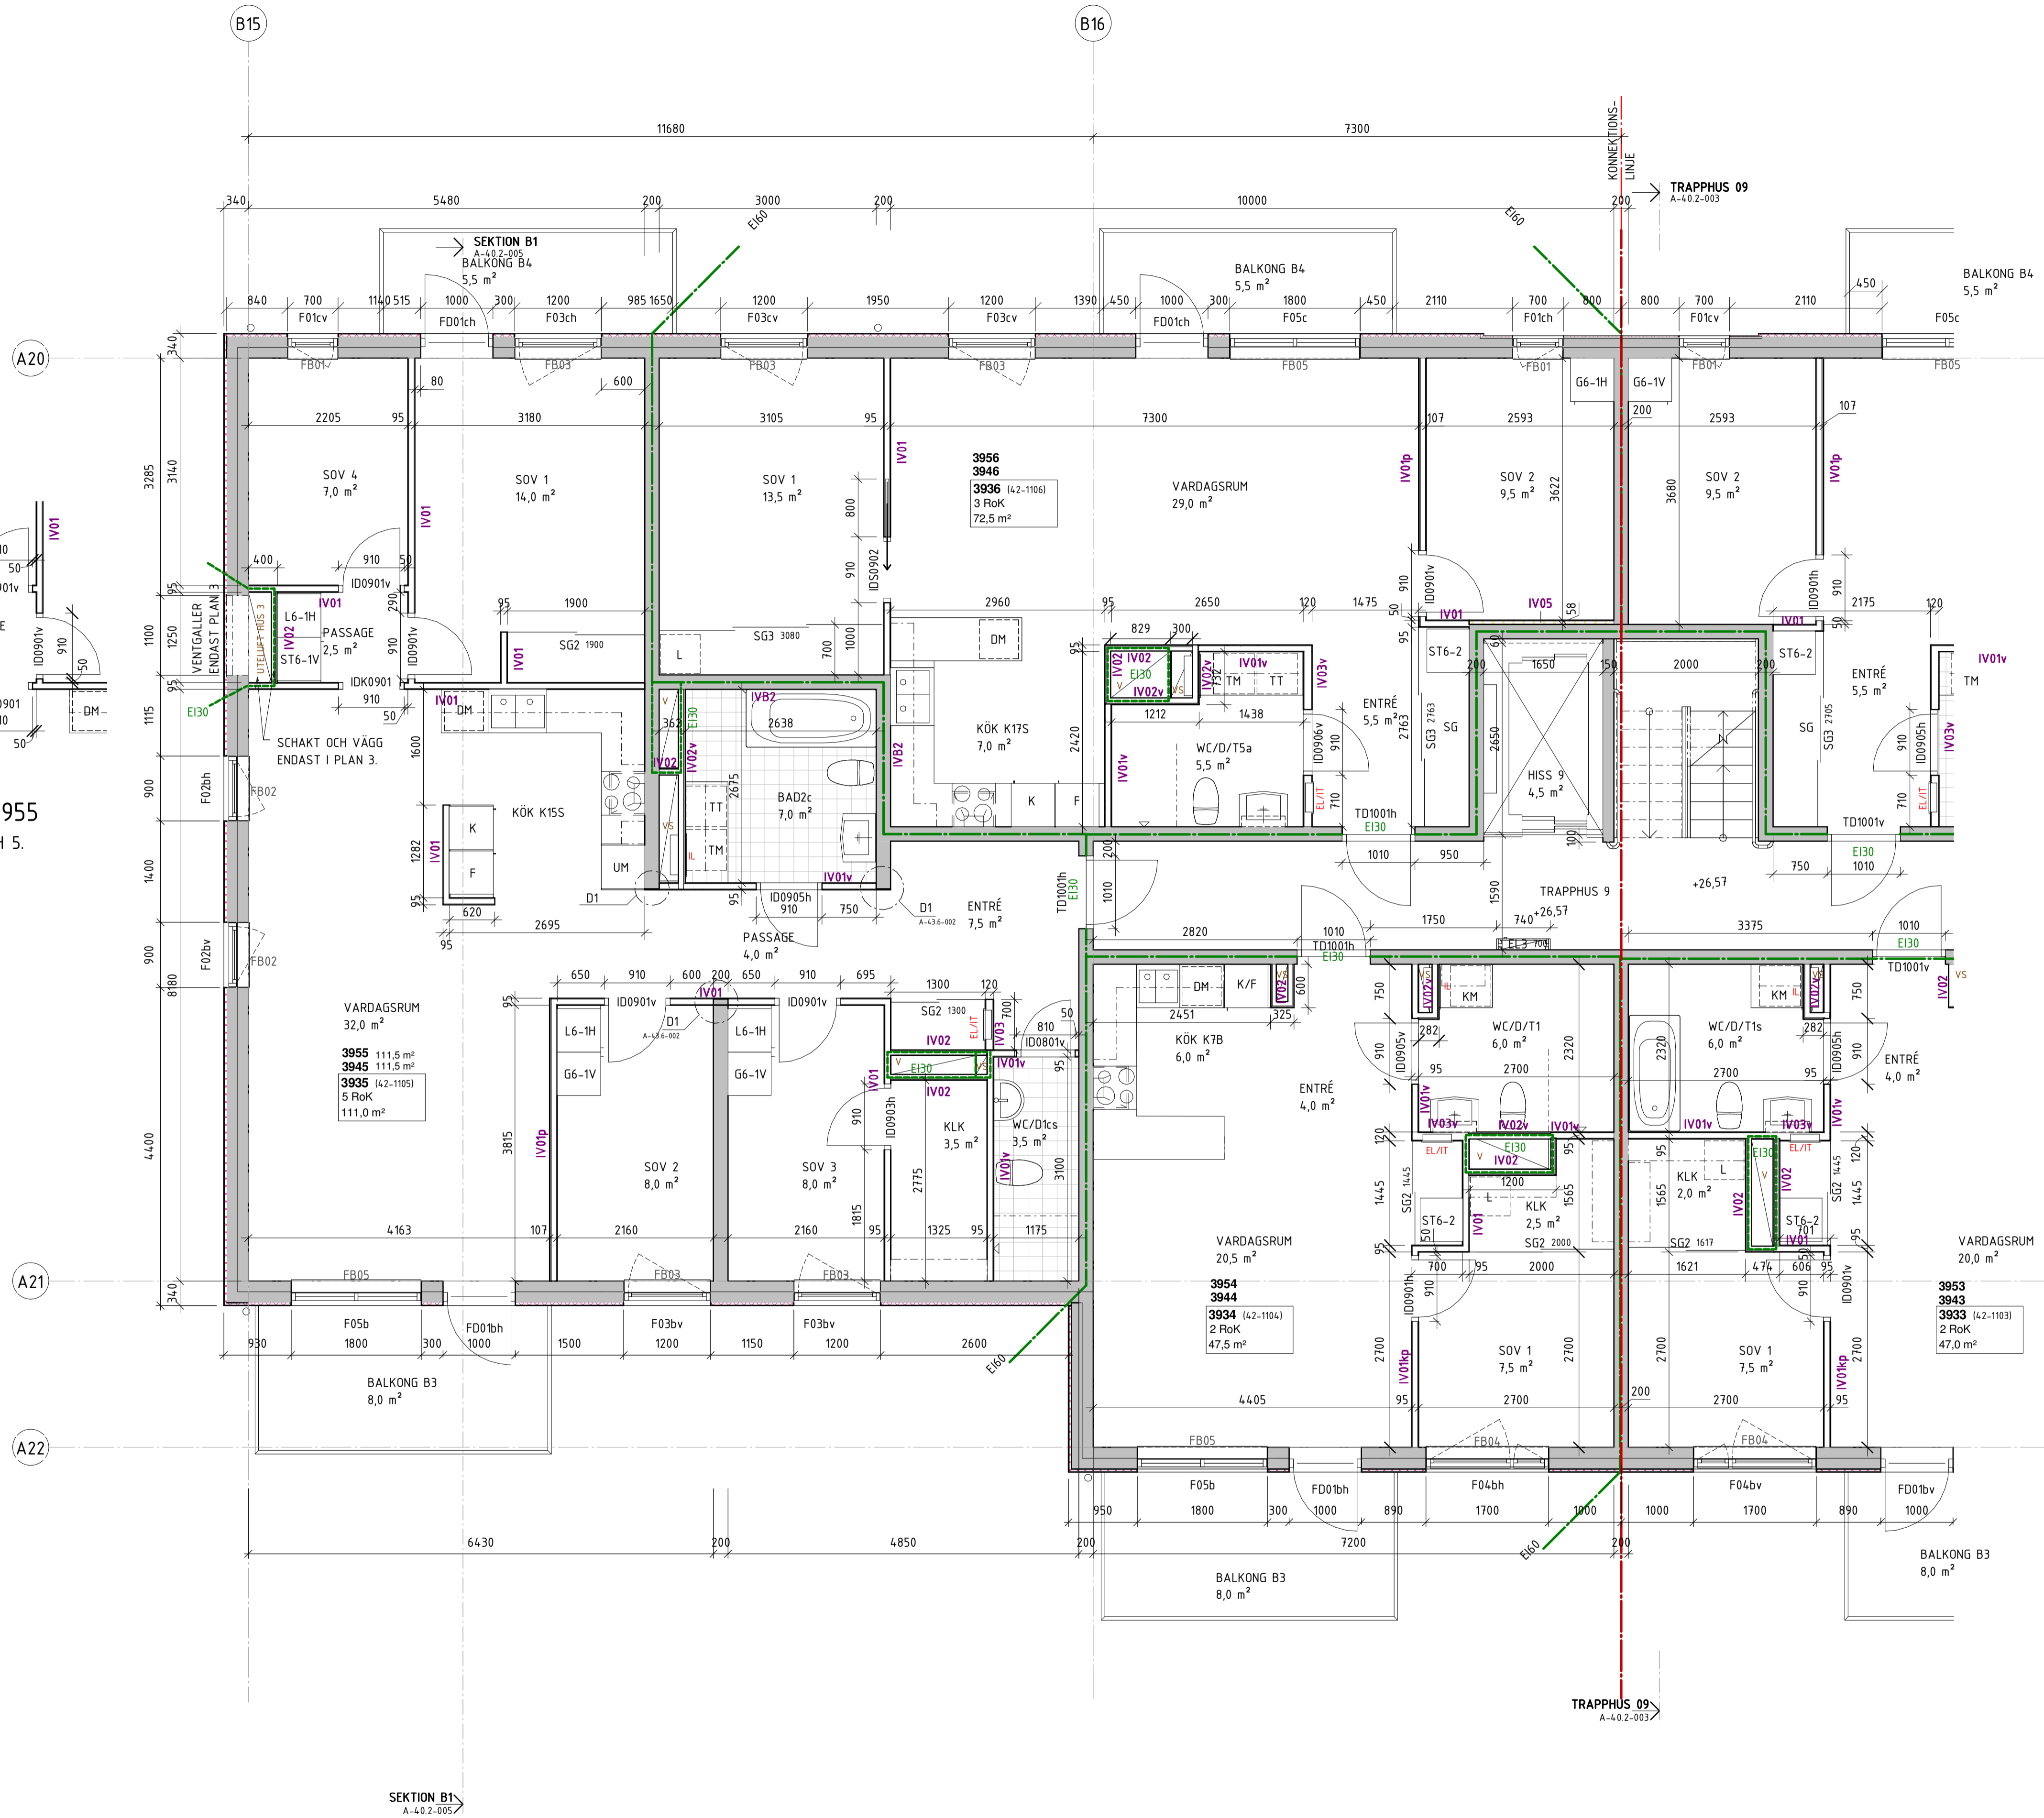

FÖRKLARINGAR

ALLA MÅTT ANGES I MILLIMETER

| | |
|---------|--|
| --- | BRANDELLSGRÄNS EI60 |
| --- | BRANDELLSGRÄNS EI30 |
| --- | BRANDELLSGRÄNS EI15 |
| --- | TILLVAL |
| xxx | PARKERINGSPLATS NR xxx |
| BV | BRANDGASVENTILATION |
| GB | GOLVBRUNN ENL. VS |
| KL/A | KODLÅSARE/ARMBÅGSKONTAKT ENL. EL CENTRUM 800 MM ÖVER MARK/GOLV |
| IL | INSPEKTIONSLUCKA |
| MCxx | MOTORCYKELPLATS NR xx |
| PG | PUMPGRÖP ENL. V OCH K |
| RL | RÖKLUCKA |
| SR | STUPRÖR |
| TL | TAKLUCKA |
| U01 osv | UNDERTAK, SE FÖRESKRIFTER |
| V | SCHAKT FÖR VENTILATION |
| VL | VINDSLUCKA |
| VS | SCHAKT FÖR RÖRINSTALLATIONER |
| UL | UPPSTIGNINGSLUCKA |

FÖRESKRIFTER

FÖR HÅLTAGNING, SE ÄVEN K, VVS- OCH ELHANDLINGAR.
REGLAR I VÄGG ANPASSAS TILL INSTALLATIONS-GENOMFÖRNINGAR.
FÖRSTÄRKNINGAR GÖRS I VÄGGAR FÖR MONTAGE AV
INREDNINGSENHETER OCH VÄGGHÄNGD UTRUSTNING.

SCHAKT IGENGJUTES I BJÄLKLÄG I SAMMA KLASS SOM
BJÄLKLÄGET.

UNDERTAK:

- U1 600x600x18. DIKTMONTAGE. KANT B. LIMMAS. VITA, KLASS C (TRAPPHUS)
- U2 150 MM MINULL ENL. K (GARAGE)
- U3 100 MM MINULL - RANDISOLERING (GARAGE)
- U4 FAST GIPSUNDERTAK, EI60, 2x12,5 GIPS PÅ REGLAR

UNDERTAK I TRAPPHUS PLAN 2 OCH UPPÅT - SE
TRAPPHUSRITNINGAR A-43.4-021 OSV.
UNDERTAK I LOKALER - SE A-43.1-2601 OSV.

HÄNVISNINGAR

DETALJER - SE A-42.6-001 osv, A-43.6-001 osv
FÖNSTER OCH FÖNSTERDÖRRAR - SE A-42.4-001 M.F.L.
ENTRÉPARTIER - SE A-42.4-011
DÖRRAR - SE A-43.4-001 OSV.
VÄGGTYPER - SE A-43.5-001
KONTRASTMARKERINGAR I TRAPPHUS - SE A-43.4-021 osv.

| | | | |
|---|-------------------|--------------------|--------------------|
| BET | ÄNDRINGEN AVSER | DATUM | SIGN |
| RELATIONSHANDLING | | | |
| | | | |
| Kv. Liljekonvaljen JÄRVASTADEN, SOLNA | | | |
| SKANSKA | | | |
| <input checked="" type="checkbox"/> A | Skanska Teknik | tel. 010-44 80 000 | |
| <input checked="" type="checkbox"/> K | Björking | tel. 010-211 80 00 | |
| <input checked="" type="checkbox"/> E | Resista AB | tel. 08-594 97070 | |
| <input checked="" type="checkbox"/> L | Landskapslaget AB | tel. 08-442 48 20 | |
| <input checked="" type="checkbox"/> V | Energoavats | tel. +3761 7112350 | |
| <input checked="" type="checkbox"/> w | ÅF Infrastruktur | tel. 010-505 00 00 | |
| UPPDRAG NR | 141302 | RITAD/KONSTR. AV | UCB/HA |
| DATUM | 2016-02-15 | ANSVARIG | Ulla-Carin Bejtoft |
| NYBYGGNATION FLERBOSTADSHUS TRAPPHUS 9, PLAN 3-5 (1-3 TR), DEL 1 Mått och littera | | | |
| SKALA | 1:50 | NUMMER | A-40.1-3391 |
| AS | 1:100 | BET | |

