

FÖRKLARINGAR
DÄR EJ ANMÄT ANGES GÄLLER FÖLJANDE:
APPARATER BREDVID VARANDRA ÄR MONTERADE
UNDER GEMENSAM TAKKRAV.

SE ARKITEKTENS UPPESTÄLLNINGSRITNINGAR ÖVER KÖK OCH
BADRUM FÖR EXAKTA APPARATPLACERINGAR.

LEDNINGAR OCH RÖR TILL LÄGENHETER SOM ÄR FÖRLAGDA I
VERTIKAL A SCHAKT ÄR REDOVISADE PÅ NÄTSCHEMAN.

LEDNING FÖR PASSAGEANLÄGGNING
PARTYINMÅD 4x2x0,5
LEDNING INOM LÄGENHETER
OSKARBYAD 4-PÄRS KABEL KAT 6
LEDNING FÖR FASTIGHETSNET
PARTYINMÅD 4x2x0,5

UTTAG 300 OG (INOM LÄGENHETER)
UTTAG 1000 OG (INOM TEKNISKA UTRYMMEN)

☒ KORSKOPPLING FÖR MULTIMEDIALT MED
MODULÄR ANSLUTNING TILL ELCENTRAL
☐ MULTIMEDIAUTTAG FÖR ANTENN, TELEFON OCH
DATA, DUBBELT T SKARVAT MODULÄRUTTAG

BRANDVARNARE

☐ UNDERCENTRAL FÖR PASSAGEANLÄGGNING

☐ KOMMUNIKATIONSMODUL

☐ DELINGSBOX PÅ VÄGG ÖVAN UNDER TAK

☐ IR-LÄSARE FÖR POSTEN

☐ I/O-BOX I EINSCH.

☐ BERÖRINGSRI LÄSARE MED KNAPPANLÄS. UK 900 OH

☐ BERÖRINGSRI LÄSARE UK 900 OH

☐ SPRIDNINGSPUNKT FÖR DÖRRMÖJ

☐ ELLÄS INGÅR I BE.

☒ MIKROBRYTTARE INGÅR I BE.

☐ KÄRVDÖVERÖRNING INGÅR I BE.

☐ 10-PÄRSPUNKT

☒ KNAPP 1200 OG FÖR STYRNING AV RÖKLÖSLIGA I

TRÄPPHUSSTOPP. LEDNING 4x2x0,5

STRÖMBRÖRSPÄIS VIA TRANSFORMATOR

LÄM ANSLUTS TILL APPARATSKÅP I PLAN 1.

APPARATDOGA ÖVAN DÖRRKÄRM FÖR VÄTNING

FÖR RITNINGAR ÖVER PLAN 3-6 ÄR LIGH-ÄR

INFÖRT BREDVIS GIVARSYMBOL.

2 ST VP20 MELLAN VÄTTEBRÖDELÄRE OCH


ELCENTRAL.

☐ VP20 MELLAN ELCENTRAL OCH PLAN 1.

☐ VP20 MELLAN REFERENSGIVARE, 2000 OG OCH PLAN 1.

BEF.	ANT.	RELATIONSHANDLING	NN.	2016.02.15
		ANMÄNKNING AVSEER	SIGN.	DATUM

RELATIONSHANDLING

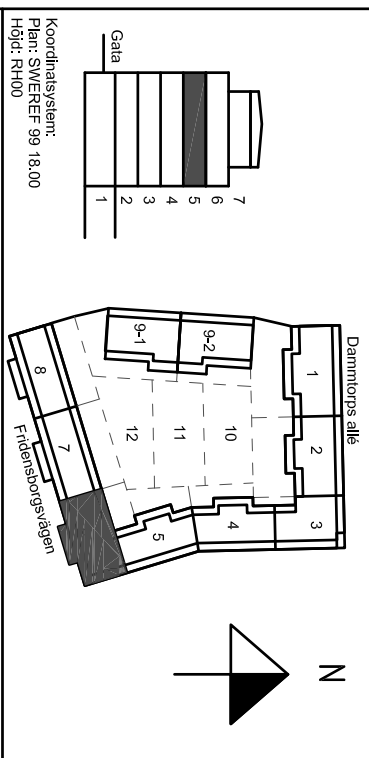

Kv. Liljekonvaljen
JÄRVASTADEN, SOLNA

SKANSKA


A	Skanska Teknik	Tel. 070-4448 00 00
K	Bierking	Tel. 070-271 80 00
E	Resista AB	Tel. 08-594 970 70
V	Emergoavis	Tel. +3767112350
W	Älforsstrukt AB	Tel. 070 505 00 00
L	Landskapslaget AB	Tel. 08-442 48 20

UPPDRAGS NAMN	BEFÄL AV	UPPDRAGSANSVARIG
13020	AH	MN

DATUM	SKAPAD AV	NYBYGGNAD FLEKTBOSTADSHUS
2014.10.28	Mats Nordlund	PLAN 5 (3 TR), TRH 6

Telesystem

SKALA A1:150	NUMMER E-64-1-2506	BET A3:100
-----------------	-----------------------	---------------

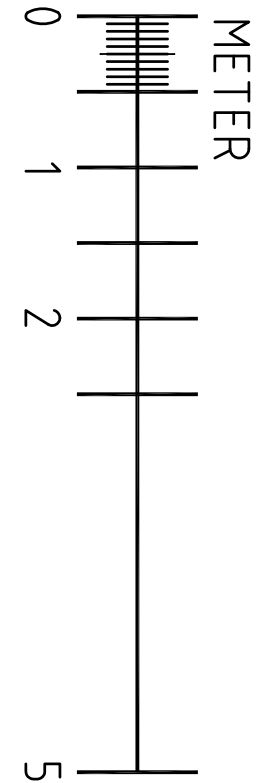

..\\RITDEF\\fork64_typ.dwg