
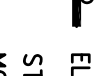
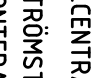



FÖRKLARINGAR


DÄR EJ ANMÄT ANGES GÄLLER FÖLJANDE:


- 


ELEKTENTRAL INKL. BREDBANDSUTRUSTNING
- 


STRÖMSKALLARE OCH 1-VÄGS UTTAG
- 


MONTERADE UNDER GEMENSAM TAKRÄM
- 


2-VÄGS UTTAG INOMHUS, 300 OG.
- 


1-VÄGS UTTAG BALKONG/UTERPLATS, 650 OG.
- 


3 ST UTTAG I HÖRNBOK PÅ VÄGG MOT ÖVERSKÅP
- 

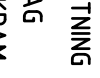3 ST UTTAG FÖR SPIS/HÄLL/UGN LEDNING 5G2,5
- 

1-VÄGS UTTAG FÖR DISKMASKIN, 500 OG.
- 

1-VÄGS UTTAG FÖR TVÄTTMASKIN, 2000 OG.
- 

1-VÄGS UTTAG FÖR KYL/Frys 2200 OG.
- 

1-VÄGS UTTAG FÖR UGN, 1700 OG. LEDNING 5G2,5
- 

2 ST 1-VÄGS UTTAG FÖR TVÄTTMASKIN/
-

DISKTVÄGG MONTERADE VÄRMTAKET UNDER
-

GEMENSAM TAKRÄM, 800 OG. SEPARAT ANSÄKRAD
-

1-VÄGS UTTAG FÖR TVÄTTMASKIN, 800 OG.
-

ELGOLVÄRME, 1900 OG. OCH
-

TEMPERATURGIVARE I GOLV INSTALLERAS.
-

ANSLUTNING AV BADRUMSKÅP I BADRUM
-

KANALISATION FÖR HÄNDVÄSKSTÖRK
-

SPÄNNINGSUTJÄMNING AV
-

VENTILATIONSKANAL, ANSLUTS MED SVEP
-

LEDNING IG2,5
-

AUTOMATISK ÖPPNARE
-

ARBÄGSKONTAKT
-

LEDNING
-

3G1,5
-

EO/FD INFÄLLT I RÖR
-

EOG-AL/FOD-AL PÅ STEG/RÄNNA
-

EOG/FOD FRITT PÅ VÄGG/ TAK
-

EOG/FOD I RÖR
-

5G2,5 TILL ARMA TUBER I GARAGE, TRAPPHUS
-

OCH KORRIDORER.
-

ARMA TUBER
-

-T DKT TAK
-

-I INFÄLLD
-

-P PENGLAD
-

-V VÄGG
-

-U UNDER ÖVERSKÅP
-



L20 1800 OG
-

L22 1800 OG
-

L24 MATNING AV BELYSNING BAKOM HISSMÄNNER.
-


INSTALLATION FÖR ELGOLVÄRME UTFÖRD
-

INSTALLATION FÖR HÄNDVÄSKSTÖRK UTFÖRD

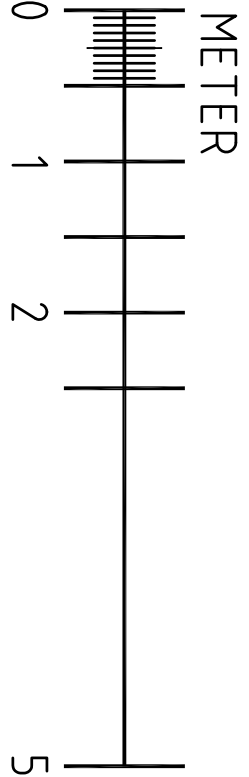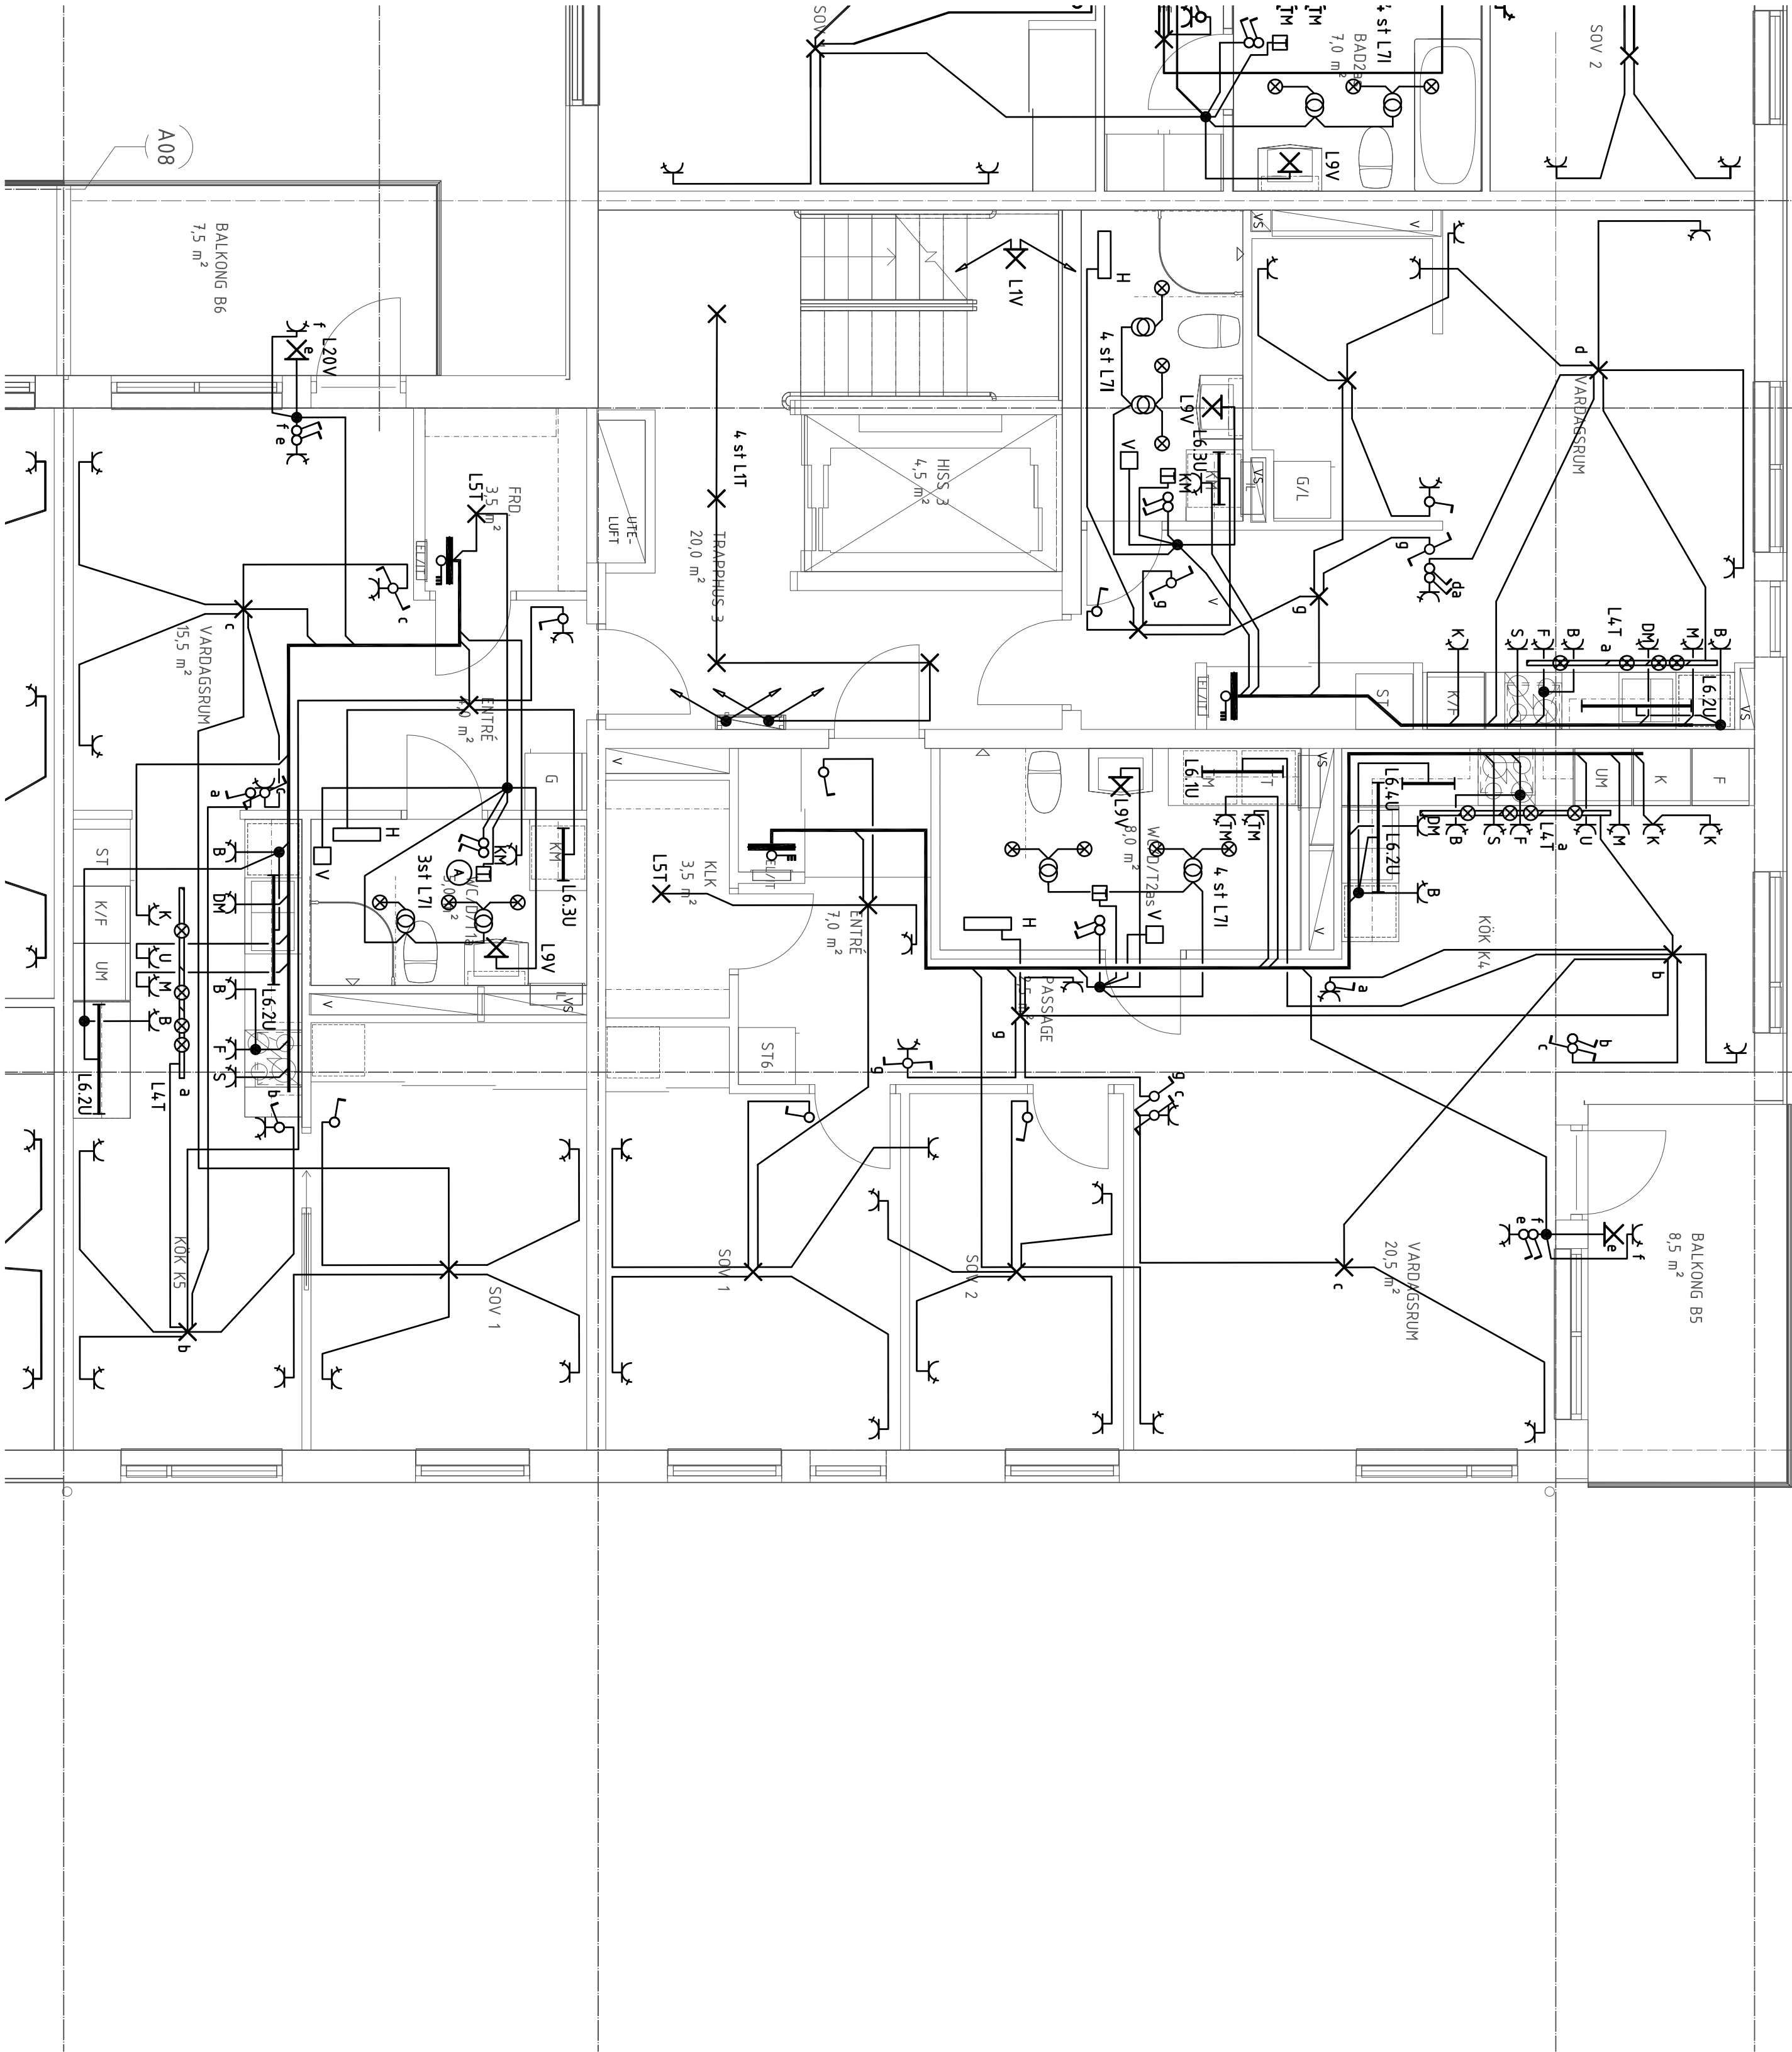

BET	ANT	RELATIONSHANDLING	NN	2016.02.15
		ANMÄNKEN ANGEB	SSN	DATA

RELATIONSHANDLING

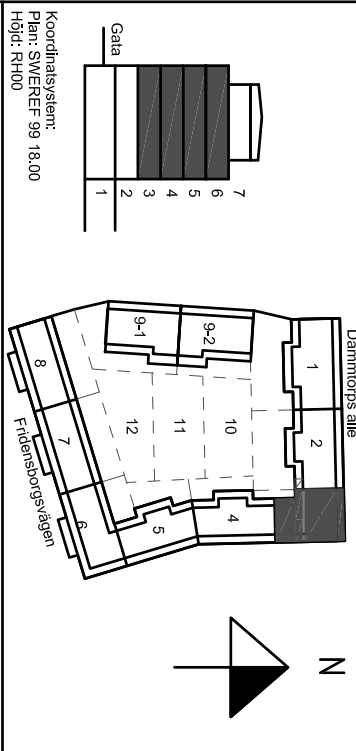

Kv. Liljekonvaljen
JÄRVASTADEN, SOLNA

SKANSKA

A	Skanska Teknik	Tel. 070-448 00 00
K	Bierking	Tel. 070-271 80 00
E	Resista AB	Tel. 08-594 970 70
V	Emergoavis	Tel. 37167112550
W	Äf infrastruktur AB	Tel. 070 505 00 00
L	Landskapslaget AB	Tel. 08-442 48 20

UPPHÅLLAR	BETÄD AV	UPPHÅLLSANSVARIG
13020	AH	MN
2014.03.21	Wais Nordlund	
NYBYGGNAD FLERBOSTADSHUS		
PLAN 3 (1 TR), TRH 3		

Kraft och belysningsystem

SKALA	NUMMER	BET
A1:150	E-63-1-1303	
A3:100		