




BET	ANT	RELATIONSHANDLING	MN	2016.02.15
		ANOMENEN ANGER	SRIN	DATUM

### RELATIONSHANDLING

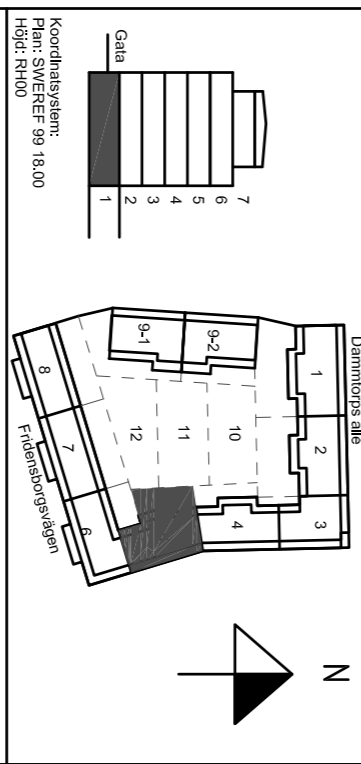

Kv. Liljekonvaljen  
JÄRVASTADEN, SOLNA

**SKANSKA**

A	Skanska Teknik	Tel. 070-4448 00 00
K	Biering	Tel. 070-271 80 00
E	Resista AB	Tel. 08-594 970 70
V	Emergoavis	Tel. 3716712350
W	Älforsstruktur AB	Tel. 070 505 00 00
L	Landskapslaget AB	Tel. 08-442 48 20

UPPMÄTLING	BETÄD AV	UPPMÄTLINGSVÄRDE
13020	MN	MN

2013.11.22  
NYBYGGNAD FLEKTBOSTADSHUS  
HUS 2, PLAN 1 I GOLV (KV), TRH 5

**Lok**  
Ljus & Kraft

SKALA  
A1:150  
A3:100

KANALISATIONSYSTEM  
NUMMER  
E-61-1-2005

BET