


FÖRKLARINGAR


DÄR EJ ANMÄT ANGES GÄLLER FÖLJANDE:

- ELEKTROP. INKL. BREDBANDSUTRUSTNING
- STRÖMS TALLARE OCH 1-VÄGS UTTAG
- MONTERADE UNDER GEMENSAM TAKRÄM
- 2-VÄGS UTTAG INOMHUS, 300 ÖG.
- 1-VÄGS UTTAG BALKONG/UTERPLATS, 650 ÖG
- 3 ST UTTAG I HÖRNBOK PÅ VÄGG MOT ÖVERSKÅP
- 1-VÄGS UTTAG FÖR SPIS/HÄLL/UGN LEDNING 5G2,5
- 1-VÄGS UTTAG FÖR DISKMASKIN, 500 ÖG.
- 1-VÄGS UTTAG FÖR FLAKT, 2000 ÖG.
- 1-VÄGS UTTAG FÖR KYL/Frys 2200 ÖG.
- 1-VÄGS UTTAG FÖR UGN, 1700 ÖG. LEDNING 5G2,5
- 1-VÄGS UTTAG FÖR SPOTLIGHT, UNDER ÖVERSKÅP
- 2 ST 1-VÄGS UTTAG FÖR TVÄTTMASKIN/
- ÖRN TÖMLÄRE MONTERADE, YTTRE KÄLT UNDER
- GEMENSAM TAKRÄM, 800 ÖG. SEPARAT ANSÄKRADE
- 1-VÄGS UTTAG FÖR TVÄTTMASKIN, 800 ÖG.
- KANALISATION FÖR RUMSTEROST I TILL
- ELGOLV VÄRME, 1900 ÖG. OCH
- TEMPERATURGIVARE I GOLV I INSTALLERAS.
- ANSLUTNING AV BADRUMSKÅP I BADRUM
- KANALISATION FÖR HANDDUKSTÖRK
- SPÄNNINGSUTJÄMNING AV
- VENTILATIONSKANAL, ANSLUTS MED SVEP
- LEDNING 1G2,5
- AUTOMATISK ÖÖRRÖPPARE
- AK
- ARBÄGSKONTAKT
- LEDNING
- 3G1,5
- EO/FÖ INFÄLLT I RÖR
- EOG-AL/POG-AL PÅ STEGE/RÄNNÄ
- EOG/FÖD FRITT PÅ VÄGG/ TAK
- 5G2,5 TILL ARMA TUBER I GARAGE, TRÄPHUS
- OCH KORRIDORER.
- ARMA TUBER
- T DKT TAK
- I INFÄLLD
- P PENGLAD
- V VÄGG
- U UNDER ÖVERSKÅP
- L20 1800 ÖG.
- L22 1800 ÖG.
- L24 MATNING AV BELYSNING BAKOM HISSNIMMER.
- INSTALLATION FÖR ELGOLV VÄRME UTFÖRD
- INSTALLATION FÖR HANDDUKSTÖRK UTFÖRD

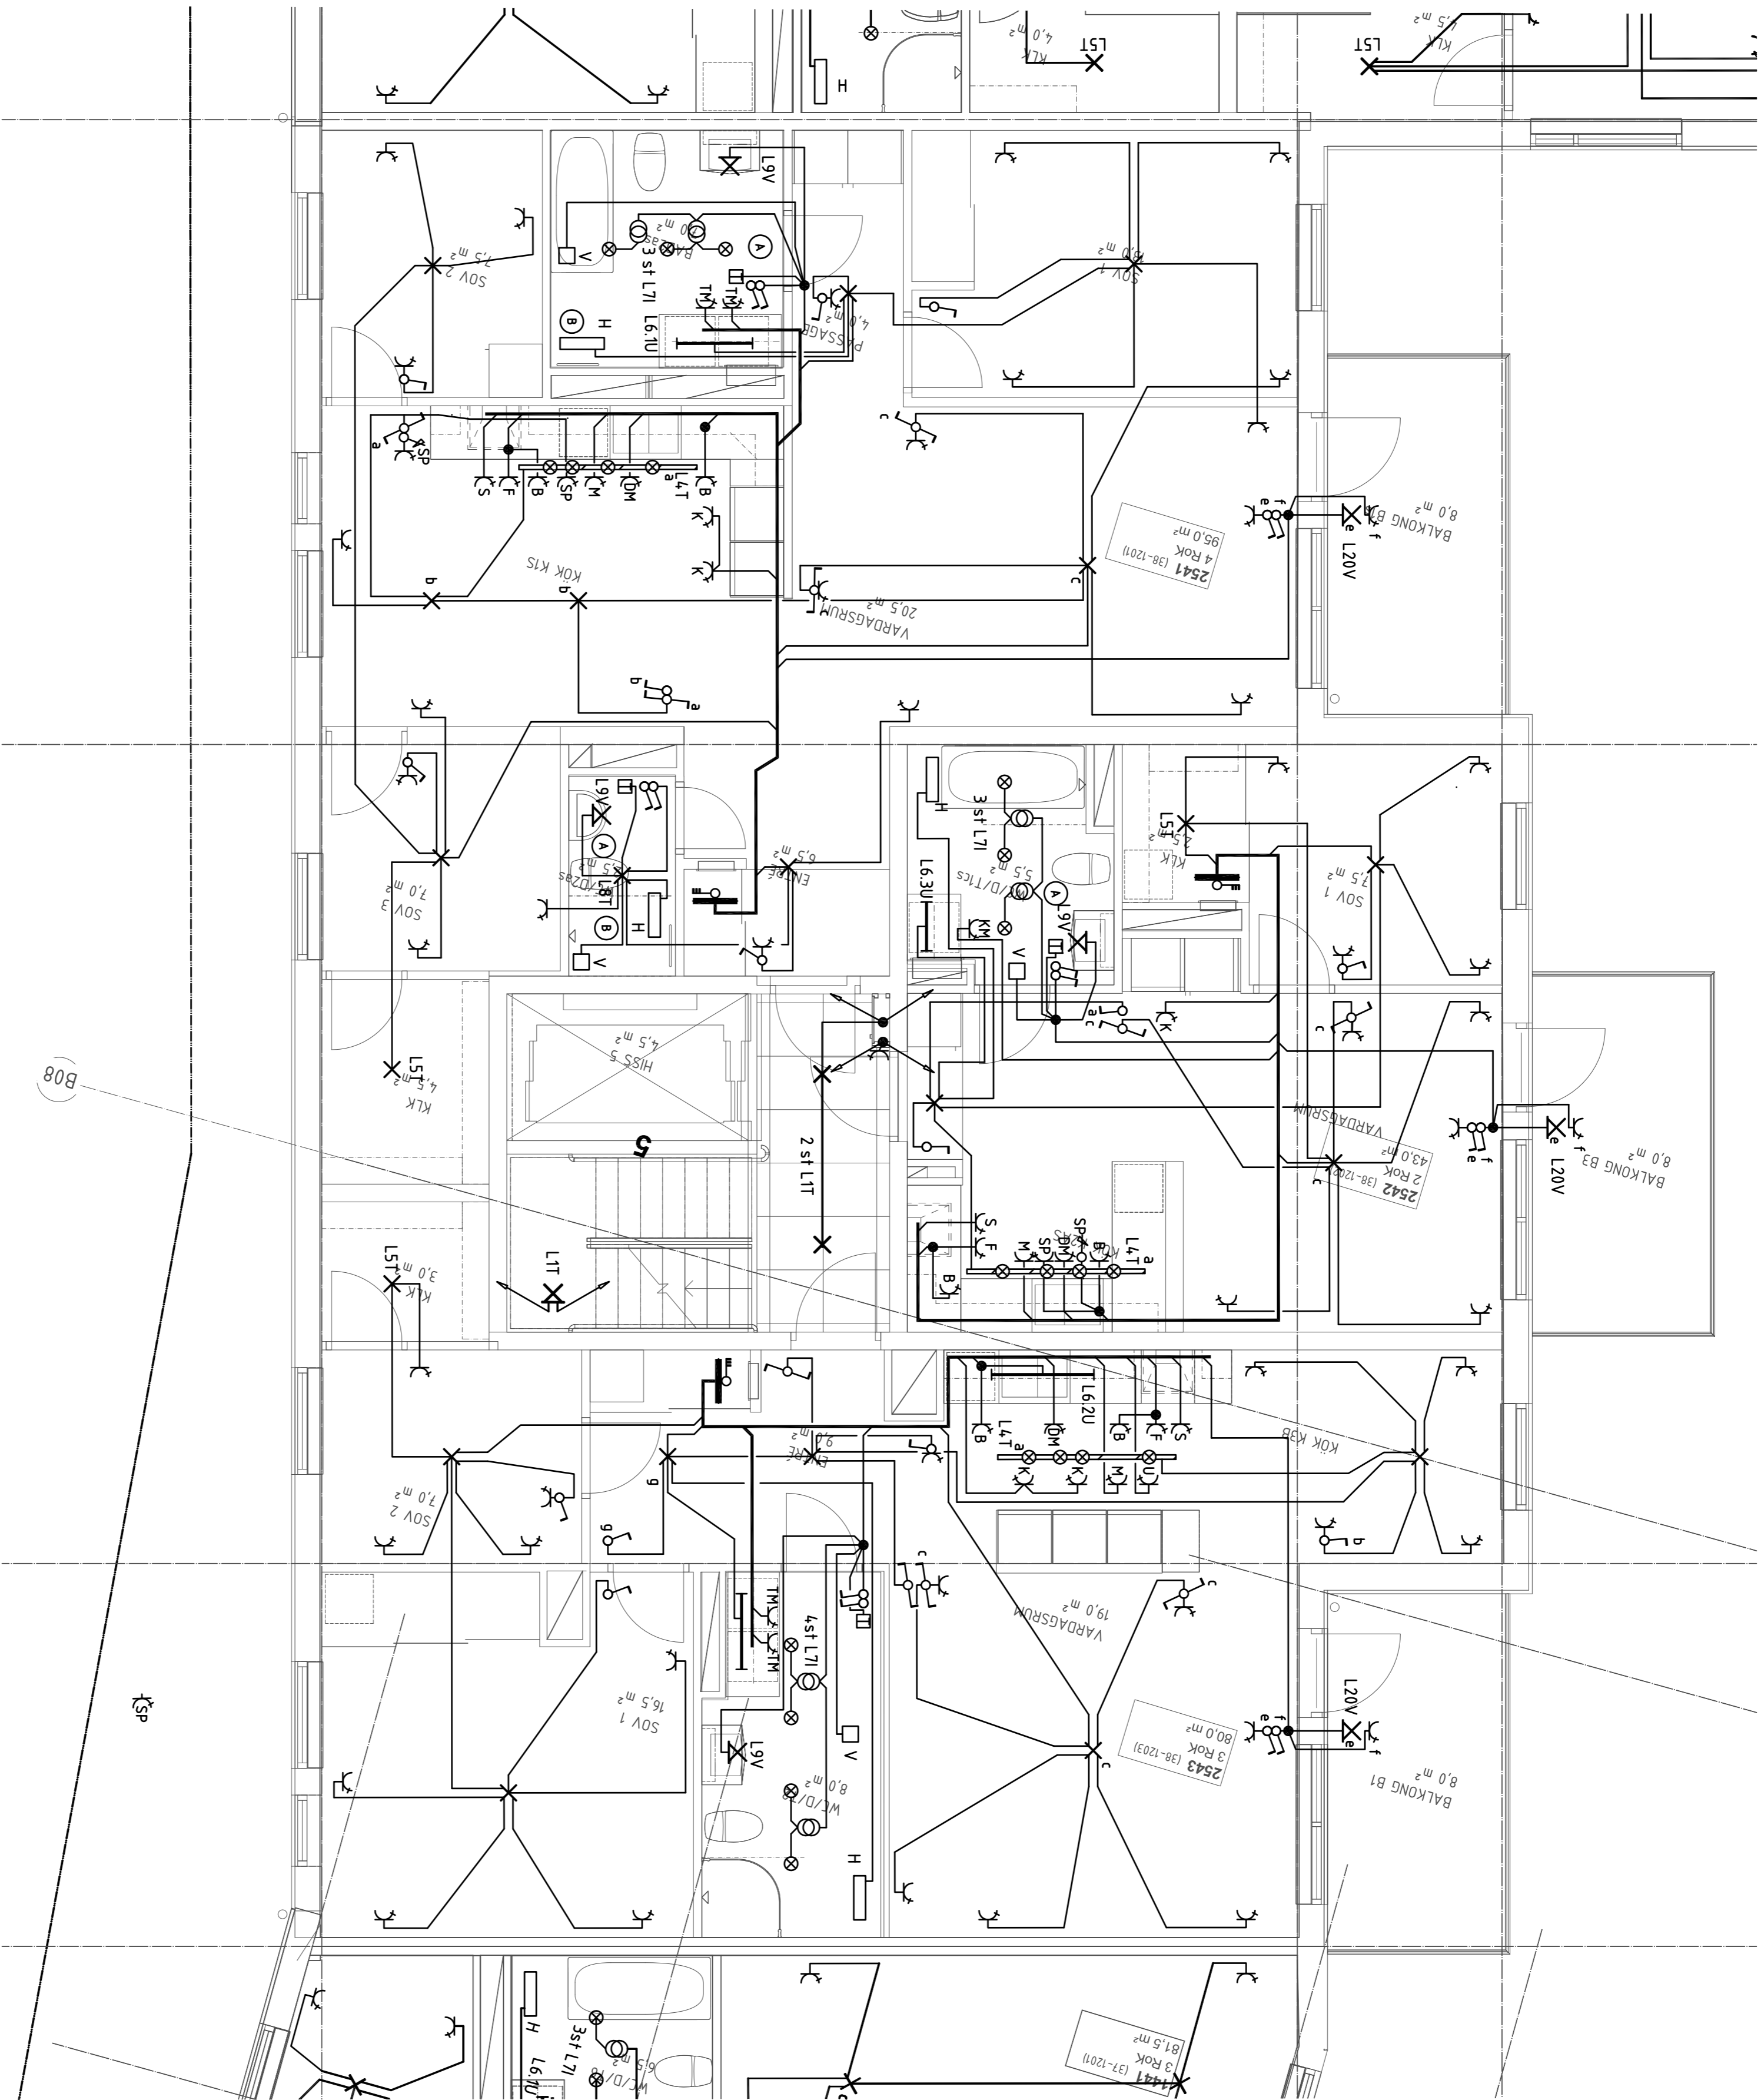


B08

KSp

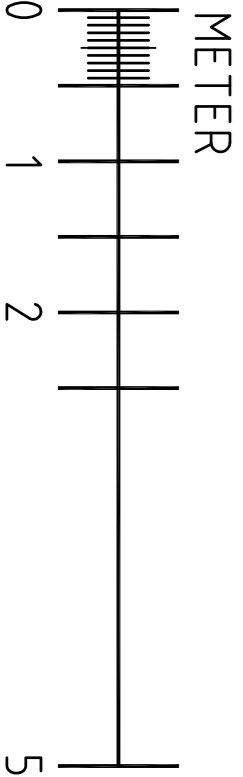

BEF	ANT	RELATIONSHANDLING	NN	2016.02.15
		ANMÖRKNING ARMER	SRM	DATUM

RELATIONSHANDLING

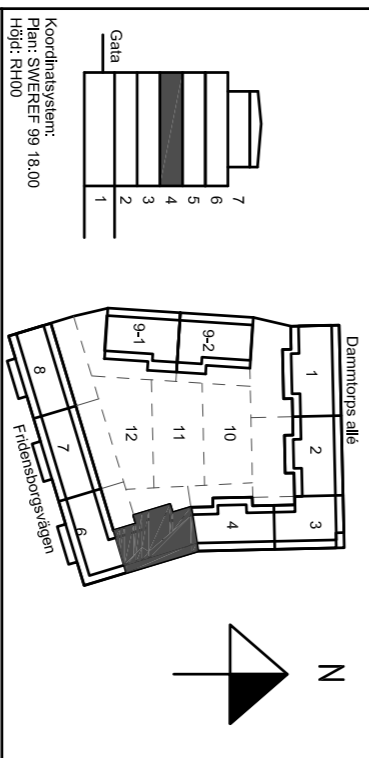

Kv. Liljekonvaljen
JÄRVASTADEN, SOLNA

SKANSKA

A	Skanska Teknik	Tel. 070-4448 00 00
K	Bierking	Tel. 070-271 80 00
E	Resista AB	Tel. 08-594 970 70
V	Emergoavis	Tel. 37167112350
W	Älforsstruktur AB	Tel. 070 505 00 00
L	Landskapslaget AB	Tel. 08-442 48 20

UPPDRAGS DATUM	2014.10.28	BYGGGÄMAD FLEKTBOSTADSHUS PLAN 4 (2 TR), TRH 5
UPPDRAGS ANFÖRARE	Wais Nordlund	

Kraft och belysningsystem



SKALA A1:150	NUMMER E-63-1-2405	BEF
-----------------	-----------------------	-----