

FÖRKLARINGAR

DÄR EJ ANMÄT ANGES GÄLLER FÖLJANDE:

APPARATER BREDVID VARANDRA ÄR MONTERADE UNDER GEMENSAM TÄCKRÅN.

SE ARKTEKTENS UPSÄTTNINGSRITNINGAR ÖVER KÖK OCH BADRUM FÖR EXAKTA APPARATPLACERINGAR.

LENNINGAR OCH RÖR TILL LÄGENHETER SOM ÄR FÖRLAGDA I VERTIKLA SCHAKT ÄR REDOVISADE PÅ NÄTSCHEMAN.

LENNING FÖR PASSAGEANLÄGGNING

PARTYVÄNNAD 4x2x0,5

LENNING INOM LÄGENHETER

OSKÄPMAD L-PASS KABEL KAT 6

LENNING FÖR FASTIGHETSMÄT

PARTYVÄNNAD 4x2x0,5

UTTAG 300 ÖG (INOM LÄGENHETER)

UTTAG 1000 ÖG (INOM TEKNISKA UTTRYMMEN)

KÖRSKOPPLING FÖR MULTIMEDIAVÄT MED

MULTIMEDIAUTTAG FÖR ANTENN, TELEFON OCH

DATA, DUBBELT SKÄRMAT MODULARUTTAG.

BRANDVARNARE

UNDERCENTRAL FÖR PASSAGEANLÄGGNING.

KOMMUNIKATIONSMODUL

DELNINGSSKOPPLING PÅ VÄGG ÖVAN UNDER TAK

IR-LÄSARE FÖR POSTEN

TV-BOX I ELINISCH

BERÖRINGSFRI LÄSARE MED KNAPPSPÄTS, UK 900 ÖM

SPRIDNINGSPRINT FÖR DÖRRHJUL

ELLÄS INGÅR I BE

MIKROBRYTARE INGÅR I BE

KÄRNVÄRMEPUMP INGÅR I BE

10-PÄRSPLINT

KNAPP 1200 ÖG FÖR STYRNING AV RÖKLÖCKA I

TRÄFFHUS ÖPPN. LEDNING 4x2x0,5

STRÖMFÖRSÖRJNING VIA TRANSFORMATOR

LÄRN ANSLUTS TILL APPARATISKÅP I PLAN 1

APPARATISKÅP ÖVAN DÖRRKÄNN FÖR MÄTNING

AV RUMSTEMPERATUR

FÖR RITNINGAR ÖVER PLAN 3-4 ÄR LÖSNING

INFÖRT BREDVIS GIVASTYMBOL

2 ST VP20 MELLAN VÄTTEFÖRDELARE OCH

ELENTAL

VP20 MELLAN ELENTAL OCH PLAN 1

VP20 MELLAN REFERENSVÄRE, 2000 ÖG OCH PLAN 1

FÖRBEREDS MED KANALISATION FÖR:

- MAGNETKONTAKT I DÖRRKÄNN

- ELLÄS I DÖRRKÄNN


- MIKROBRYTARE I DÖRRBÄLAD

- KODLÄS

OPTIMERING TILL LÄGENHETER,


SE E-64-8-000, -200

KANALISATION VP20 PÅ VIND MELLAN HISSCHAKT

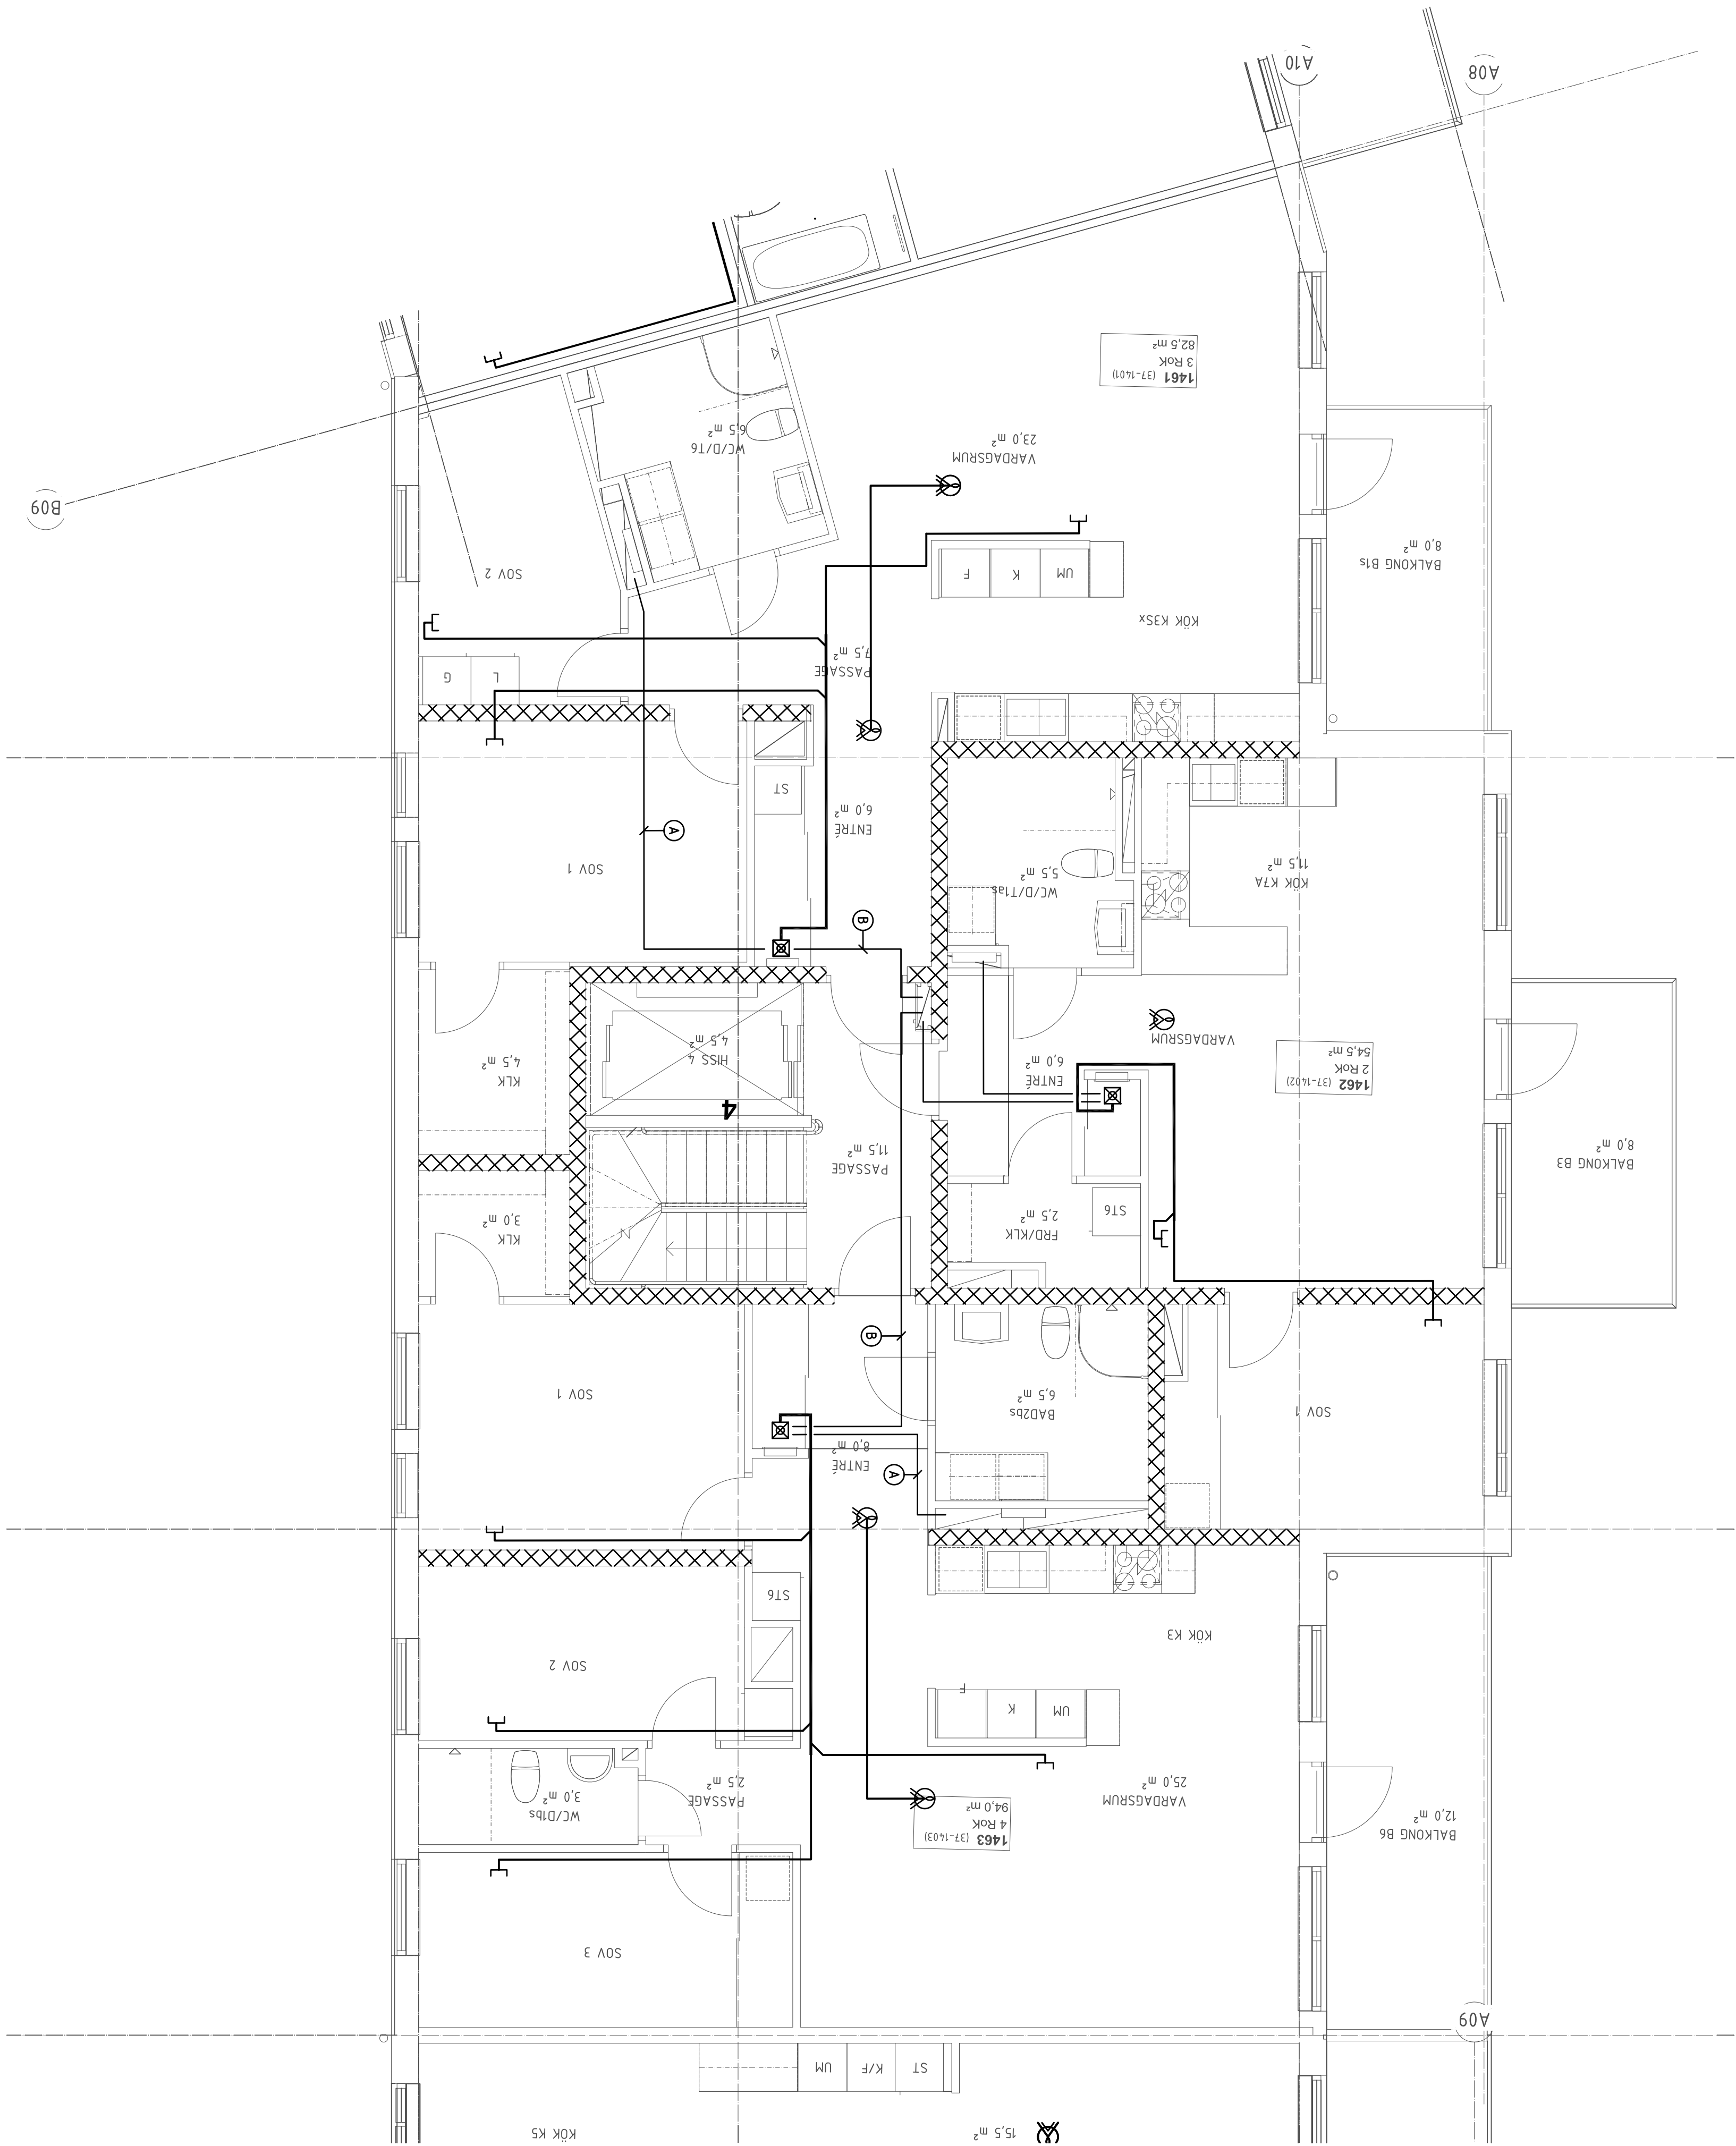

RELATIONSHANDLING

BET	ANT	RELATIONSHANDLING	NN	2016.02.15
		ANMÄRKNING	ANMÄRKNING	ANMÄRKNING

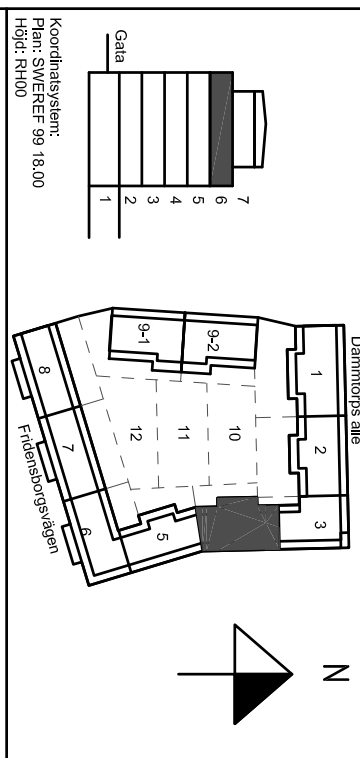

Kv. Liljekonvaljen
JÄRVASTADEN, SOLNA

SKANSKA

A	Skanska Teknik	Tel. 070-4448 00 00
K	Bierking	Tel. 070-271 80 00
E	Resista AB	Tel. 08-594 970 70
V	Emergoavis	Tel. 3716711250
W	Äf infrastruktur AB	Tel. 070 505 00 00
L	Landskapslaget AB	Tel. 08-442 48 20

UPPHÅLL	BRUK AV	UPPHÅLLSOMKOST
13020	AH	MIN

DATUM	SKAPAD AV	REVISJON
2014.10.28	Mats Nordlund	

Telesystem	
SKALA	NUMMER
A1:150	E-64-1-1604
A3:100	

