

## TRAPPHUS 8

## TRAPPHUS 7

## TRAPPHUS 6


## TRAPPHUS 5

## FÖRKLARINGAR

- ☐ MÅLTJÄNÄTTAG 2xR1/5, LEDNING UTP  
KOPPLINGSSTÄLL, EL RUM FÖR DATA/ANAL TYP FTTH  
STORÅB, LEVERERAA LEDNING TILL STÄLL FÖR  
SKÄVNING.  
☒ LEDNING SINGELKODE 2x10/7/5 TILL LÄGENHET  
INOM LÄGENHET, KOPPLING I KOMBINATION  
MED ELEKTRICAL  
MÅLTJÄNÄTTAG 2xR1/5 OCH LEDNING UTP  
INOM LÄGENHET.

	RELATIONSHANDLING	MN	2016.02.15
BET	ÄNDRINGEN AVSER	SIGN	DATUM

## RELATIONSHANDLING

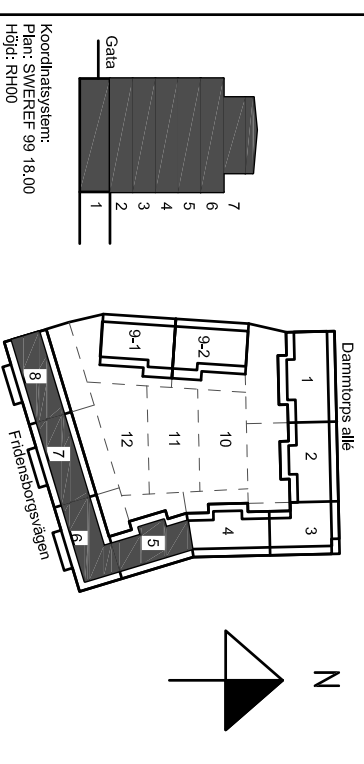

Kv. Liljekonvaljer  
JÄRVASTADEN, SOLNA

# SKANSKA

A	Skanska Teknik	Tel. 010-442 80 00
K	Bierling	Tel. 010-211 80 00
E	Resista AB	Tel. 08-594 970 70
V	Energovarts	Tel. +3767112250
W	Äf Infrastruktur AB	Tel. 010 505 00 00
L	Landspolisaget AB	Tel. 08-442 42 20

UPPERBAG NR	RITAD AV	UPPERBAGSNUMR
13020	AH	MN
DATUM	GOODCARE AV	
2014.04.04		

NYBYGGNAD FLERBOSTADSHUS  
Trapphus 5-8

## Informationsöverföring

SKALA	NUMMER
A1:	E-643-8-200
A3:	