


K:\Uppdrag_1_nave\13022880\KV_RH\Revit\KV-Liljekonvaljen_RH.rvt
2016-02-04 14:40:35

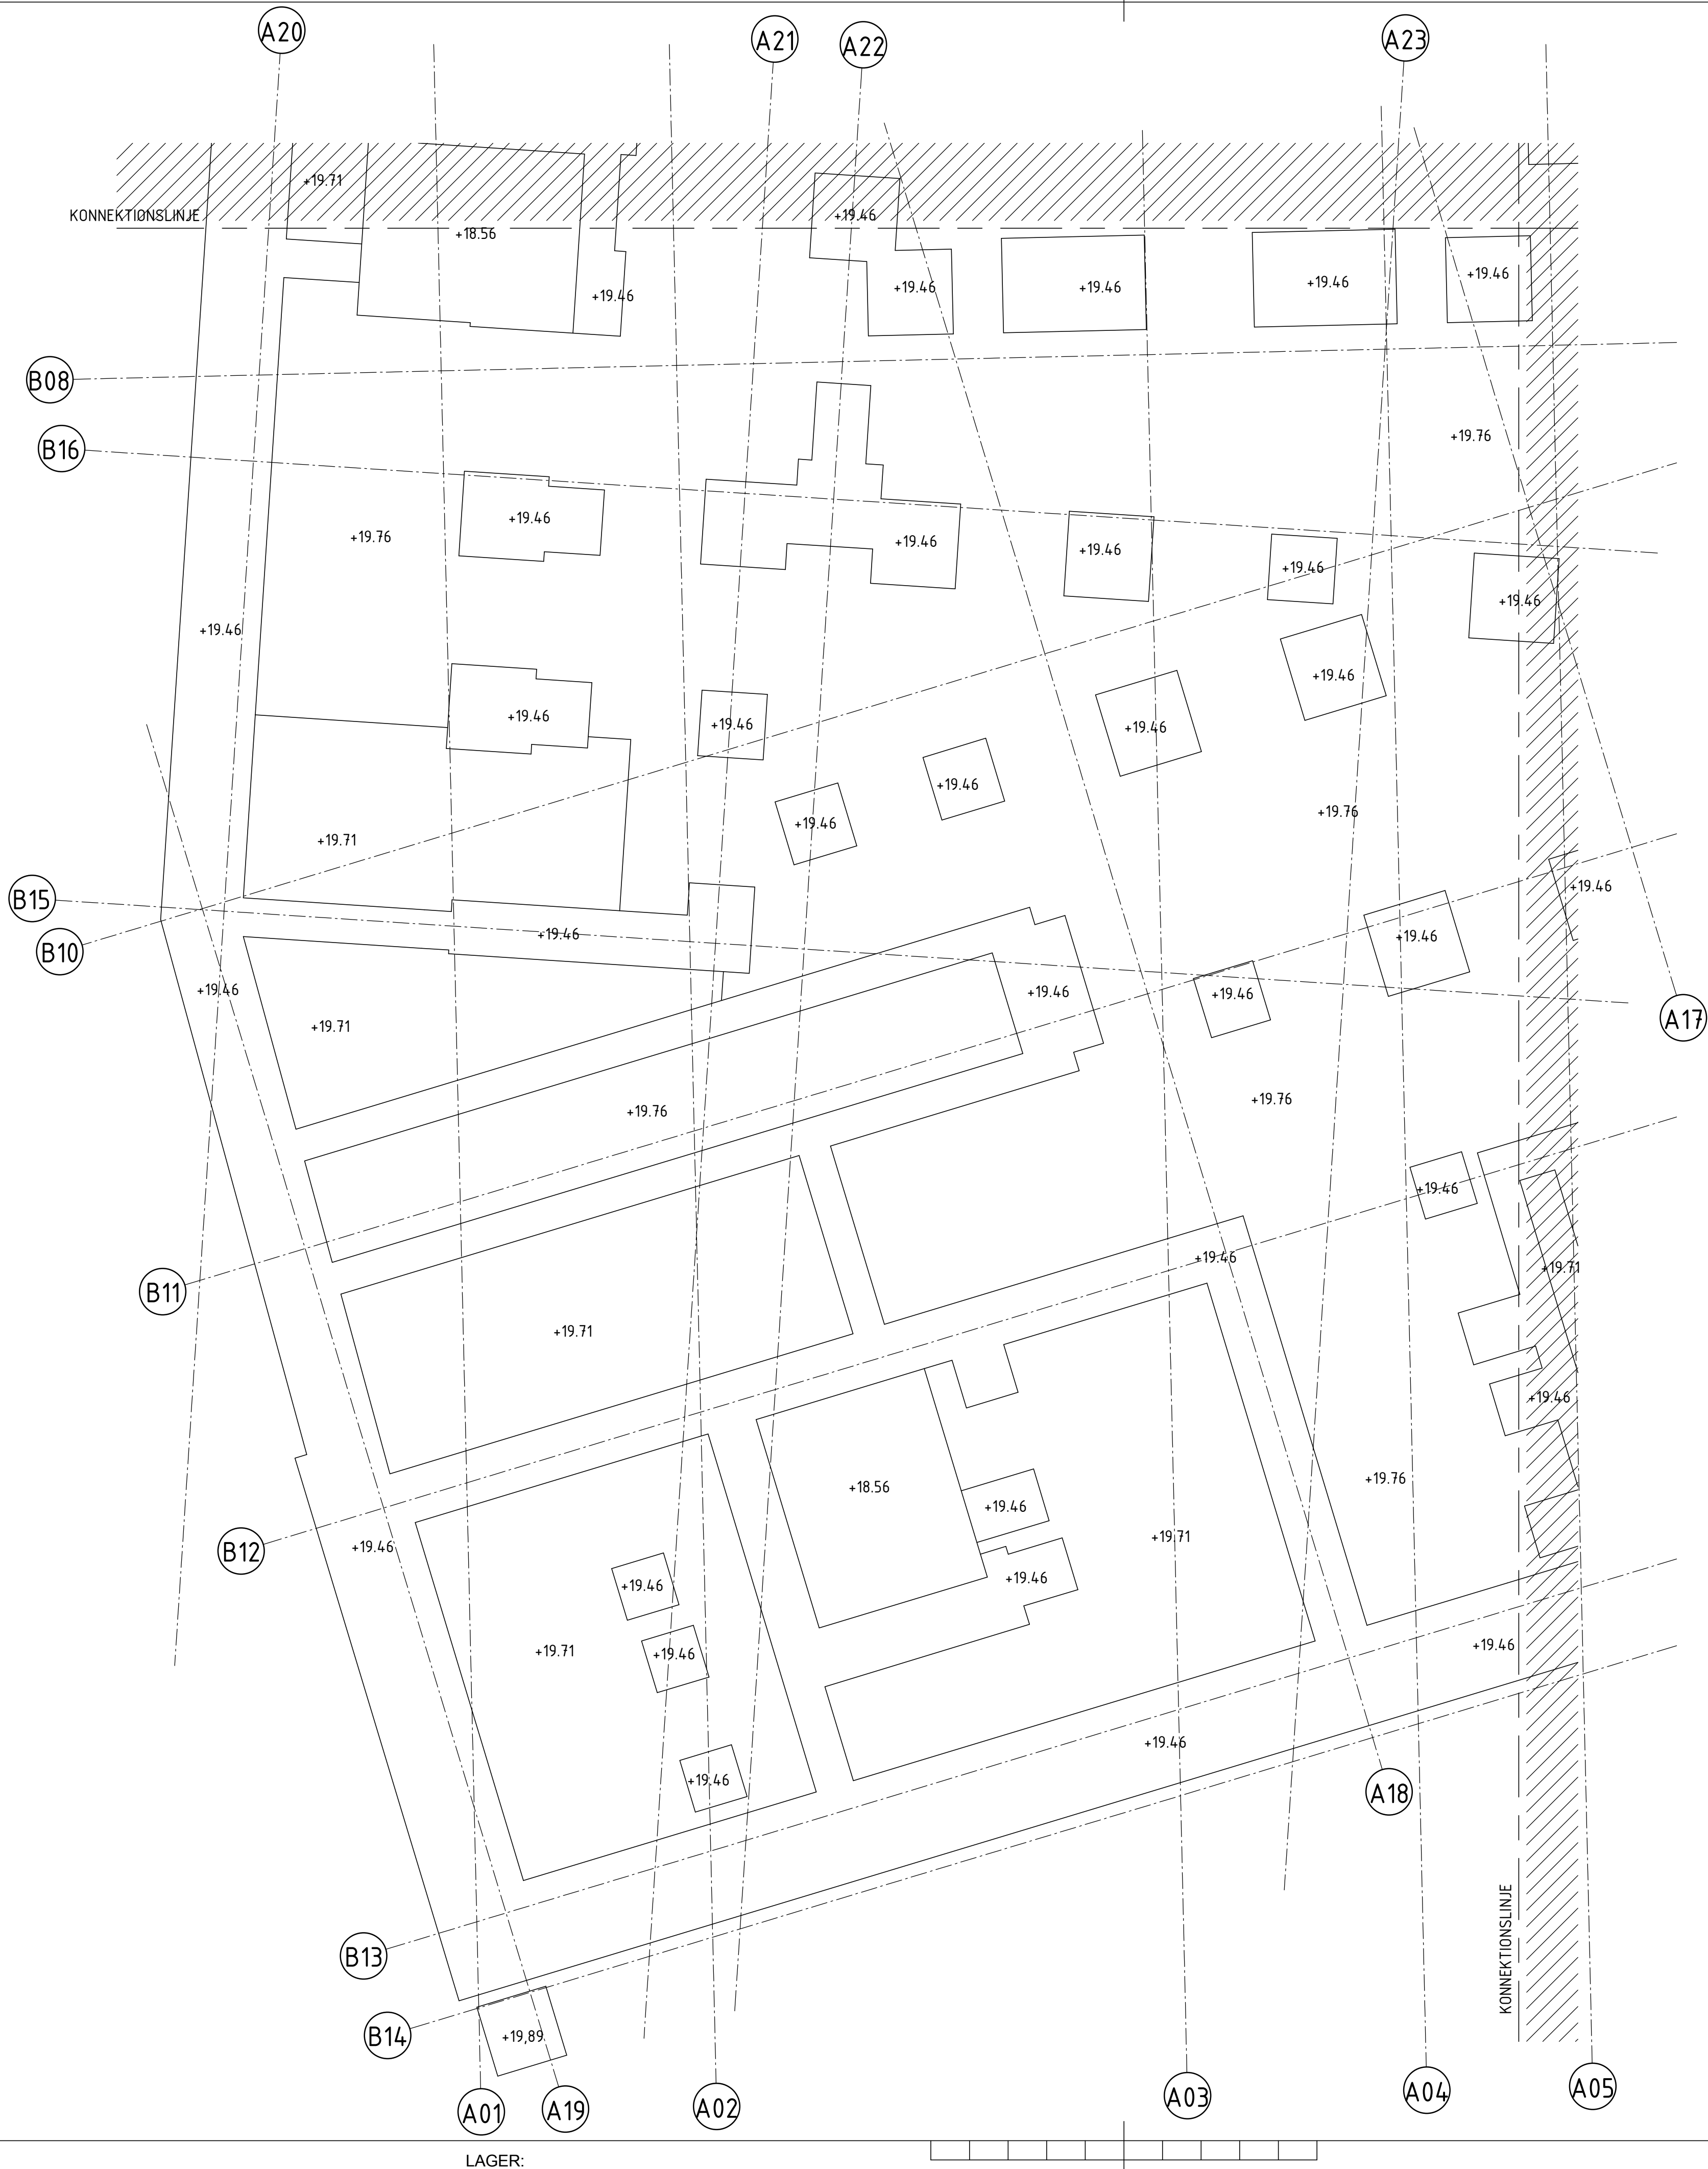

FÖRESKRIFTER


ALLMÄNNA FÖRESKRIFTER SE
RITNING K-01-0-0000

INNAN SCHAKTARBETE PÅBÖRJAS SKA EN
UNDERSÖKNING OCH RISKBEDÖMNING UTFÖRAS.
RISKBEDÖMNINGEN SKALL VARA SKRIFTLIG OCH
GODKÄNNAS AV BESTÄLLAREN INNAN
PÅBÖRJAT ARBETE.

FÖRKLARINGAR

BETECKNINGAR ENL. BYGGHANDLINGAR 90
ALLA MÅTT I [mm]
HÖJDER I [m]

SB= SCHAKTBOTTEN REDOVISAR UK
AVJÄMNLAGER

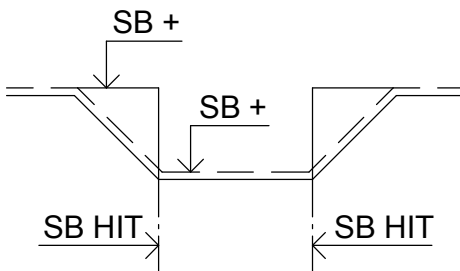


SCHAKT FÖR PLINTAR VISAS BARA I PRINCIP
MED CIRKLAR PÅ SCHAKTPLAN. PLINTAR
SCHAKTAS NER TILL BERG.
SCHAKT DRAGGROPAR OCH ELGROPAR
VISAS INTE I SCHAKTPLAN. DESSA
SCHAKTAS ENL. DETALJER.

HÄNVISNINGAR

GRUNDPLANER: K-15-1-0001 TILL -0012
GRUNDDETALJER: K-15-6-0001 TILL -XXXX

BET	ÄNDRINGEN AVSER	DATUM	SIGN
-----	-----------------	-------	------

RELATIONSHANDLING

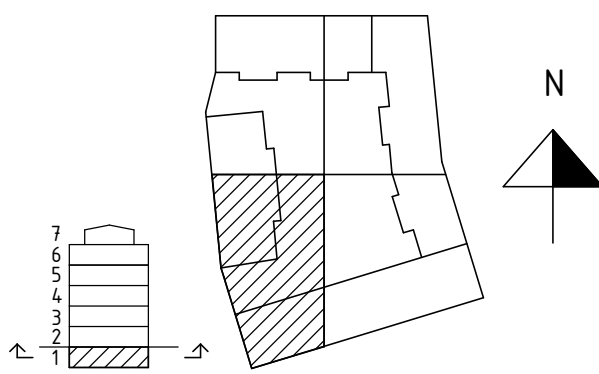

KV. LILJEKONVALJEN
JÄRVASTADEN

SKANSKA

A	Skanska Teknik	Tel. 010-448 00 00
K	Bjerkling	Tel. 010-211 80 00
E	Resista AB	Tel. 08-594 970 70
V	Energovats	Tel. +37167112350
W	AF Infrastruktur AB	Tel. 010 505 00 00
L	Landskapslaget AB	Tel. 08-442 48 20

UPPDRAG NR 13U22880	RITAD/KONSTR. AV GRN	UPPDR. ANSV. MJN
DATUM 2016-02-15	ANSVARSIG MJN	

NYBYGGNATION FLERBOSTADSHUS

SCHAKTPLAN DEL 4

SKALA A1 1:100 A3 1:200	NUMMER K-11-1-0004	BET
-------------------------------	-----------------------	-----