

FÖRKLARINGAR

DÄR EJ ANNA T ANGES GÄLLER FÖLJANDE:

APPARATER BEHOV VÄRANDBA ÄR MONTERADE
UNDER GEMENSAM TAKRAM.

HUVUDENINGAR DIMENSIONERING ENLIGT
FÖRLÄGGS I RÖR I VERTIKAL A SCHAKT
NTE REDOVSAD PÅ PLANRITNINGAR.

LENNINGAR 3615


FK INFÄLLT I RÖR
EKK/REK PÅ STEG/RÄNN
EKK FRI T PÅ VÄGG/TAK
-G- 100LV

[K0 KOPPLUTTAG000 06, LEDNING 5G2.5,

[B2 1-VÄSSUTTAG MED LOCK OCH TIMMER
I GEMENSAM TAKRAM.


(A) ELMÄTNING HISS I SLING

(B) ELMÄTNING TILL LÄGENHETER,
SE E-632-8-100, -200

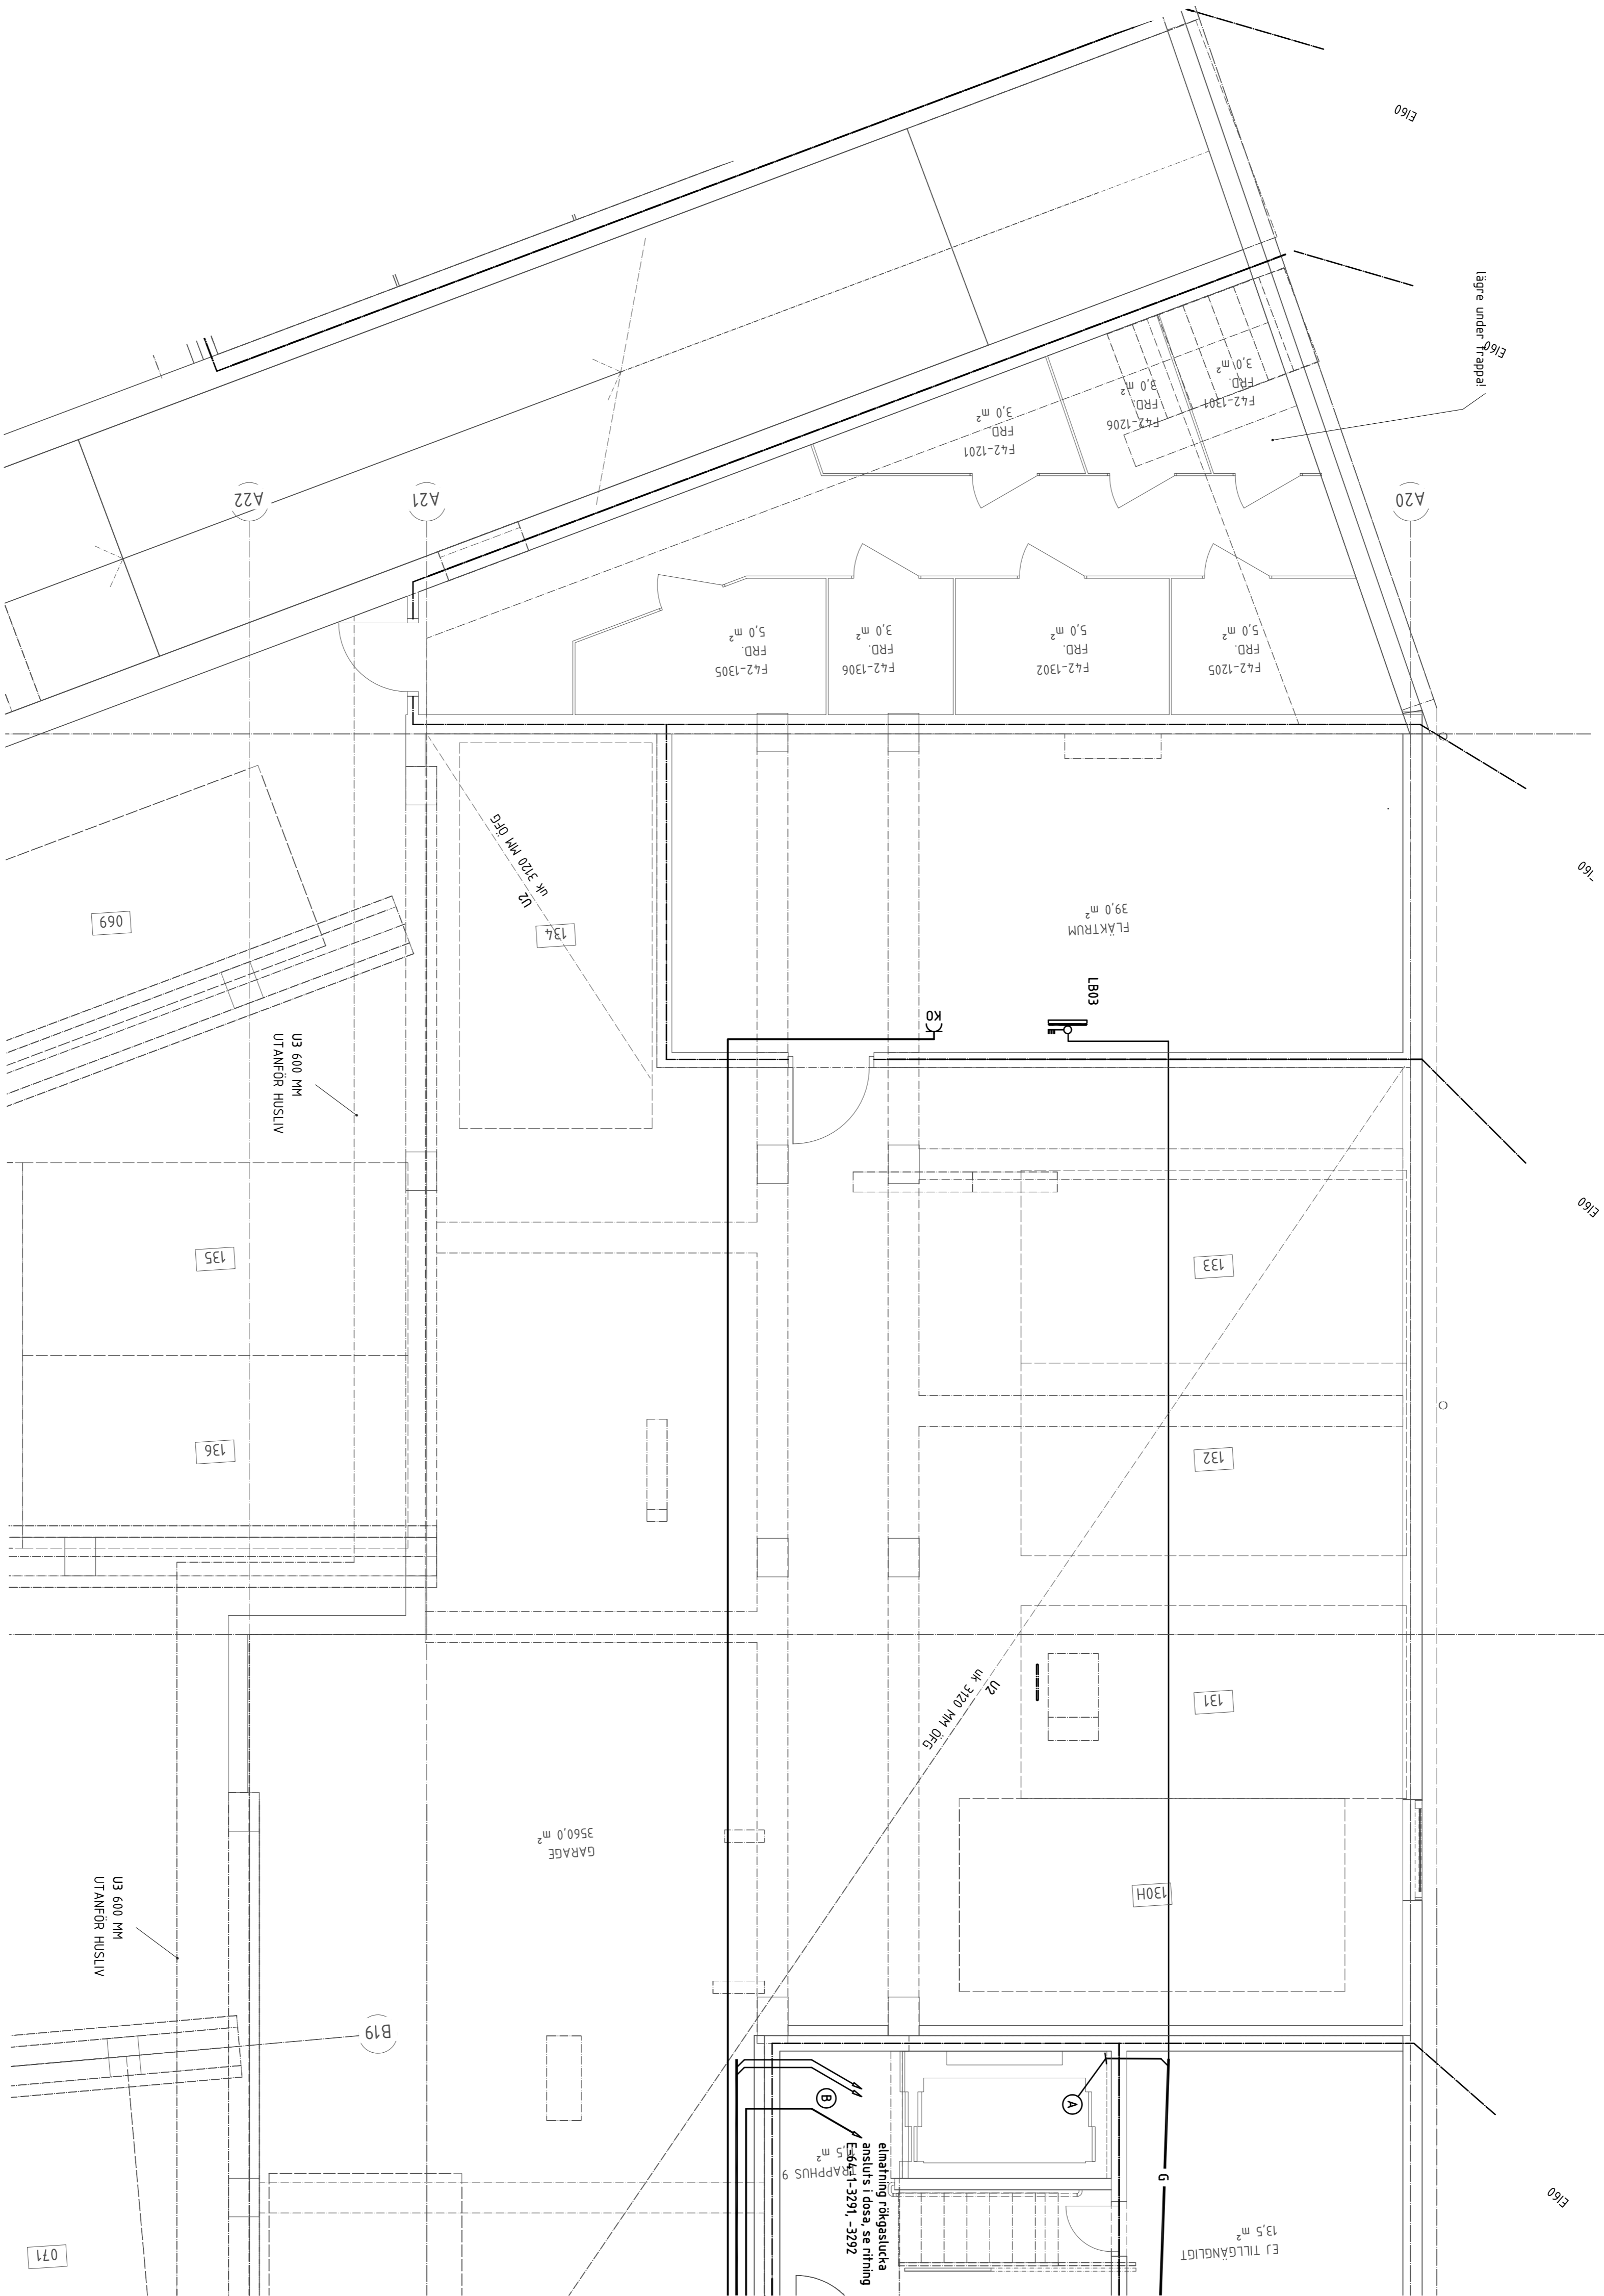

BET	ANT	RELATIONSHANDLING	NN	2016.02.15
		ANOMENEN ANGER	SRIN	DATA

RELATIONSHANDLING

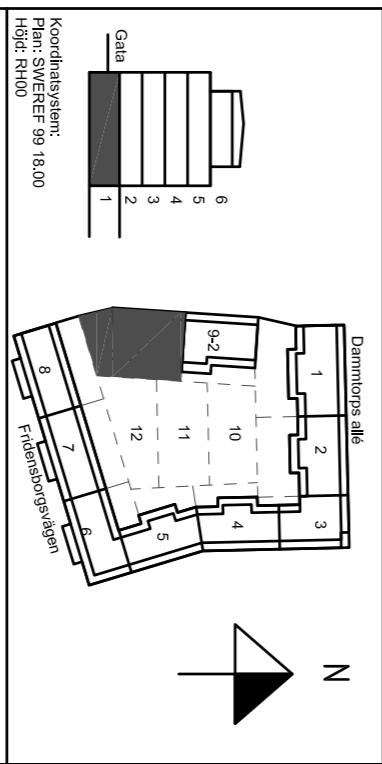

Kv. Liljekonvaljen
JÄRVASTADEN, SOLNA

SKANSKA

A	Skanska Teknik	Tel. 070-4448 00 00
K	Bierking	Tel. 070-271 80 00
E	Resista AB	Tel. 08-594 970 70
V	Emergoavis	Tel. 37167112550
W	Älforsstruktur AB	Tel. 070 505 00 00
L	Landskapslaget AB	Tel. 08-442 48 20

UPPDRAG	BETÄL AV	UPPDRAGSNUMMER
13020	SKANSKA AV	MN
2014.04.04	Mats Nordlund	
NYBYGGNAD FLERBOSTADSHUS		
PLAN 1 (KV), TRH 9, DEL 1		

SKALA	NUMMER	BET
A1:150	E-632-1-3191	
A3:100		

