

FÖRKLARINGAR


DÄR EJ ANMÄT ANGES GÄLLER FÖLJANDE:

- ELEKTENTRAL INKL. BREDBANDSUTRUSTNING
- STRÖMSKÄLLARE OCH 1-VÄGS UTTAG
- MONTERADE UNDER GEMENSAM TAKRÄNN
- 2-VÄGS UTTAG INOMHUS, 300 ÖG.
- 1-VÄGS UTTAG BALKONG/UTERLÄTS, 650 ÖG
- 3 ST UTTAG I HÖRNBOK PÅ VÄGG MOT ÖVERSKÅP
- 3 ST UTTAG FÖR SPIS/HÄLLUGN LEDNING 5G2,5
- 1-VÄGS UTTAG FÖR DISKMASKIN, 500 ÖG.
- 1-VÄGS UTTAG FÖR FLAKT, 2000 ÖG.
- 1-VÄGS UTTAG FÖR KYL/Frys 2200 ÖG.
- 1-VÄGS UTTAG FÖR UGN, 1700 ÖG. LEDNING 5G2,5
- 2 ST 1-VÄGS UTTAG FÖR TVÄTTMASKIN/
- ÖRNTOVUÄRE MONTERADE VERTIKALT UNDER GEMENSAM TAKRÄNN, 800 ÖG. SEPARAT ANSVARADE.
- 1-VÄGS UTTAG FÖR TVÄTTMASKIN, 800 ÖG.
- KANALISATION FÖR RUMSTERMOSTAT TILL ELGOLVVÄRME, 1300 ÖG. OCH TEMPERATURGIVARE I GOLV I INSTALLERAS.
- ANSLUTNING AV BADRUMSKÅP I BADRUM
- KANALISATION FÖR HANDDUKSTORK
- SPÄNNINGSUTJÄMNING AV VENTILATIONSKANAL, ANSLUTS MED SVEP LEDNING 1G2,5
- AUTOMATISK ÖÖRRÖPPHARE
- AK ARMBÄGSKONTAKT

- LEDNING 3G1,5
- EO/FD INFÄLLT I RÖR
- EOG-AL/PD-AL PÅ STEG/RÄNN
- EOG/FD FRITT PÅ VÄGG/ TAK
- 5G2,5 TILL ARMA TUBER I GARAGE, TRAPPHUS OCH KORRIDORER.
- ARMA TUBER
- T DKT TAK
- I INFÄLLD
- P PENDLAD
- V VÄGG
- U UNDER ÖVERSKÅP
- L20 1800 ÖG
- L22 1800 ÖG
- L24 MATNING AV BELYSNING BAKOM HUSKÄNNER.
- INSTALLATION FÖR ELGOLVVÄRME UTFÖRD
- INSTALLATION FÖR HANDDUKSTORK UTFÖRD

RELATIONSHANDLING			
BET	ANT	ANMÖRKNING ARMER	SRIN
DATA	DATA		

RELATIONSHANDLING

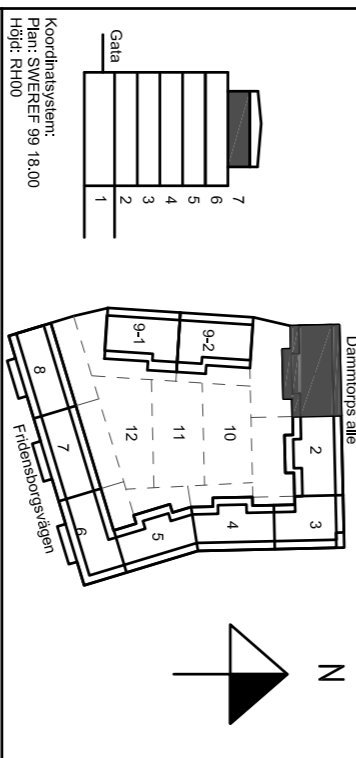

Kv. Liljekonvaljen  
JÄRVASTADEN, SOLNA

SKANSKA

A	Skanska Teknik	Tel. 070-4448 00 00
K	Bierking	Tel. 070-271 80 00
E	Resista AB	Tel. 08-594 970 70
V	Emergoavis	Tel. 3716717250
W	Älfröstrukturer AB	Tel. 070 505 00 00
L	Landskapslaget AB	Tel. 08-442 48 20

UTFÖRARE	BETÄL AV	UPPDRAGSNUMMER
13020	AH	MN
DATUM	GRÖNDAL AV	
2014.04.16	Wais Nordlund	
NYBYGGNAD FLERBOSTADSHUS		
PLAN 7 (5 TR), TRH 1		

Kraft och belysningsystem



SKALA	NUMMER	BET
A3i:150	E-63-1-1701	
A3i:100		

..\..\A\modell\A-40-P-0200.dwg ....\A\MODELL\A-40-P-0700.dwg ....\W\MODELL\V-50-p-2700.dwg ....\W\MODELL\V-50-p-1700.dwg ..\RITDEF\fork63\_typ.dwg ....\V\MODELL\V 57-V-2700.dwg ....\V\MODELL\V 57-V-1700.dwg

