


BT	ANT	RELATIONSHANDLING	MM	2016.02.15
		ANORDNING AVSEER	SRM	DATUM

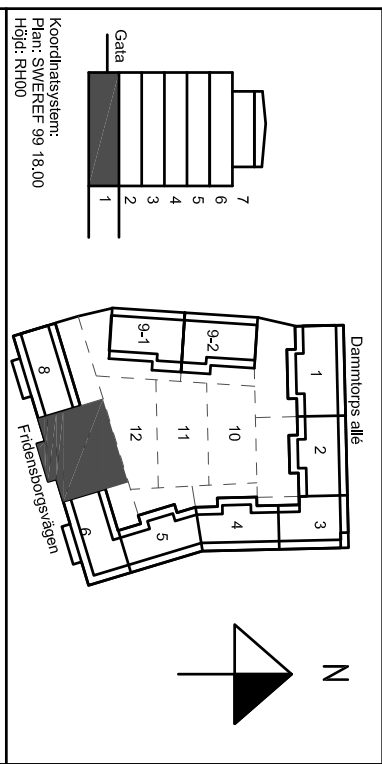

Kv. Liljekonvaljen
JÄRVASTADEN, SOLNA

SKANSKA

A	Skanska Teknik	Tel. 070-444 00 00
K	Biering	Tel. 070-271 80 00
E	Resista AB	Tel. 08-594 970 70
V	Emergoavis	Tel. 37167112350
W	Äf Infrastruktur AB	Tel. 010 505 00 00
L	Landskapslaget AB	Tel. 08-442 48 20

UPPMÄTT 13020	BEFÄL AV AH	UPPMÄTT MN
------------------	----------------	---------------

NYBYGGNAD FLERBOSTADSHUS
PLAN 1 (KV), TRH 7

SKALA A1:150 A3:100	KANALISATIONSYSTEM NUMMER E-61-1-2107	BT
---------------------------	---	----

