



XREFS: ..\\modell\\K-20-4-0002.dwg
\\bjjeupps3\\DATA\\uppdag_i_Navet\\13U22880\\K\\Modell\\Section-trappaupptillgårdan.dwg

© BJERKING AB


D23

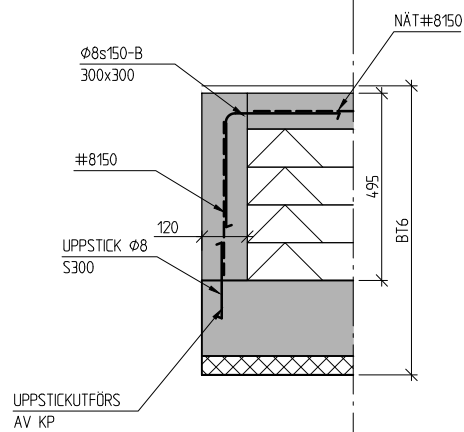

D26

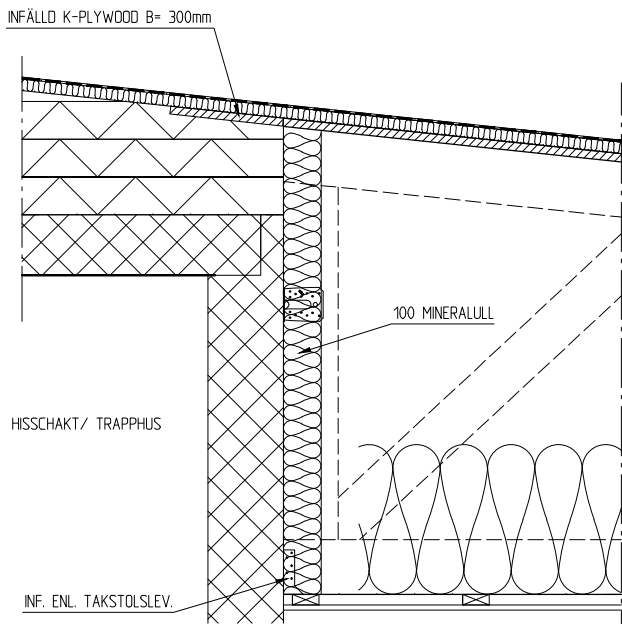


D29

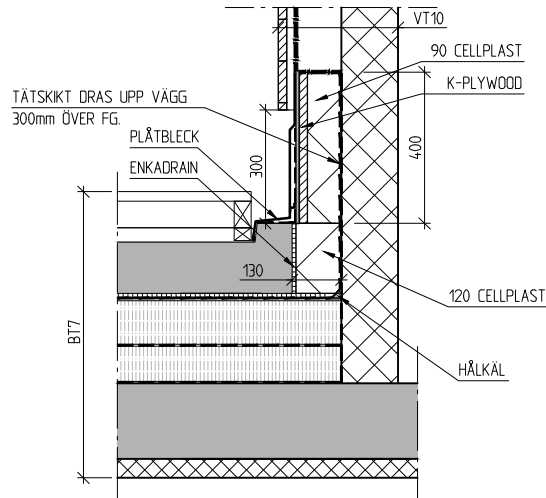


ARM. I PRINCIP ENL. D14


D24

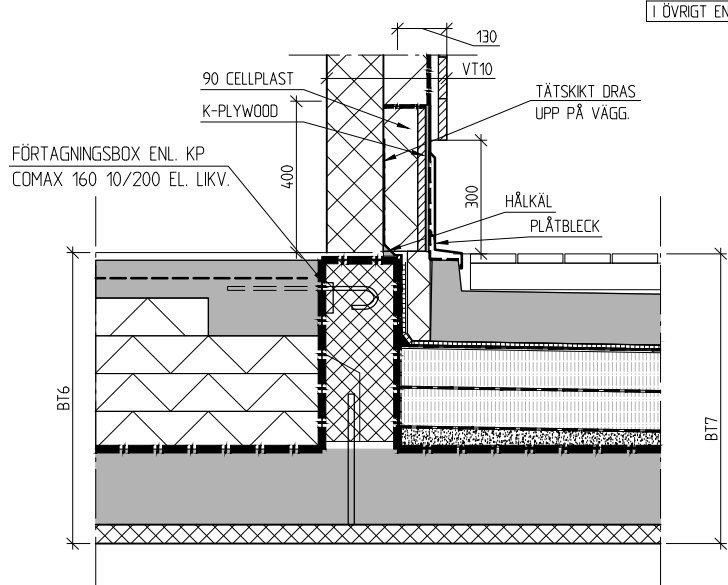

D27

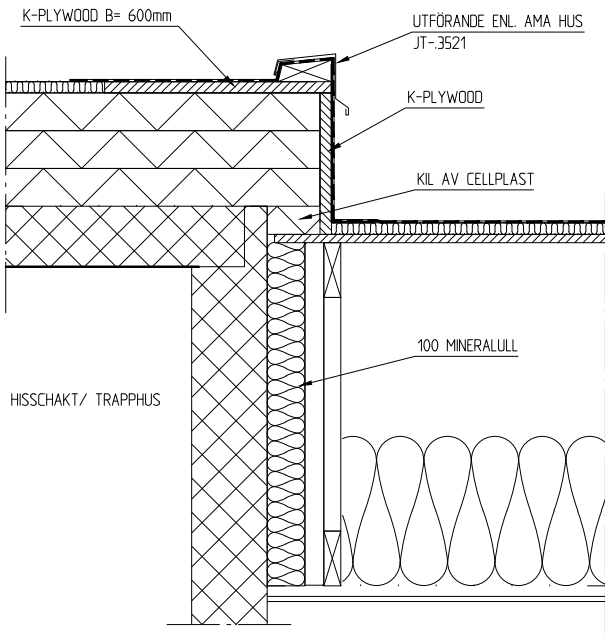


D30

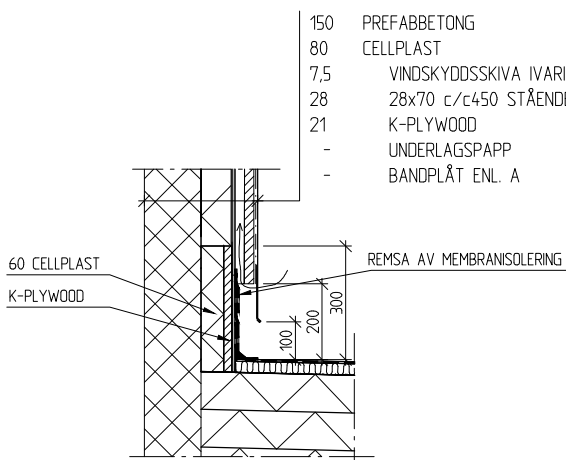


I ÖVRIGT ENL. D2

I ÖVRIGT ENL. D1

D25

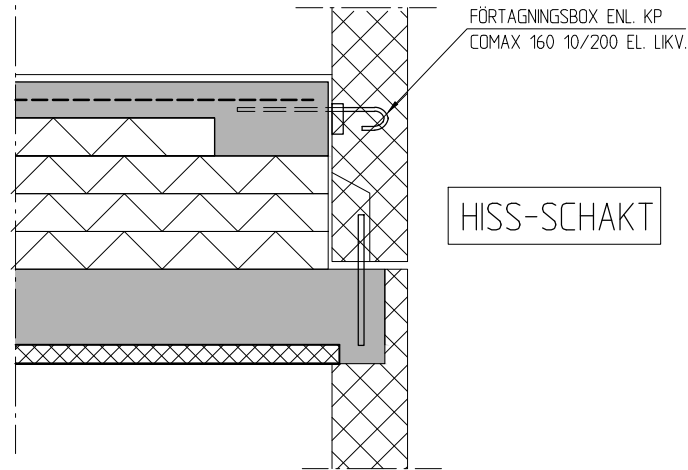

D28

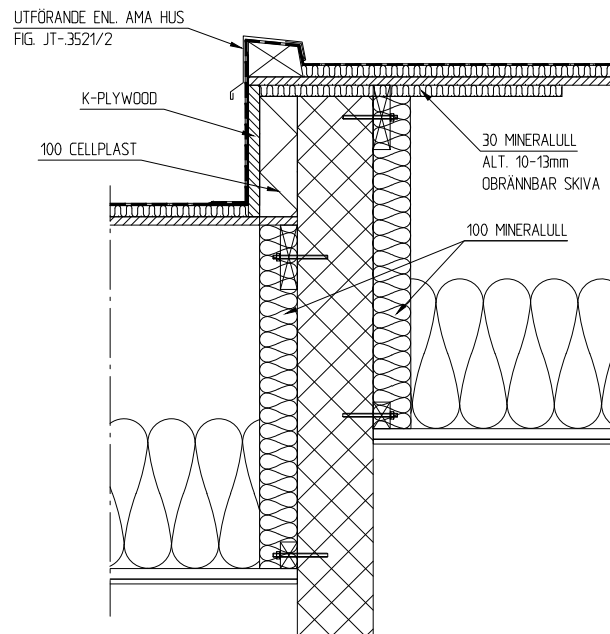

FÖRESKRIFTER

ALLMÄNNA FÖRESKRIFTER
SE RITNING K-01-0-0000.

SE ARBETSANVISNINGAR FÖR STÖ FASAD-SYSTEM

FÖRKLARINGAR

BETECKNINGAR MM ENL
BYGGHANDLINGAR 90

ALLA MÅTT I [mm]

HÖJDER I [m]

FG AVSER FÄRDIGT GOLV.
UK AVSER UNDERKANT BTG.


- BETONG, PREFAB
- BETONG
- MIN.ULL
- HÅRD MIN.ULLSBOARD
- PIR
- CELLPLAST
- TÄTSKIKT
- GRÄNS FÖR KP
- PE-FOLIE

HÄNVISNINGAR

VÄGGTYPER: K-20-6-0002
BJÄLKLAGSTYPER: K-20-6-0003
TAKTYPER: K-20-6-0004

BET	ANT	ÄNDRINGEN AVSER	SIGN	DATUM
-----	-----	-----------------	------	-------

RELATIONSHANDLING

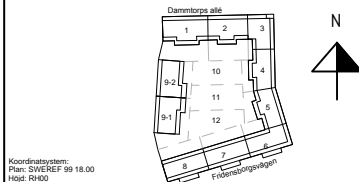

Koordinatssystem:
Plan: SWEKREF 99 18.00
Höjd: RK00

Kv. Liljekonvaljen
JÄRVASTADEN, SOLNA

SKANSKA

A	Skanska Teknik	Tel. 010-448 00 00
K	Björking	Tel. 010-211 80 00
E	Resista AB	Tel. 08-594 970 70
V	Energaväts	Tel. +37167112350
w	AF Infrastruktur AB	Tel. 010 505 00 00
L	Landskapslaget AB	Tel. 08-442 48 20

UPPDRAGS NR	REVIS AV	UPPDRAGSANSVARIG
13U22880	MJN	MJN
DATUM	ÖVERSEEN AV	
2016-02-15	MJN	

NYBYGGNAD FLERBOSTADSHUS

STOMDETALJER
STOMKOMPLETTERING

SKALA	NUMMER	I BET
A1: 1:10 A3: 1:20	K-20-6-1011	

LAGER:

PLG: 2016-02-04, 1358, K\UPPDAG_I_NAVET\13U22880\K\RH\RITEF-K-20-6-1011DWG.gm