



ANSLUTNINGAR  
TVATTMASKINER:  
ⒶKV1-24-12 UT FRÅN SCHAKT UNDER BANK. DISKMASKINS-  
AVSTANGNING MÖRA INXX MONTERAS I BANK  
ⒷKV1-24-12 VERKTIKAL DRAGNING FRÅN TAK. AVSLUT MED  
AV63-12 (BALLOFIX)  
ⒸKV1-24-12 ANSL TILL LEDNING UNDER TVÄTTSTÄLL. AVSLUT  
MED AV63-12 (BALLOFIX)  
ⒹDISKMASKINER EJ PLACERADE BREDVID DISKHO. KV1-33-16  
KLAMRAS UNDER BANK. DISKMASKINER LEVERERAS MED  
FÖRLÅNGD AVLOPPSLANG (INGÅR I BE).

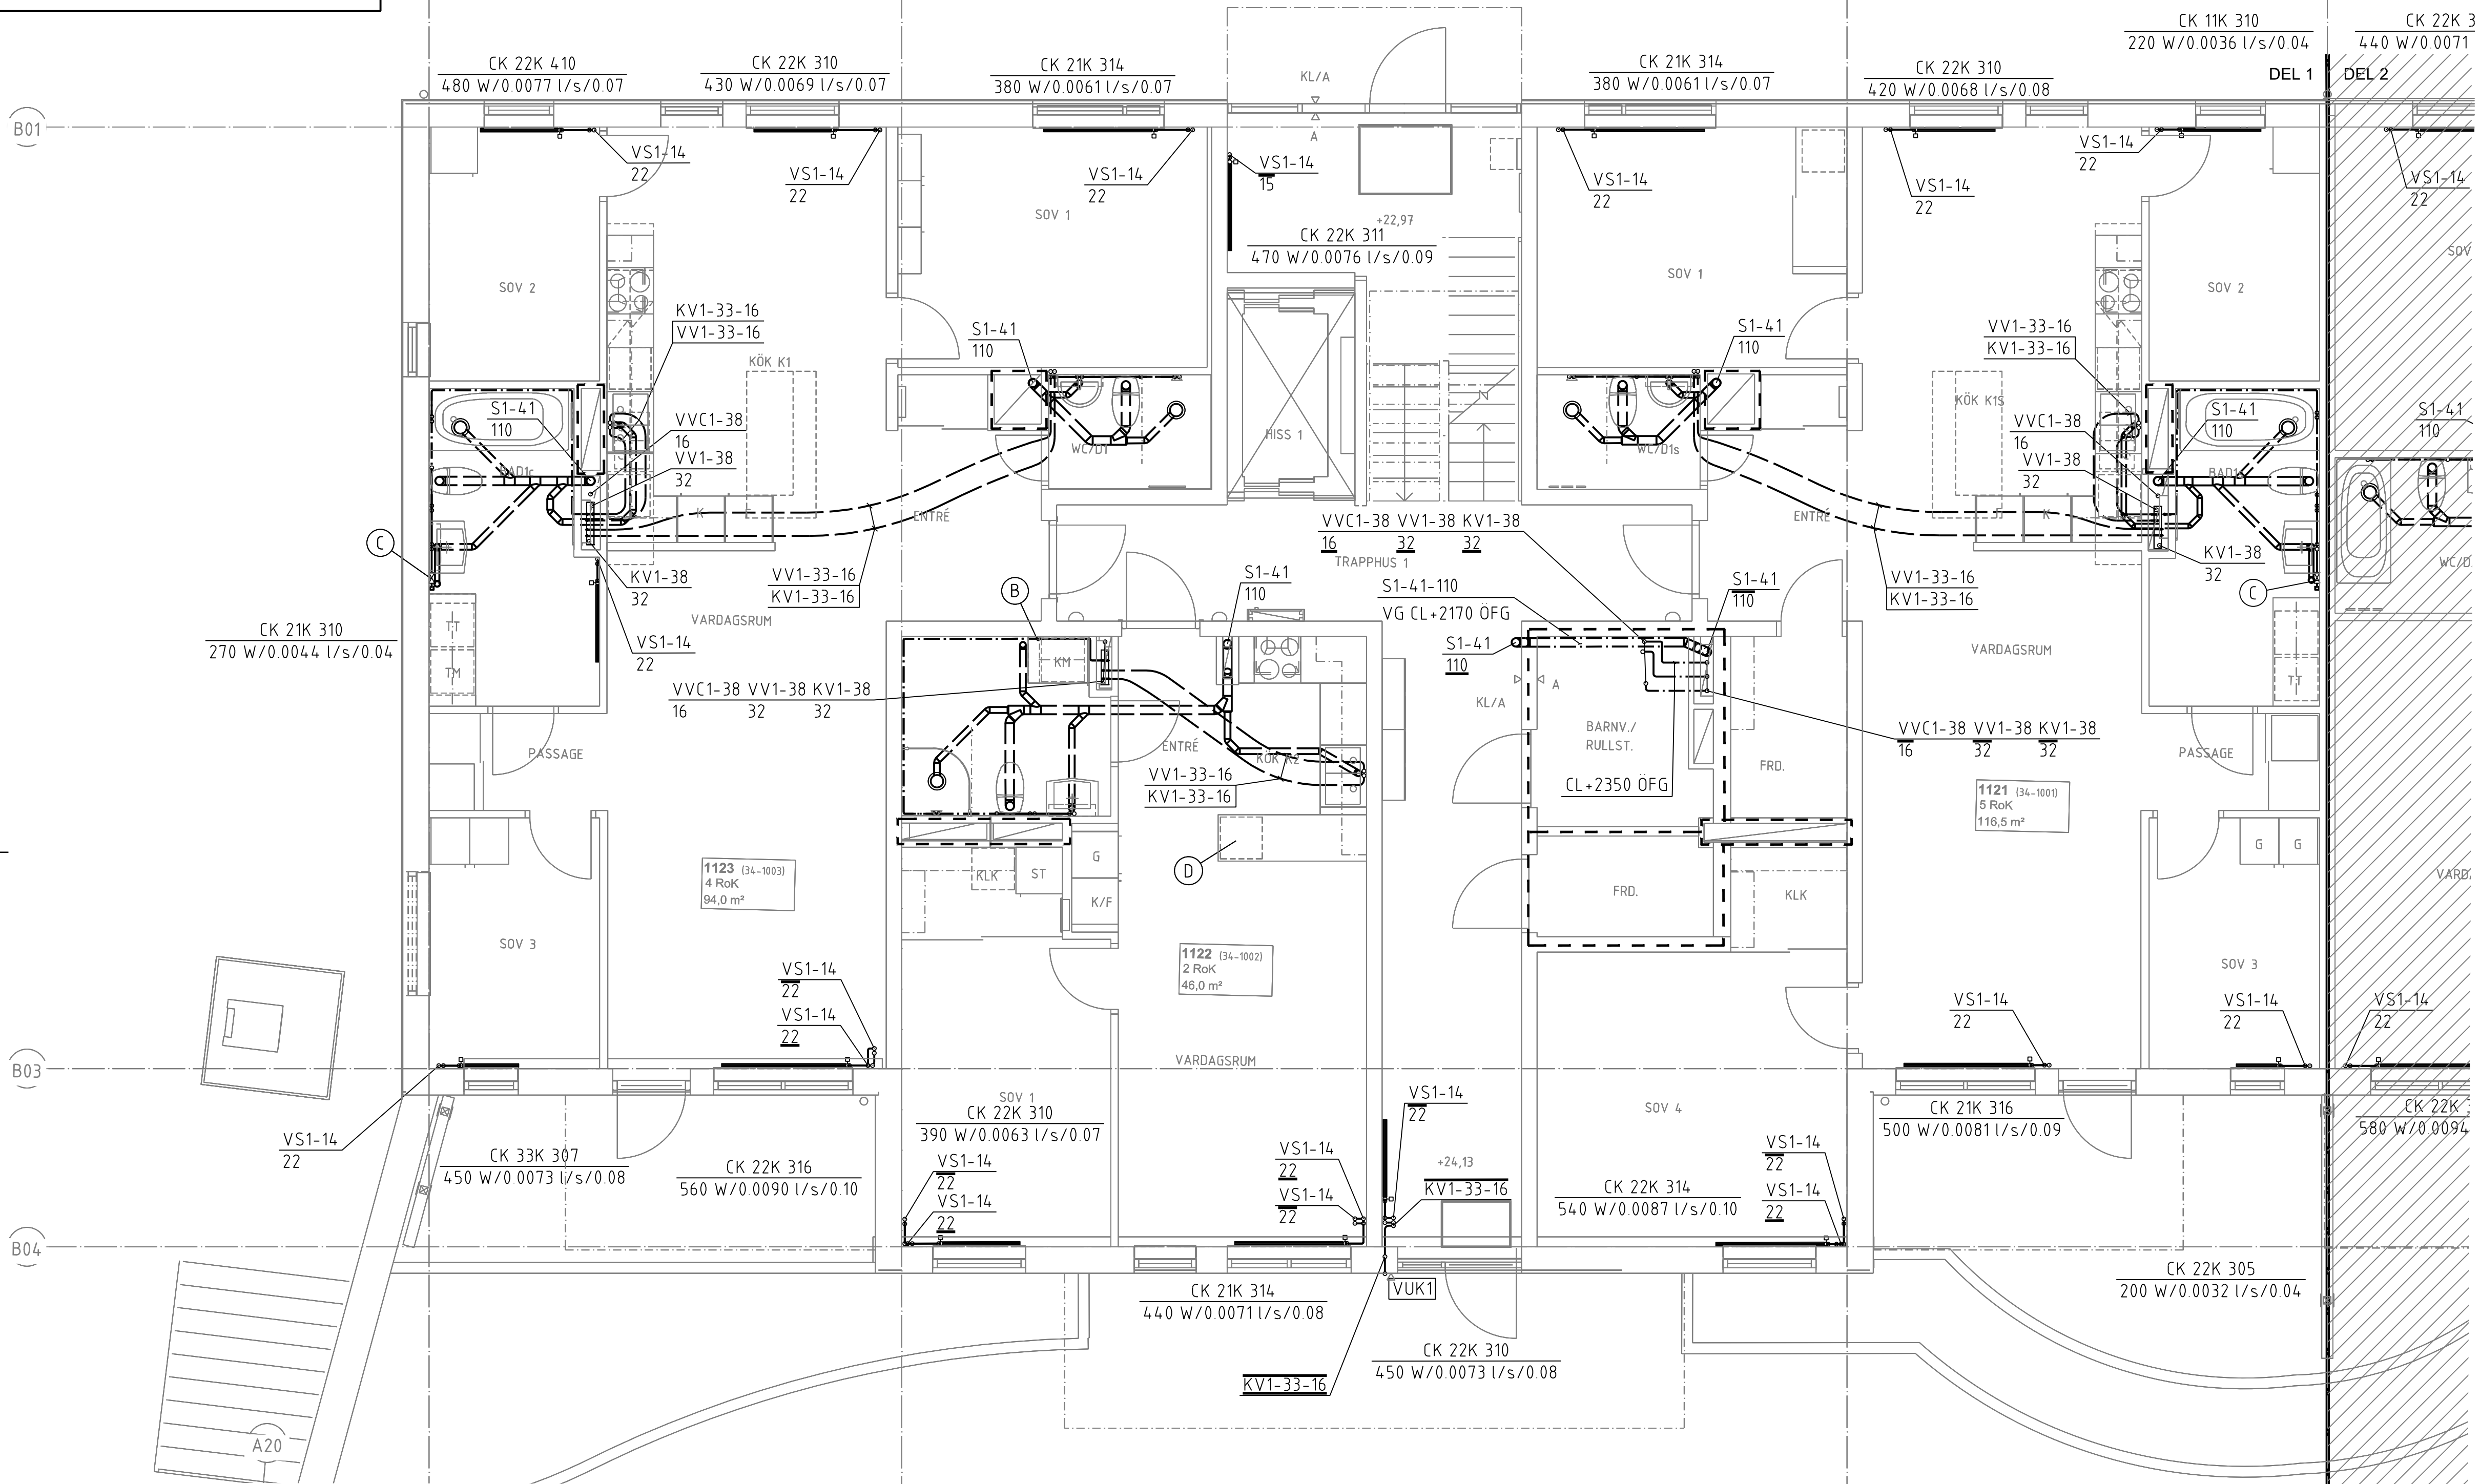

- ANVISNINGAR**
- DAR EJ ANNAT ANGES FÖRLÅGGS  
SPILLVATTENLEDNINGAR MED 10 PROMILLES FALL.
  - ENTREPRENADGRÄNS ÄR HUSLIV
  - SAMTLIGA BLANDARE FÖRSES MED  
FÖRÄVSTÄNGNINGSVENTILER.
  - AVLOPPSRÖR S1-32 I DIM 110 GENOM BETONGBJÄLKLAG  
OCH BRANDAVSKILJANDE VÄGG FÖRSES MED BRANDTAPE
  - VATTENRÖR KV1-38, VV1-38, VVC1-38 GENOM  
BETONGBJÄLKLAG OCH BRANDAVSKILJANDE VÄGG  
FÖRSES MED BRANDTAPE
- DIMENSIONER PÅ ANSLUTNINGSLIEDNINGAR:
- | APPARAT | KV | VV | SV  | VS     |
|---------|----|----|-----|--------|
| VK      | 12 | 12 | 110 |        |
| TS      | 12 | 12 | 75  |        |
| DBBL    | 15 | 15 | 75  |        |
| GB      |    |    |     | UTLOPP |
| UB      | 15 | 15 | 75  |        |
| TV      |    |    |     | 75     |
| VUK     | 15 |    |     |        |
| DUBL    | 15 | 15 |     |        |
| BKBL    | 15 | 15 |     |        |
| SPBL    | 15 | 15 |     |        |
- RADIATOR (DAR EJ ANNAT ANGES) 12
- RÖRMATERIAL**
- EXEMPEL: VS1-21-22
- VS1 ANGER MEDIA I RÖRLEDNING, 21 ANGER MATERIAL DAR
- FÖRSTA SIFFRAN ÄR RÖRMATERIAL,
  - ANDRA SIFFRAN ÄR ETT LÖPNUMMER FÖR OLIKA  
TYPER INOM MATERIALOMRÅDET
- 22 ANGER RÖRDIMENSION
- MEDIA
- VP1 VARME PRIMAR 60°C
- VS1 VARME SEKUNDAR
- RAD 55-40°C
- VENT 50-30 °C
- KV1 KALLVATTEN
- VV1 VARMVATTEN 55°C
- VVC1 VARMVATTEN CIRCULATION
- S1 SPILLVATTEN
- MATERIAL
- 1X - STÅLRÖR
- 11 STÅLRÖR ENL SS326 ELLER HANDELSTUBER  
PÅ FJÄRRVARME PRIMÄR STÅLTUBER ENL SS1887  
ELLER 1878
- 14 ELFÖRZINKADE STÅLRÖR TYP MAPRESS
- 2X - KOPPARRÖR
- 21 HÄRDA KOPPARRÖR ENL SS1889 ELLER SS1890
- 22 KOPPARRÖR TYP PRISOLRÖR
- 23 KOPPARRÖR TYP PLUSPRISOLRÖR
- 24 FÖRKROMADE KOPPARRÖR
- 3X - PLASTRÖR
- 31 DAG OCH SPILLVATTENRÖR AV PP
- 32 DAG OCH SPILLVATTENRÖR, LUDDÄMPADE TYP  
RAUPIANO
- 33 PEX TYP RÖR I RÖR ISOLERADE
- 34 PEM-SLANG PN10
- 35 PEX RÖR I RÖR ISOLERADE
- 36 ALUPEX RÖR I RÖR, ISOLERADE
- 37 ALUPEX RÖR I RÖR, ISOLERADE
- 38 ALUPEX HÄRDA RÖR ISOLERADE MED RÖRSKÅL
- 4X - GJUTJÄRNSRÖR
- 41 SPILLVATTENRÖR TYP MA
- 5X - ROSTFRIA RÖR
- 51 SPILLVATTENRÖR ROSTFRIA TYP BLUCHER ELLER  
LIKVÄRDIGT.

BET	ANT	ÄNDRINGEN AVSER	SIGN	DATUM
-----	-----	-----------------	------	-------

## RELATIONSHANDLING

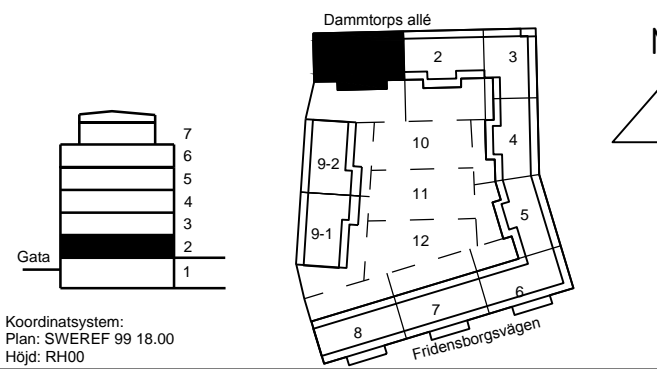

**Kv. Liljekonvaljen**  
JÄRVASTADEN, SOLNA

**SKANSKA**

A	Skanska Teknik	Tel. 010-448 00 00
K	Björking	Tel. 010-211 80 00
E	Resista AB	Tel. 08-594 970 70
V	Energoväts	Tel. +37167112350
W	ÄF Infrastruktur AB	Tel. 010 505 00 00
L	Landskapslaget AB	Tel. 08-442 48 20

UPPGIFTS NR 587931	RITAD AV PFN	UPPGIFTSANSVARIG OLH
-----------------------	-----------------	-------------------------

DATUM 2016-02-15	ODKÄND AV
---------------------	-----------

**NYBYGGNAD FLERBOSTADSHUS**  
RÖRSYSTEM  
PLAN 2  
TRAPPHUS 1, FG +24.13

SKALA A1:150 A3:100	NUMMER <b>V-50-1-1201</b>	I BET
---------------------------	------------------------------	-------

METER

