

FÖRESKRIFTER

ALLMÄNNA FÖRESKRIFTER SE
RITNING K-01-0-0000

BERÄKNAD VATTENTRYCK: GW +21,000
BOTTENPLATTA OCH KÄLLARVÄGGAR AV
VATTENTÄT BETONG

FÖRKLARINGAR

BETECKNINGAR ENL. BYGGHANDLINGAR 90
ALLA MÅTT I [mm]
HÖJDER I [m]

G: GOLVTYP SE RITN. K-20-6-0001
FG: FÄRDIGT GOLV
UK: UNDERKANT BETONG
ÖK: ÖVERKANT BETONG
PF: PÅLFUNDAMENT. FÖR PLANDETALJER
SE RITN. K-15-6-0006, I ÖVRIGT
ENL. GRUNDET. K-15-6-0001 -- 00XX
F: FUNDAMENT. FÖR PLANDETALJER, SE
RITN. K-15-6-0006, I ÖVRIGT ENL.
GRUNDET. K-15-6-0001 -- 00XX
SF1: STAGFUNDAMENT P_{Hll} 280kN
SE K-15-6-0006
SF1-T: STAGFUNDAMENT MED TITANSTAG
P_{Hll} 350kN SE K-15-6-0006

BETONG, PREFAB
BETONG SKYMD
BETONG SYNLIG
BETONG PLATSGJUTEN


INGJUTNINGSGODS:

- 3 L 200x200x16 MONTERAS PÅ INSIDA
RAMPVÄGG FÖR INFÄSTNING AV
GARAGEPORT
RE LEV AV RÖRENTR. MONTERAS AV BE

HÄNVISNINGAR

GRUNDPLANER: K-15-1-0001 TILL -0012
GRUNDETALJER: K-15-6-0001 TILL -XXXX

RELATIONSHANDLING

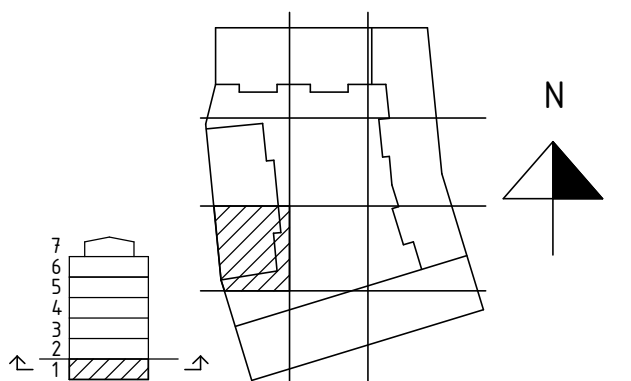

KV. LILJEKONVALJEN JÄRVASTADEN

SKANSKA

A	Skanska Teknik	Tel. 010-448 00 00
K	Björking	Tel. 010-211 80 00
E	Resista AB	Tel. 08-594 970 70
V	Energioavats	Tel. +37167112350
W	AF Infrastruktur AB	Tel. 010 505 00 00
L	Landskapslaget AB	Tel. 08-442 48 20

UPPDRAGS NR 13U22880	RITAD/KNSTR. AV GRN	UPPDR. ANSV. MJN
DATUM 2016-02-15	ANSVARIG MJN	

NYBYGGNATION FLERBOSTADSHUS

GRUNDPLAN DEL 7

SKALA A1 1:50 A3 1:100	NUMMER K-15-1-0007	BET
------------------------------	-----------------------	-----