

FÖRKLARING LOKALER
ANSLUTNING AV BELYSNING
I FLÄKTÅPÅ

FÖRKLARINGAR

DÄR EJ ANNAT ANGES GÄLLER FÖLJANDE:

- ELCENTRAL INKL. BREDBANDSUTRUSTNING
- STRÖMS TÄLLARE OCH 1-VÄGS UTTAG
- MONTERADE UNDER GEMENSAM TAKRÄM.
- 2-VÄGS UTTAG INOMHUS. 300 ÖG.
- 1-VÄGS UTTAG BALKONG/UTERLÄT. 650 ÖG.
- 3 ST UTTAG I HÖRNBOK PÅ VÄGG MOT ÖVERSKÅP.
- 1-VÄGS UTTAG FÖR SPIS/HALL/UGN LEDNING S52.5.
- 1-VÄGS UTTAG FÖR DISKMASKIN. 500 ÖG.
- 1-VÄGS UTTAG FÖR FLÄKT. 2000 ÖG.
- 1-VÄGS UTTAG FÖR KYL/FRY/S 2200 ÖG.
- 1-VÄGS UTTAG FÖR MICROVÄGGUGN. 1700 ÖG.
- 1-VÄGS UTTAG FÖR UGN. 1700 ÖG. LEDNING S52.5
- 1-VÄGS UTTAG FÖR SPOTLIGHT. UNDER ÖVERSKÅP
- 2 ST 1-VÄGS UTTAG FÖR TVÄTTMASKIN/ TORKTUMLARE MONTERADE VERTIKALT UNDER GEMENSAM TAKRÄM. 800 ÖG. SEPARAT AVSKRÅDE.
- 1-VÄGS UTTAG FÖR TVÄTTMASKIN. 800 ÖG.
- KANALISATION FÖR RUMSTERMOSTAT TILL ELGOLVÄRME. 1900 ÖG. OCH TEMPERATURGIVARE I GOLV INSTALLERAS.
- ANSLUTNING AV BADRUMSSKÅP I BADRUM
- KANALISATION FÖR HANDBOKSTÖRK.
- SPÄNNINGSUTJÄMNING AV VENTILATIONSKANAL. ANSLUTS MED SVEP LEDNING IG2.5
- AUTOMATISK DÖRRÖPPNARE
- ARBÄDSKONTAKT

- LEDNING
- 3G/5
- ED/FO INFÄLLT I RÖR.
- EDG-AL/FOG-AL PÅ STEGE/RÄNN.
- EDG/FOG FRITT PÅ VÄGG/ TAK.
- G- I GOLV
- S52.5 TILL ARMATURER I GARAGE. TRAPPHUS OCH KORRIDORER.


- ARMATURER
- T DIKT TAK
- I INFÄLLD
- P PENDLAD
- V VÄGG
- U UNDER ÖVERSKÅP

- L20 1800 ÖG.
- L22 1800 ÖG.
- L24 MATNING AV BELYSNING BAKOM HUSNUMMER.
- L24 MATNING AV BELYSNING BAKOM HUSNUMMER.

- INSTALATION FÖR ELGOLV VÄRME UTFÖRD
- INSTALLATION FÖR HANDBOKSTÖRK UTFÖRD

RELATIONSHANDLING

BET	AVT	RELATIONSHANDLING	NH	DATUM
		ANORDNINGEN AVSEER	SON	2016-02-15

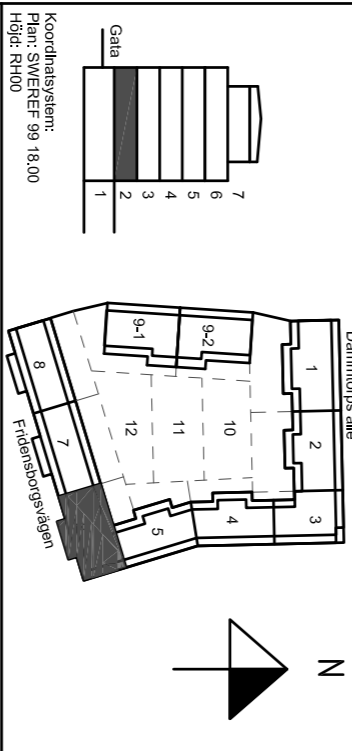

Kv. Liljekonvaljen
JÄRVASTADEN, SOLNA

SKANSKA

A	Skanska Teknik	Tel. 070-448 00 00
K	Björking	Tel. 070-211 80 00
E	Reisla AB	Tel. 08-594 970 70
V	Energiaväts	Tel. +37167172350
W	Ärinfrastruktur AB	Tel. 070 505 00 00
L	Landskapslöper AB	Tel. 08-442 48 20

PROJEKT	13020	PROJEKT	13020

NYBYGGNAD FLERBOSTADSHUS
PLAN 2 (ENTRÉ), TRH 6

Kraft och belysningsystem



SKALA	A1:150	NUMMER	E-63-1-2206	I BET
SKALA	A1:150	NUMMER	E-63-1-2206	I BET