

FÖRKLARINGAR

LB01-FTX 1- 500 x 500-B-13- Y-41

SYSTEM	LB01-FTX 1- 500 x 500-B-13- Y-41
MEDIE	
MATERIAL	
DIMENSION REKT.	
DIMENSION REKT.	
DIMENSION REKT.	
ISOLERING TYP BV/KL	
ISOLERING SPECIAL	
YTBEKLÄDNAD	
YTBEKLÄDNAD TYP	

SYSTEM
LB01-FTX-HUS1 LUFTBEHANDLINGSAGGREGAT
LB02-FTX-HUS2 LUFTBEHANDLINGSAGGREGAT
LB04-FTX-HUS2 (LOA1) LUFTBEHANDLINGSAGGREGAT
LB05-FTX-HUS2 (LOA2) LUFTBEHANDLINGSAGGREGAT
FF01-HUS1- FRÄNLUFTSFLÄKT NR.01
FF02-HUS1- FRÄNLUFTSFLÄKT NR.02
FF03-HUS1- FRÄNLUFTSFLÄKT NR.03
FF04-HUS2- FRÄNLUFTSFLÄKT NR.04
FF05-HUS2- FRÄNLUFTSFLÄKT NR.05
FF06-HUS2- FRÄNLUFTSFLÄKT NR.06
FF07-GARAGE CO2- FRÄNLUFTSFLÄKT NR.07

MEDIE
F - FRÄNLUFT
A - AVLUF
U - UTELUFT
T - TILLUFT

MATERIAL
1-FÖRZINKAD PLÅT
2-

ISOLERING
B11-BRAND EI15
B13-BRAND EI30
B16-BRAND EI60
K25-KONDENS 50mm
V17-VÄRME 70mm


YTBEKLÄDNAD
Y-----

SAKVAROR
SP1-INJUSTERINGSSPÅLL-FLAKTWOODS-IRIS
SP2-INJUSTERINGSSPÅLL-REKTANGULÄR
SP3-M-AVSTÄNGNINGSSPÅLL M.MOTOR
BS1-BRANDSPÅLL HAGAB BACIC 1
BS2-FALKT WOODS ETPR-E-03-1 (24V AC/DC)
BS3-WELAND
LD1-CIRK. LJUDDÄMPARE-LINDAB SLCU100-1200
LD2-CIRK. LJUDDÄMPARE-LINDAB SLCU100-900
LD3-REKT. LJUDDÄMPARE-LINDAB
RL1-RENSLUCKA-CIRCULAR PLUG
RL2-RENSLUCKA-REKTANGULÄR PLUG
RL3-RENSLUCKA-CIRCULAR SIDE
RL4-RENSLUCKA-REKTANGULÄR SIDE
TD1-TILLUFTSDON-FLAKTWOODS-KTI
TD2-TILLUFTSDON-HALTON-FLE
TD3-TILLUFTSDON-FLAKT WOODS-KE
TD4-TILLUFTSDON-LINDAB-LKA
FD1-FRÄNLUFTSDON-FLAKTWOODS-KSO
AD1-AVLUF TAKHUV-BEVENT RASCH-BRIH-xxx
AD2-AVLUF GRILLE-FLAKT WOODS-RIS
UD1-UTELUFT TAKHUV BEVENT RASCH-BRFH-xxx
UD2-AVLUF GRILLE-FLAKT WOODS-RIS

Isolerade på synliga kanaler vara skall försedd med ytskikt av aluminiumfolie. Skall häftas och tejpas med alu-tejp.
Rensluckor enligt stormarens anvisningar.

BET	ÄNDRINGEN AVSER	DATUM	SIGN
-----	-----------------	-------	------

RELATIONSHANDLING

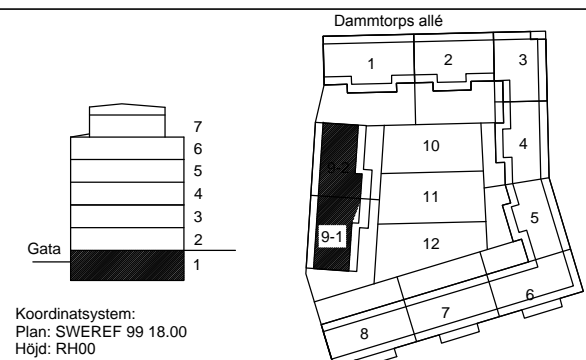

Kv. Liljekonvaljen
JÄRVASTADEN, SOLNA

SKANSKA

A	SKANSKA TEKNIK	Tel. 010-448 13 29
---	----------------	--------------------

K	BJERKING	Tel. 010-211 80 00
---	----------	--------------------

E	RESISTA AB	Tel. 08-594 97070
---	------------	-------------------

L	LANDSKAPSLAGET AB	Tel. 08-442 48 20
---	-------------------	-------------------

V	ENERGOAVOTS	Tel. +371 671 123 50
---	-------------	----------------------

W	AF INFRASTRUKTUR	Tel. 010-505 00 00
---	------------------	--------------------

OPPDRAK NR	RITAD/KONSTR. AV	HANDLAGGARE
------------	------------------	-------------

141302	Emilis Kaužens	Māris Makevics
--------	----------------	----------------

DATUM	ANSVARIG	
-------	----------	--

2016-01-29	Dainis Ziliis	
------------	---------------	--

NYBYGGNAD FLERBOSTADSHUS TRAPPHUS 9, PLAN 1 (KV), DEL 1 LUFTBEHANDLING		
--	--	--

SKALA	NUMBER	BET
-------	--------	-----

A1 1:50 A3 1:100	V 57.1-3191	
---------------------	-------------	--