




D1  
15

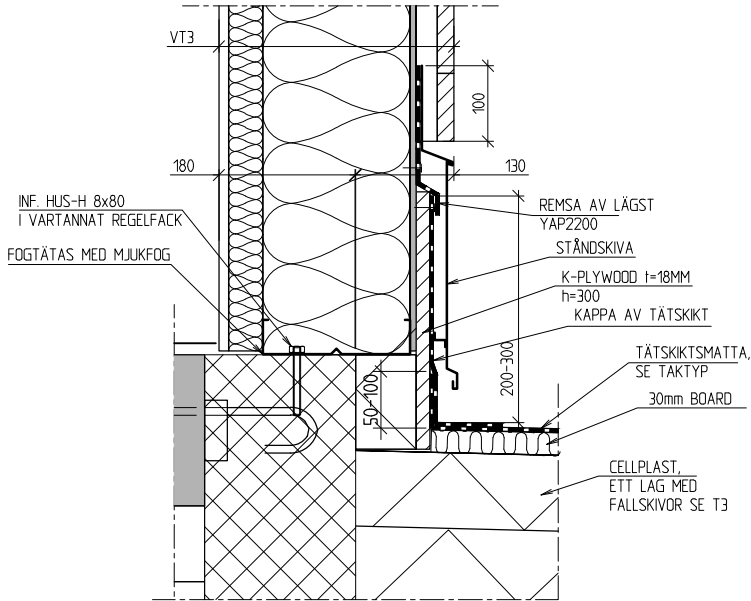


D2  
15

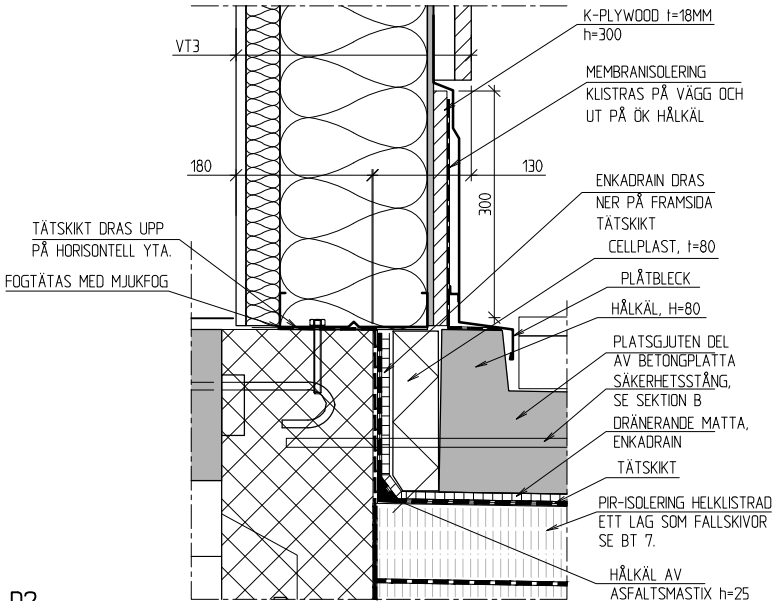


D3  
15

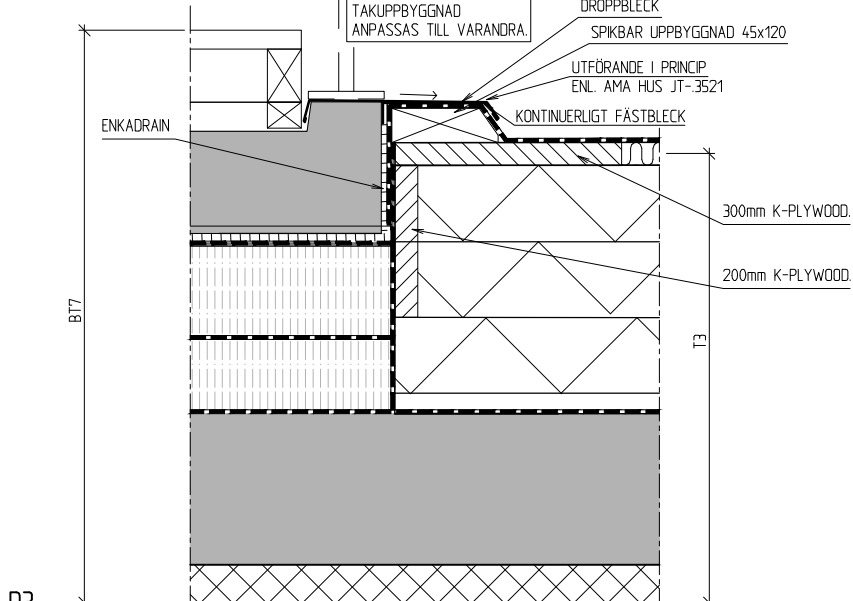


D4  
15

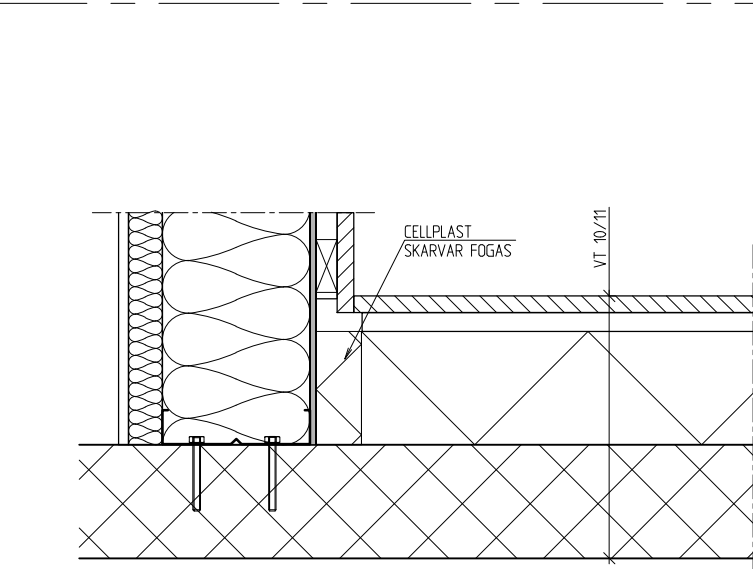

D5  
15

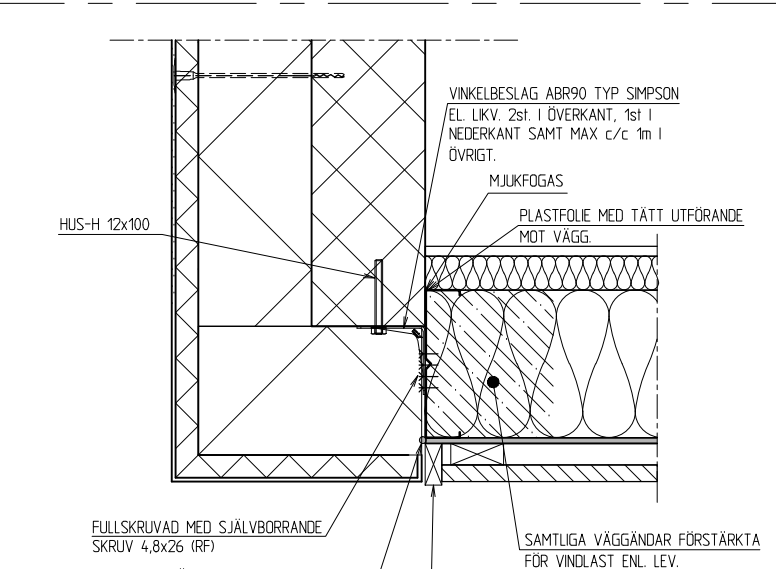

D6  
15

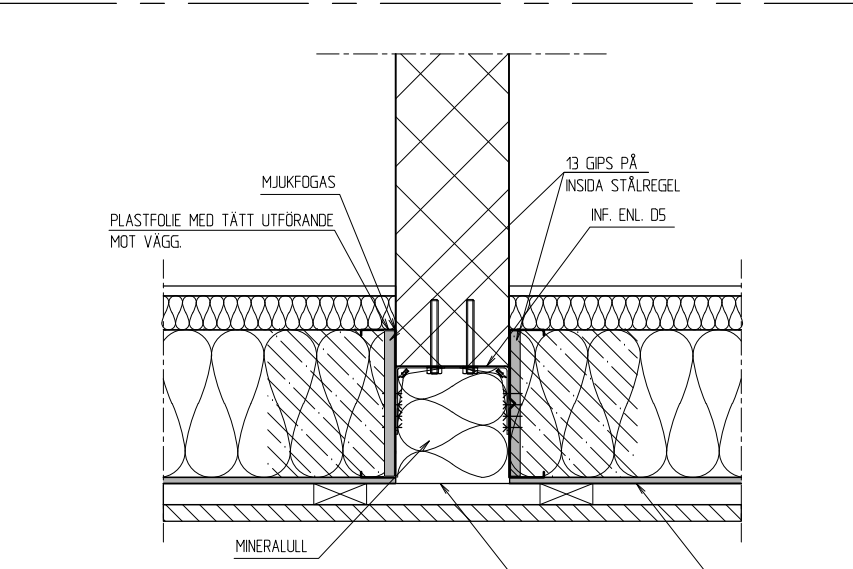

## FÖRESKRIFTER

ALLMÄNNA FÖRESKRIFTER  
SE RITNING K-01-0-0000.

SE ARBETSANVISNINGAR FÖR STÖ FASAD-SYSTEM

## FÖRKLARINGAR

BETECKNINGAR MM ENL.  
BYGGHANDLINGAR 90

ALLA MÅTT I [mm]

HÖJDER I [m]

FG AVSER FÄRDIGT GOLV.

UK AVSER UNDERKANT BTG.


- BETONG, PREFAB
- BETONG
- MINULL
- HÅRD MINULLSBOARD
- PIR
- CELLPLAST
- TÄTSKIKT
- PE-FOLIE

## HÄNVISNINGAR

VÄGGTYPER K-20-6-0002  
BJÄLKLAGSTYPER: K-20-6-0003  
TAKTYPER: K-20-6-0004

BET	ANT	ÄNDRINGEN AVSER	SIGN	DATUM
-----	-----	-----------------	------	-------

## RELATIONSHANDLING

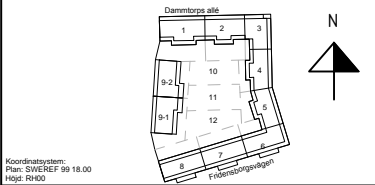

Kv. Liljekonvaljen  
JÄRVASTADEN, SOLNA

**SKANSKA**

A	Skanska Teknik	Tel. 010-448 00 00
K	Björking	Tel. 010-211 80 00
E	Resista AB	Tel. 08-594 970 70
V	Energavats	Tel. +37167112350
w	ÄF Infrastruktur AB	Tel. 010 505 00 00
L	Landskapslaget AB	Tel. 08-442 48 20

UPPGIFTS NR	BYGG AV	UPPGIFTSANSVARS
13U22880	MJN	MJN
DATUM	ÖVERSIKT AV	
2016-02-15	MJN	

NYBYGGNAD FLERBOSTADSHUS

STOMDETALJER  
STOMKOMPLETTERING

SKALA	NUMMER	I BET
A1: 15 A3: 110	K-20-6-1007	