
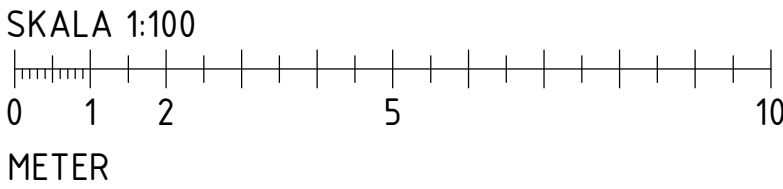


LAGER:

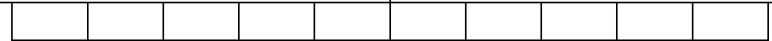

FÖRESKRIFTER


ALLMÄNNA FÖRESKRIFTER SE
RITNING K-01-0-0000

FÖRKLARINGAR

BETECKNINGAR ENL. BYGGHANDLINGAR 90
ALLA MÅTT I [mm]
HÖJDER I [m]

	BETONG, PREFAB
	BETONG SKYMD
	BETONG SYNLIIG

MÅTT FÖR HÖJDER PÅ FÖNSTER OCH DÖRRAR
REDOVISAS FRÅN FG ENL. SKISS NEDAN.

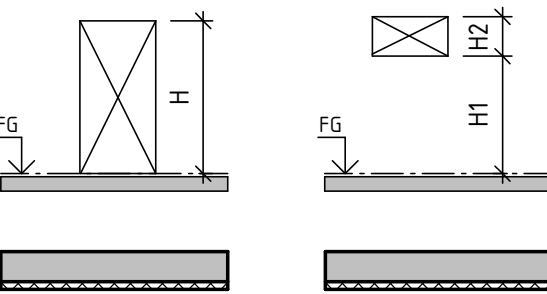


VÄGGAR GENERELLT V3

HÄNVISNINGAR

DETALJER: K-20-6-1005 TILL -100X

BET	ÄNDRINGEN AVSER	DATUM	SIGN
-----	-----------------	-------	------

RELATIONSHANDLING

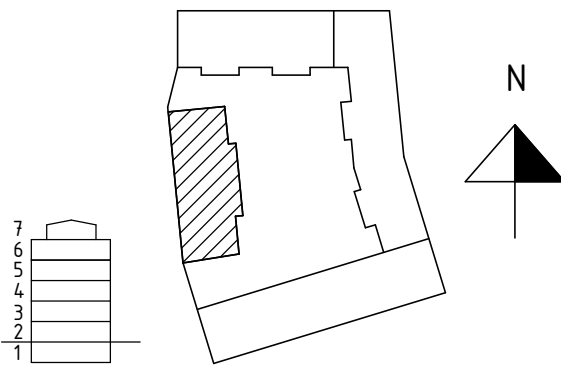

KV. LILJEKONVALJEN
JÄRVASTADEN

SKANSKA

A	Skanska Teknik	Tel. 010-448 00 00
K	Björking	Tel. 010-211 80 00
E	Resista AB	Tel. 08-594 970 70
V	Energioavats	Tel. +37167112350
W	AF Infrastruktur AB	Tel. 010 505 00 00
L	Landskapslaget AB	Tel. 08-442 48 20

UPPDRAG NR 13U22880	RITADYRKONSTR. AV NAA	UPPDR. ANSV. MJN
DATUM 2016-02-15	ANSVARIG MJN	

NYBYGGNATION FLERBOSTADSHUS
STOMPLAN
VÄGGAR, SAMT TAK ÖVER PLAN 5
HUS 3, PLAN 6, DEL 3

SKALA A1 1:100 A3 1:200	NUMMER K-20-1-3063	BET
-------------------------------	-----------------------	-----