

FÖRKLARINGAR
DÄR EJ ANMÄT ANGES GÄLLER FÖLJANDE:
APPARATER BREDVID VARANDRA ÄR MONTERADE
UNDER GEMENSAM TAKKRAV.

SE ARKITEKTENS UPPESTÄLLNINGSRITNINGAR ÖVER KÖK OCH
BADRUM FÖR EXAKTA APPARATPLACERINGAR.

LEDNINGAR OCH RÖR TILL LÄGENHETER SOM ÄR FÖRLAGDA I
VERTIKAL A SCHAKT ÄR REDOVISADE PÅ NÄTSCHEMAN.

LEDNING FÖR PASSAGEANLÄGGNING
PARTYINMÄD 4x2x0,5

LEDNING INOM LÄGENHETER
OSKARBYAD 4-PÄRS KABEL KAT 6

LEDNING FÖR FASTIGHETSNET
PARTYINMÄD 4x2x0,5

UTTAG 300 OG (INOM LÄGENHETER)
UTTAG 1000 OG (INOM TEKNISKA UTTRYMMEN)

KORSKOPPLING FÖR MULTIMEDIALT MED
MODULÄR ANSLUTNING TILL ELCENTRAL.

MULTIMEDIAUTTAG FÖR ANTENN, TELEFON OCH
DATA. DUBBELT T SKARVAT MODULÄRUTTAG.

BRANDVARNARE
UNDERCENTRAL FÖR PASSAGEANLÄGGNING.

KOMMUNIKATIONSMODUL
DELINGSBOX PÅ VÄGG ÖVAN UNDER TAK.

IR-LÄSARE FÖR POSTEN.
1/0-BOX I EINSCH.

BERÖRINGSFRI LÄSARE MED KNAPPANLÄS. UK 900 OH
BERÖRINGSFRI LÄSARE. UK 900 OH.

SPRIDNINGSPUNKT FÖR DÖRRNÄLJÖ
ELLÄS INGÅR I BE.

MIKROBRYTTARE INGÅR I BE.
KÄRVDÖVERÖRNING INGÅR I BE.

10-PÄRSPLINT
KNAPP 1200 OG FÖR STYRNING AV RÖKLÖSLUCKA I
TRÄPPHUSSTOPP. LEDNING 4x2x0,5.

STRÖMBRÖKSSTOPP VIA TRANSFORMATOR.
LÄRN ANSLUTS TILL APPARATSKÅP I PLAN 1.

APPARATDOSSA ÖVAN DÖRRKÄRM FÖR VÄTNING
FÖR RITNINGAR ÖVER PLAN 3-6 ÄR LIGH-ÄR

AV RUMSTEMPERATUR.
INFÖRT BREDVIS GIVARSYMBOL.


2 ST VP20 MELLAN VÄTTEPÖRDELÄRE OCH
ELCENTRAL.

VP20 MELLAN ELCENTRAL OCH PLAN 1.

VP20 MELLAN REFERENSGIVARE, 2000 OG OCH PLAN 1.

| BEF. | ANT. | RELATIONSHANDLING | NN. | 2016.02.15 |
|------|------|-------------------|-------|------------|
| | | ANMÄNKNING AVSEER | SIGN. | DATA |

RELATIONSHANDLING

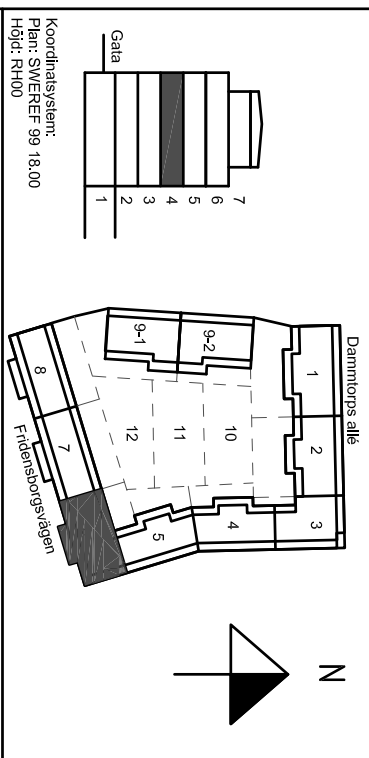

Kv. Liljekonvaljen
JÄRVASTADEN, SOLNA

SKANSKA

| | | |
|---|-------------------|---------------------|
| A | Skanska Teknik | Tel. 070-4448 00 00 |
| K | Bierking | Tel. 070-271 80 00 |
| E | Resista AB | Tel. 08-594 970 70 |
| V | Emergoavis | Tel. 37167112350 |
| W | Äf infoteknik AB | Tel. 070 505 00 00 |
| L | Landskapslaget AB | Tel. 08-442 48 20 |

| | | |
|--------------------|----------------|------------------------|
| UPPDRAGS TIOZIO | BEFÄL AV AH | UPPDRAGSANSVARIG MN |
|--------------------|----------------|------------------------|

NYBYGGNAD FLEKTBOSTADSHUS
PLAN 4 (2 TR), TRH 6

LoK
Ljus & Kraft

SKALA
A1:150
A3:100

NUMMER
E-64-1-2406

TELESYSTEM
BET

