

FÖRKLARINGAR

DÄR EJ ANMÄT ANGES GÄLLER FÖLJANDE:

APPARATER BREDVID VARANDRA ÄR MONTERADE UNDER GEMENSAM TÄCKRAM.

SE ARKITEKTENS UPPSTÄLLNINGSRITNINGAR ÖVER KÖK OCH BADRUM FÖR EXAKTA APPARATPLACERINGAR.

LEDNINGAR OCH RÖR TILL LÄGENHETER SOM ÄR FÖRLAGDA I VERTIKLA SCHAKT ÄR REDOVISADE PÅ NÄTSCHEMAN.

LEDNING FÖR PASSAGEANLÄGGNING

PARTYINMÅD 4x2x0,5

LEDNING INOM LÄGENHETER

OSKÄRMADE 4-PÄRS KABEL KAT 6

LEDNING FÖR FASTIGHETSNET

PARTYINMÅD 4x2x0,5

UTTAG 300 DG (INOM LÄGENHETER)

UTTAG 1000 DG (INOM TEKNISKA UTRYMMEN)

KORSGRÄNS FÖR TILLTÄGNAT MED

MULTIMEDIAUTTAG FÖR ANTENN, TELEFON OCH

DAT A. DUBBELT SKARMAT MODULUTTAG

BRANDVARNARE

UNDERCENTRAL FÖR PASSAGEANLÄGGNING

KOMMUNIKATIONSMODUL

DELINGSBOX PÅ VÄGG ÖVAN UNDER TAK

IR-LÄSARE FÖR POSTEN

1/0-BOX I EINSCH.

BERÖRINGSRI LÄSARE MED KNAPPSAT.S. UK 900 DM

BERÖRINGSRI LÄSARE. UK 900 DM

SPRIDNINGSPUNKT FÖR DÖRRMÖJ

ELLÄS INGÅR I BE.

MIKROBRYTARE INGÅR I BE.

KARÖVFERERING INGÅR I BE.

10-PÄRSPUNKT

KNAPP 1200 DG FÖR STYRNING AV RÖKLÖSLKA I

TRÄPPHUSSTÖPP. LEDNING 4x2x0,5

STRÖMBRÖRSBROS VIA TRANSFORMATOR.

LÄRN ANSLUTS TILL APPARATSKÅP I PLAN 1.

APPARATDOGA ÖVAN DÖRRKÄRM FÖR VÄNING

AV RUMSTEMPERATUR.

FÖR RITNINGAR ÖVER PLAN 3-6 ÄR LIGH-ÄR

INFÖRT BREDVIS GIVÄRSYMBOL.



2 ST VP20 MELLAN VÄTTEFÖRDELARE OCH

ELCENTRAL.

VP20 MELLAN ELCENTRAL OCH PLAN 1.


VP20 MELLAN REFERENSGIVARE, 2000 DG OCH PLAN 1.

TAK CYKELSKULL

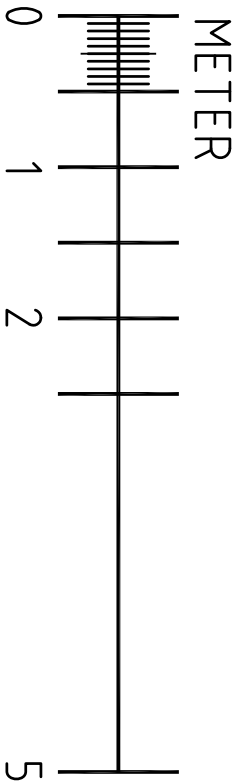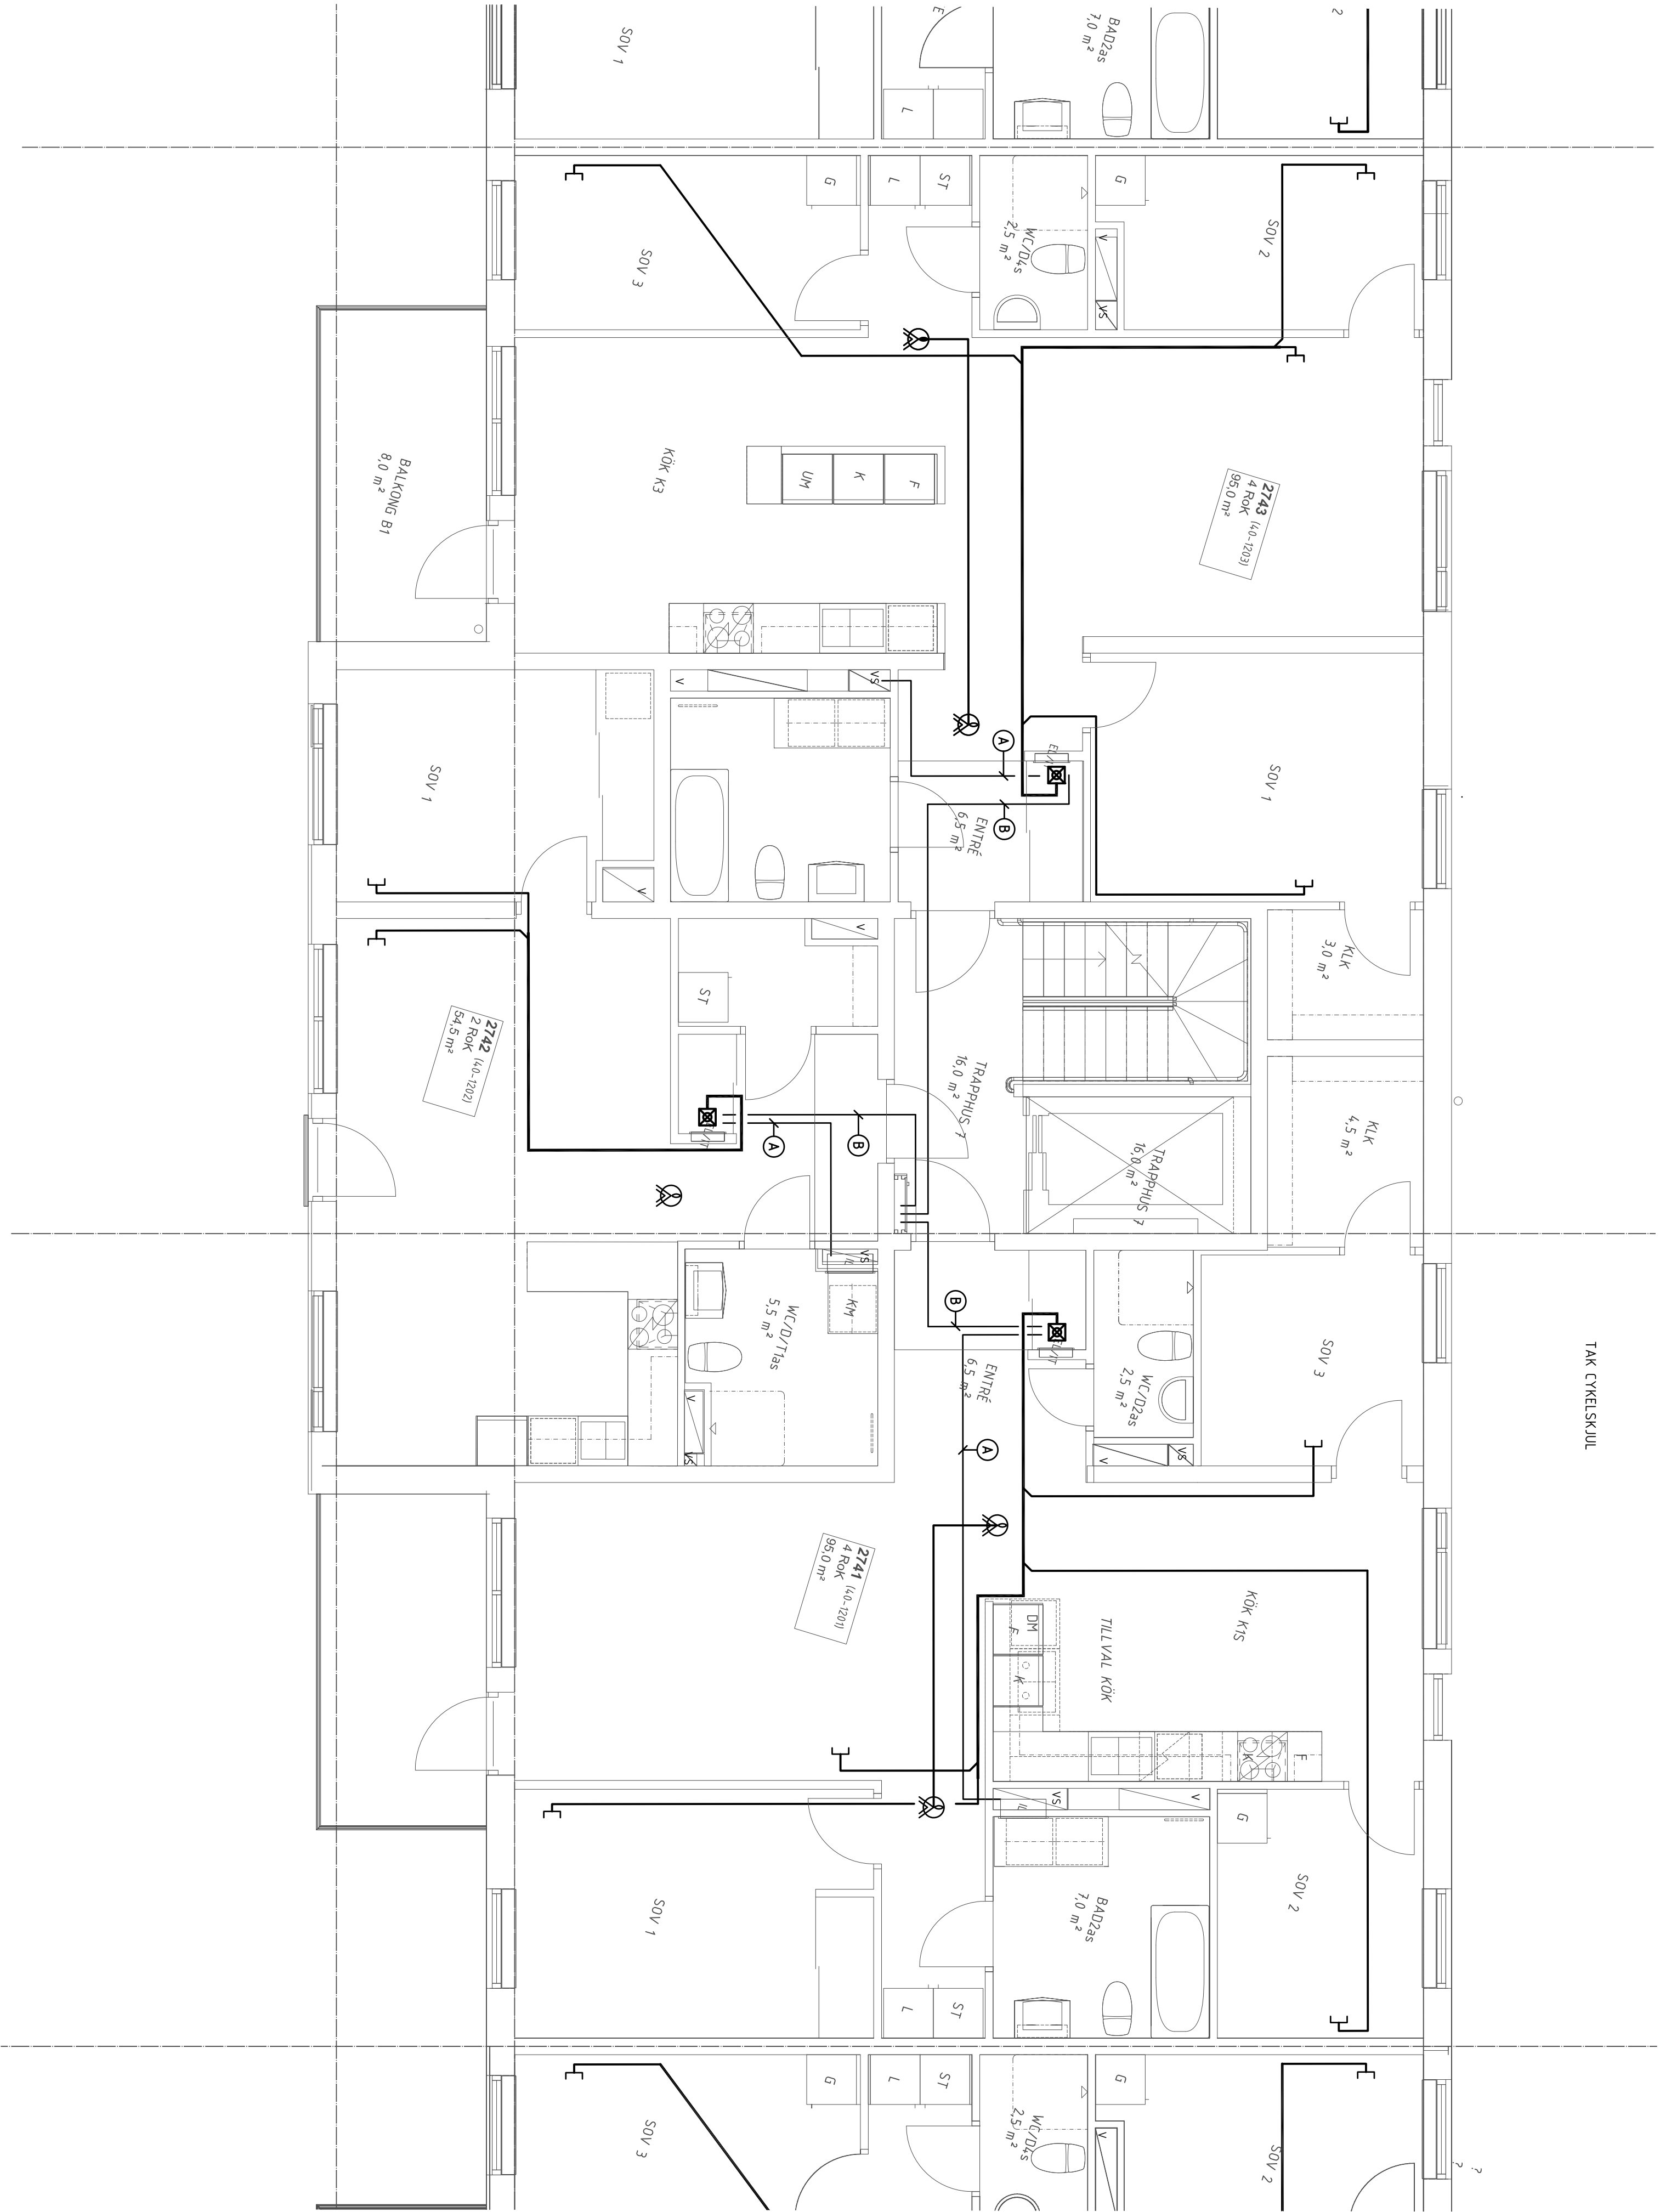

BET	ANT	RELATIONSHANDLING	NN	2016.02.15
		ZONINGEN AVSEER	SÖR	DATUM

RELATIONSHANDLING

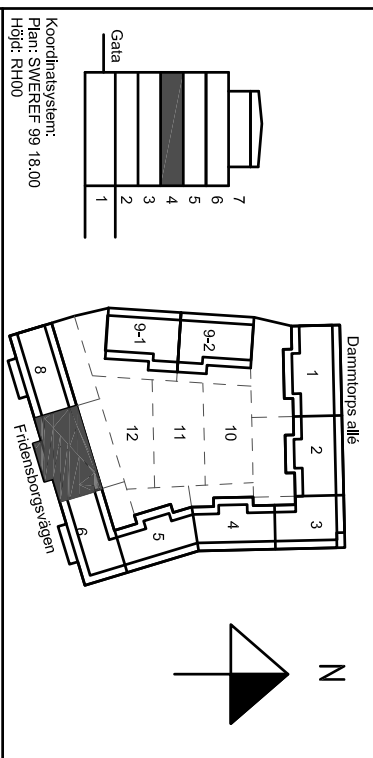

Kv. Liljekonvaljen
JÄRVÄSTADEN, SOLNA

SKANSKA

A	Skanska Teknik	Tel. 070-4448 00 00
K	Bierking	Tel. 070-271 80 00
E	Resista AB	Tel. 08-594 970 70
V	Emergoavis	Tel. 3716711250
W	Äf infrastruktur AB	Tel. 070 505 00 00
L	Landskapslaget AB	Tel. 08-442 48 20

UPPHÅLL	BETÄD AV	UPPHÅLLSNUMMER
13020	ÄH	MN
DATUM	GÖRDA AV	
2014.11.10	Mats Nordlund	
NYBYGGNAD FLEKTBOSTADSHUS		
PLAN 4 (2 TR), TRH 7		

Lok
Ljus & Kraft

SKALA
A1:150
A3:100

NUMMER
E-64-1-2407

BET

Telesystem