

FÖRKLARINGAR

DÄR EJ ANMÄT ANGES GÄLLER FÖLJANDE:

APPARATER BREDVID VARANDRA ÄR MONTERADE UNDER GEMENSAM TÄCKKAP.

SE ARKITEKSENS UPPSTÄLLNINGSRITNINGAR ÖVER KÖK OCH BADRUM FÖR EXAKTA APPARATPLACERINGAR.

LEDNINGAR OCH RÖR TILL LÄGENHETER SOM ÄR FÖRLAGDA I VERTIKLA SAKHT ÄR REDOVISADE PÅ NÄTSCHEMAN.

LEDNING FÖR PASSAGEANLÄGGNING

PARTYINMÅD 4x2x0,5

LEDNING INOM LÄGENHETER

OSKÄRMADE 4-PÄRS KABEL KÄT 6

LEDNING FÖR FASTIGHETSNET

PARTYINMÅD 4x2x0,5

UTTAG 300 OG (INOM LÄGENHETER)

UTTAG 1000 OG (INOM TEKNISKA UTTRYMMEN)

☒ KORSKOPPLING FÖR MULTIMEDIA I MED MODULARPANELER INBETEGT I EL-CENTRAL.

☐ MULTIMEDIAUTTAG FÖR ANTENN, TELEFON OCH DATA, DUBBELT SKÄRMAT MODULARUTTAG.

☒ BRANDVARNARE

☐ UNDERCENTRAL FÖR PASSAGEANLÄGGNING

☐ KOMMUNIKATIONSMODUL

☐ DELNINGSSBOX PÅ VÄGG ÖVAN UNDER AK.

☐ IR-LÄSARE FÖR POSTEN.

☐ 1/0-BOX I ELSKICK.

☐ BERÖRINGSFRI LÄSARE MED KNAPPSAT. 10-900 OM

☐ BERÖRINGSFRI LÄSARE. 10-900 OM.

☐ SPRIDNINGSPUNKT FÖR DÖRRMILJÖ

☐ ELLÄS INOM I BE.

☐ MIKROBRYTTARE INOM I BE.

☐ KÄRNUÖVERFÖRNING INOM I BE.

☐ 10-PÄRSPLINT

☐ KNAPP 1200 OG FÖR STRÖMNING AV RÖKLÖSLUKKA I

TRÄPPLÖSLUKKA. LEDNING 4x2x0,5.

STRÖMFÖRÖRNING VIA TRANSFORMATOR.

LÄRM ANSLUTS TILL APPARATISKÄP I PLAN 1.

APPARATISKÄP ÖVAN DÖRRKÄRM FÖR HÄTNING

AV RUMSTEMPERATUR.

FÖR RITNINGAR ÖVER PLAN 3-6 ÄR LÖSNING

INOM I BE. 2 ST VP20 MELLAN VÄTTEFÖRDELARE OCH

ELCENTRAL.

☐ VP20 MELLAN ELCENTRAL OCH PLAN 1.

☐ VP20 MELLAN REFERENSGIVARE, 2000 OG OCH PLAN 1.

☐ FÖRBEREDS MED KANALISATION FÖR:

- MAGNETKONTAKT I DÖRRKÄRM

- ELLÄS I DÖRRKÄRM

- MIKROBRYTTARE I DÖRRKÄRM

- KÖLLÄS


☐ OPTISKA TILL LÄGENHETER.

SE E-64-3-8-100.-200

☐ KANALISATION VP20 PÅ VIND MELLAN HISSSAKHT

RELATIONSHANDLING

BET	ANT	RELATIONSHANDLING	NM	2016.02.15
		ANMÄN		

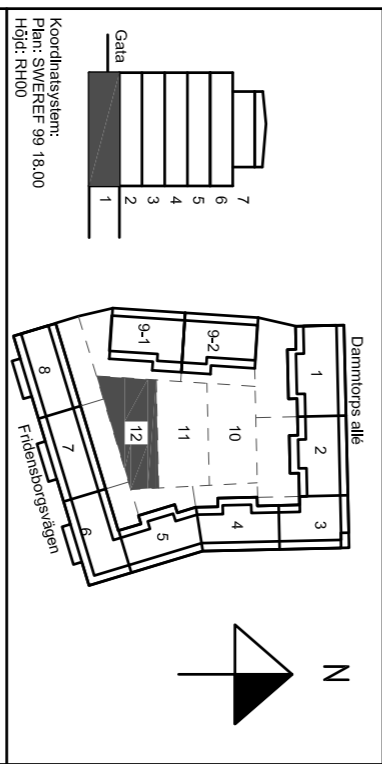

Kv. Liljekonvaljen
JÄRVASTADEN, SOLNA

SKANSKA

A	Skanska Teknik	Tel. 070-448 00 00
K	Biering	Tel. 070-271 80 00
E	Resista AB	Tel. 08-594 970 70
V	Emergoavis	Tel. 3716717550
W	Älfröstrukt AB	Tel. 070 505 00 00
L	Landskapslaget AB	Tel. 08-442 48 20

UPPMÅL	BEFÄL	UPPMÅL
13020	AH	13020
2014.03.21	2014.03.21	2014.03.21
NYBYGGNAD FLEHBOSTADSHUS	NYBYGGNAD FLEHBOSTADSHUS	NYBYGGNAD FLEHBOSTADSHUS
PLAN 1 (KV)	PLAN 1 (KV)	PLAN 1 (KV)

Lok
Ljus & Kraft

SKANSKA
A11:200
A3:1400

NUMMER
E-64-1-1000

BET
1