

FÖRKLARINGAR
DÄR EJ ANMÄT ANGES GÄLLER FÖLJANDE:
APPARATER BREDVID VARANDRA ÄR MONTERADE
UNDER GEMENSAMT TAKRÄM.

SE ARKITEKTENS UPPSTÄLLNINGSRITNINGAR ÖVER KÖK OCH
BADRUM FÖR EXAKTA APPARATPLACERINGAR.

LEDNINGAR OCH RÖR TILL LÄGENHETER SOM ÄR FÖRLAGDA I
VERTIKLA SCHAKT ÄR REDOVISADE PÅ NÄTSCHEMAN.

LEDNING FÖR PASSAGEANLÄGGNING
PARTYINNAD 4x2x0,5
LEDNING INOM LÄGENHETER
OSKARAD 4--PARS KABEL KAT 6
LEDNING FÖR FASTIGHETSNET
PARTYINNAD 4x2x0,5

UTTAG 300 ÖG (INOM LÄGENHETER)
UTTAG 1000 ÖG (INOM TEKNISKA UTRYMMEN)

☒ KORSKOPPLING FÖR MULTIMEDIAKT MED
MODULAPPARATER INBYGGD I ELCENTRAL.

☐ MULTIMEDIAUTTAG FÖR ANTENN, TELEFON OCH
DATA. DUBBELT SKÄRMAT MODULROTTAG.

☒ BRANDVARNARE

☐ UNDERCENTRAL FÖR PASSAGEANLÄGGNING.
KOMMUNIKATIONSMODUL

☐ DELNINGSBOKS PÅ VÄGG ÖVAN UNDER TAK.
IR-LÄSARE FÖR POSTEN.

☐ I/O-BOX I ELINISCH.

☐ BERÖRINGSRI LÄSARE MED KNAPPSTÅT, UK 900 ØM.
BERÖRINGSRI LÄSARE, UK 900 ØM.

☐ SPRIDNINGSPUNKT FÖR DÖRRMÖJÖ
ELLÄS INGÅR I BE.

☐ MIKROBRYTTARE INGÅR I BE.
KÄRHÖVERFÖRNING INGÅR I BE.

☐ 10-PARSPLINT

☐ KNAPP 1200 ÖG FÖR STYRNING AV RÖKLUCKA I
TRÄPPLUSTOPP. LEDNING 4x2x0,5.
STRÖMFÖRÖRSJÄS VIA TRANSFORMATOR.

LÄRM ANSLUTS TILL APPARATSKÅP I PLAN 1.
APPARATDOOSA ÖVAN DÖRRKÄRM FÖR MATNING
AV RUMSTEMPERATUR.

FÖR RITNINGAR ÖVER PLAN 3-6 ÄR IGH-NR
INFÖRT BREDVIS GIVARSYMBOL.

2 ST VP20 MELLAN VÄTTEFÖRELÄRE OCH
ELCENTRAL.

VP20 MELLAN ELCENTRAL OCH PLAN 1.


VP20 MELLAN REFERENSGIVARE, 2000 ÖG OCH PLAN 1.

FÖRBEREDS MED KANALISATION FÖR :
- MAGNETKONTAK I DÖRRKÄRM
- ELLÄS I DÖRRKÄRM
- MIKROBRYTTARE I DÖRRBLAD
- KÖLLÄS

OPTIMERING TILL LÄGENHETER.
SE E-64-3-8-100, -200
KANALISATION VP20 PÅ VIND MELLAN HISSSCHAKT

BEF.	ANT.	RELATIONSHANDLING	NR	2016.02.15
		ÄNDRINGEN ANGES	SÖM	DATA

RELATIONSHANDLING

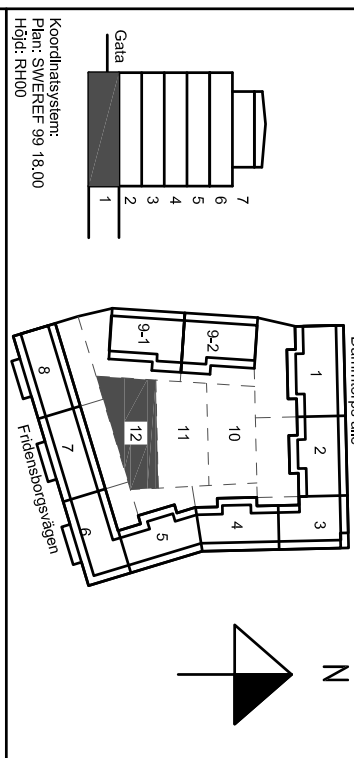

Kv. Liljekonvaljen
JÄRVASTADEN, SOLNA

SKANSKA

A	Skanska Teknik	Tel. 070-4448 00 00
K	Bierking	Tel. 070-271 80 00
E	Resista AB	Tel. 08-594 970 70
V	Emergoavis	Tel. 3716717250
W	Äf infrastruktur AB	Tel. 070 505 00 00
L	Landskapslaget AB	Tel. 08-442 48 20

UPPDRAG NR	BEFÄL AV	UPPDRAGSNUMMER
13020	AH	MN

2014.03.21
NYBYGGNAD FLEKTBOSTADSHUS
PLAN 1 (KV), DEL 12

Lok
Ljus & Kraft

SKALA
A1:150
A3:100

NUMMER
E-64-1-4112

TELESYSTEM
Telesystem

BEF.

