



FÖRKLARINGAR  
DÄR EJ ANMÄT ANGES GÄLLER FÖLJANDE:  
KABELSTEGE B=600

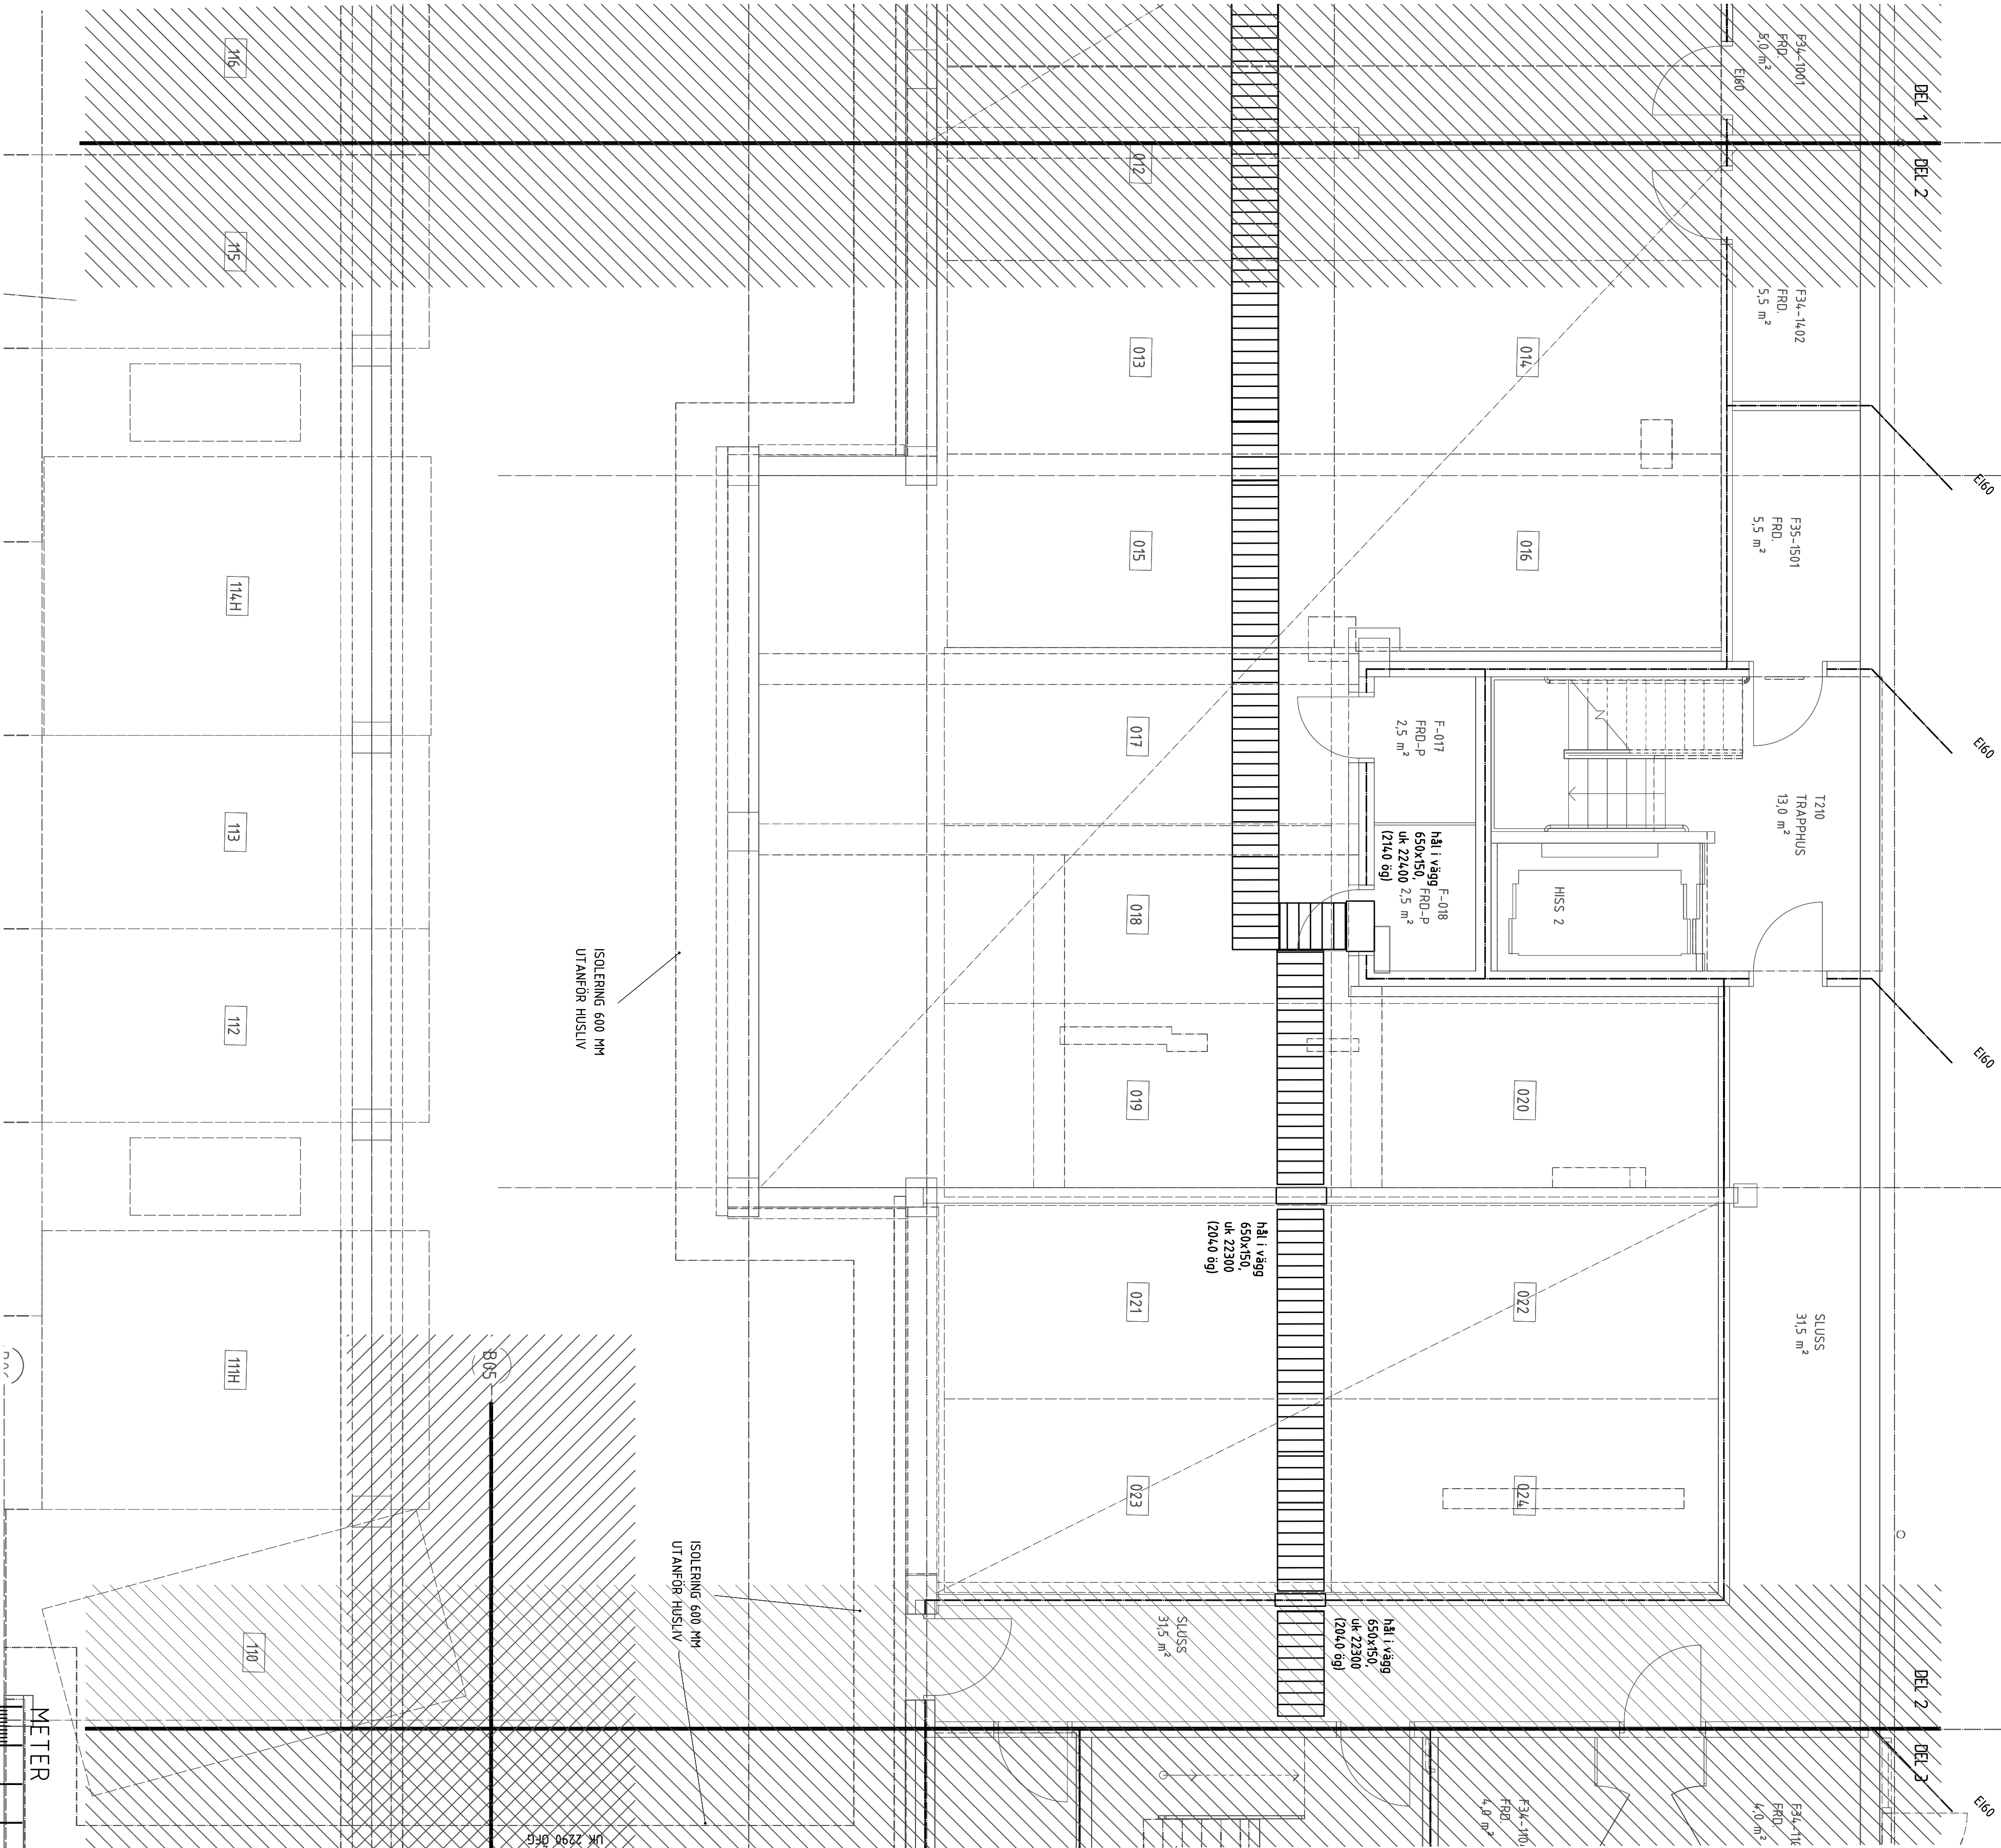

BET	ANT	RELATIONSHANDLING	NN	2016.02.15
		ANMÄNEN ANGES	SRM	DATUM

### RELATIONSHANDLING

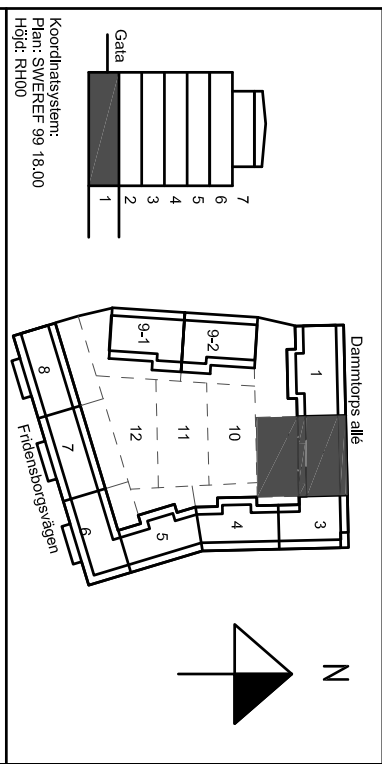

Kv. Liljekonvaljen  
JÄRVASTADEN, SOLNA

**SKANSKA**

A	Skanska Teknik	Tel. 010-444 00 00
K	Biering	Tel. 010-271 80 00
E	Resista AB	Tel. 08-594 970 70
V	Emgövaris	Tel. 3716711250
W	Äf Infrastruktur AB	Tel. 010 505 00 00
L	Landskapslaget AB	Tel. 08-442 48 20

UPPMÄTA	BETÄL AV	UPPMÄTARE
13020	AH	MIN
DATUM	2014.03.21	

NYBYGGNAD FLERBOSTADSHUS  
PLAN 1 (KV), TRH 2

**Lok**  
Ljus & Kraft

SKALA  
A1:150  
A3:100

KANALISATIONSSYSTEM  
NUMMER  
E-61-1-1102

BET