

FÖRKLARINGAR


DÄR EJ ANMÄT ANGES GÄLLER FÖLJANDE:

- ELCENTRAL INKL. BREDBANDSUTRUSTNING
- STRÖMSTÄLLARE OCH 1-VÄGS UTTAG
- MONTERADE UNDER GEMENSAM TAKRÄM
- 2-VÄGS UTTAG INOMHUS, 300 ÖG.
- 1-VÄGS UTTAG BALKONG/UTERLÄT, 650 ÖG
- 3 ST UTTAG I HÖRNBOKS PÅ VÄGG MOT ÖVERSKÅP
- 3 ST UTTAG FÖR SPIS/HÄLL/UGN LEDNING 5G2,5
- 1-VÄGS UTTAG FÖR DISKMASKIN, 500 ÖG.
- 1-VÄGS UTTAG FÖR FLÅKT, 2000 ÖG.
- 1-VÄGS UTTAG FÖR KYL/Frys 2200 ÖG.
- 1-VÄGS UTTAG FÖR UGN, 1700 ÖG. LEDNING 5G2,5
- 2 ST 1-VÄGS UTTAG FÖR TVÄTTMASKIN/
- DISKTVÄSK MONTERADE VERTIKALT UNDER GEMENSAM TAKRÄM, 800 ÖG. SEPARAT ANSÄRADE.
- 1-VÄGS UTTAG FÖR TVÄTTMASKIN, 800 ÖG.
- KANALISATION FÖR RUMSTERMOSTAT TILL ELGOLVVÄRME, 1900 ÖG. OCH TEMPERATURGIVARE I GOLV INSTALLERAS.
- ANSLUTNING AV BADRUMSKÅP I BADRUM
- KANALISATION FÖR HANDDUKSTORK
- SPÄNNINGSUTJÄMNING AV VENTILATIONSKANAL, ANSLUTS MED SYEP LEDNING 1G2,5
- AUTOMATISK ÖPPNARE
- ARBÄGSKONTAKT

- LEDNING 3G1,5
- ED/FD INFÄLLT I RÖR
- EDG-AL/FOG-AL PÅ STEG/RÄNNA
- EDG/FOD FRITT PÅ VÄGG/ TAK
- 5G2,5 TILL ARMATYBER I GARAGE, TRÄPHUS OCH KORRIDORER.
- ARMATYBER -T DKT TAK -I INFÄLLD -P PENDLAD -V VÄGG -U UNDER ÖVERSKÅP
- L20 1800 ÖG
- L22 1800 ÖG
- L24 MATNING AV BELYSNING BAKOM HUSMÄNNER.
- INSTALLATION FÖR ELGOLVVÄRME UTFÖRD
- INSTALLATION FÖR HANDDUKSTORK UTFÖRD

BET	ART	RELATIONSHANDLING	NN	2016.02.15
		ANMÄNEN ANGES	SRIN	DATUM

RELATIONSHANDLING

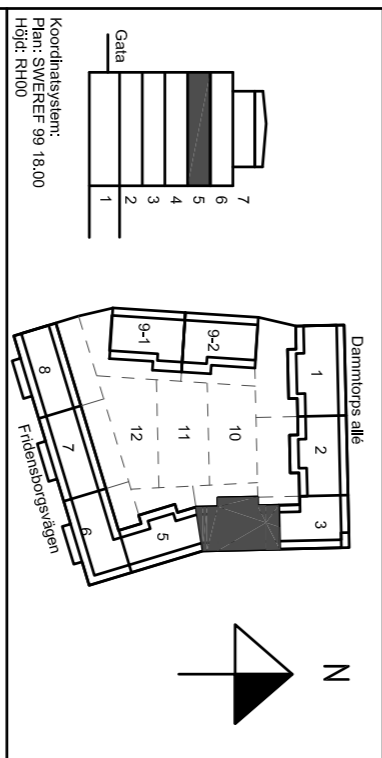

Kv. Liljekonvaljen
JÄRVASTADEN, SOLNA

SKANSKA

A	Skanska Teknik	Tel. 070-4448 00 00
K	Bierking	Tel. 070-271 80 00
E	Resista AB	Tel. 08-594 970 70
V	Emergoavis	Tel. 37167112550
W	Älfronstruktiv AB	Tel. 010 505 00 00
L	Landskapslaget AB	Tel. 08-442 48 20

UPPDRAGS TIO20	BETÄL AV AH	UPPDRAGS TIO20
DATUM 2014.10.28	SKANSKA AV MÄN	
NYBYGGNAD FLEHBOSTADSHUS PLAN 5 (3 TR), TRH 4		

Lok
Ljus & Kraft

SKANSKA
A1:150
A3:100

NUMMER
E-63-1-1504

BET
Kraft och belysningsystem

