



DÄR EJ ANNAT ANGES GÄLLER FÖLJANDE  
KABELSTEGE B=600

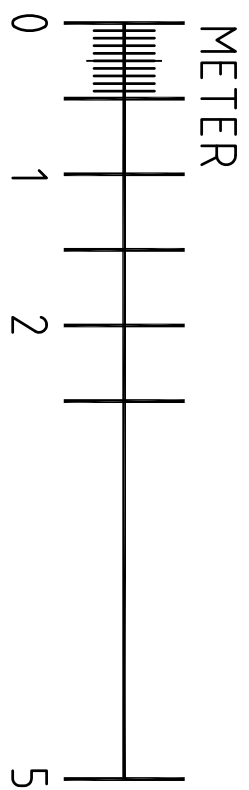

## RELATIONSHANDLING

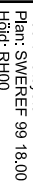

# SKANSKA

L	Landskapslaget AB
---	-------------------

2016.03.21

PLAN 1 (KV), TRH 9, DEL 1

## Kanalisations

1