


ANSLUTNINGAR
TVÄTTMASKINER:
Ⓐ KV1-24-12 UT FRÅN SCHAKT UNDER BANK. DISKMASKINS-
AVSTÄNGNING MÖR INXX MONTERAS I BANK
Ⓑ KV1-24-12 VERKTIKAL DRAGNING FRÅN TAK. AVSLUT MED
AV63-12 (BALLOFIX)
Ⓒ KV1-24-12 ANSL. TILL LEDNING UNDER TVÄTTSTÄLL. AVSLUT
MED AV63-12 (BALLOFIX)
Ⓓ DISKMASKINER EJ PLACERADE BREDVID DISKHO. KV1-33-16
KLAMRAS UNDER BANK. DISKMASKINER LEVERERAS MED
FÖR LÅNGD AVLOPPSLANG (INGÅR I BE).

ANVISNINGAR
- DAR EJ ANNAT ANGES FÖRLÄGGS
SPILLVÄTTELEDNINGAR MED 10 PROMILLES FALL.
- ENTREPRENADGRÄNS ÄR HUSLIV.
- SAMTLIGA BÄNDARE FÖRSES MED
FÖRÄVSTÄNGNINGSVENTILER.
- AVLOPPSRÖR S1-32 I DIM 110 GENOM BETONGBJÄLKLAG
OCH BRANDÄVSKILJANDE VÄGG FÖRSES MED BRANDTAPE
- VÄTTENRÖR KV1-38, VV1-38, VVC1-38 GENOM
BETONGBJÄLKLAG OCH BRANDÄVSKILJANDE VÄGG
FÖRSES MED BRANDTAPE.
DIMENSIONER PÅ ANSLUTNINGSLEDNINGAR:
APPARAT KV VV SV VS
VK 12 12 110
TS 12 12 75
DBBL 15 15 75
GB UTLOPP
UB 15 15 75
TV 15
VUK 15
DUBL 15 15
BKBL 15 15
SPBL 15 15
RADIATOR (DÄR EJ ANNAT ANGES) 12
RÖRMATERIAL
EXEMPEL VV1-21-22
VV1 ÄNGER MEDIA I RÖRLEDNING, 21 ÄNGER MATERIAL DÄR
• FÖRSTA SIFFRAN ÄR RÖRMATERIAL.
• ÄNDRA SIFFRAN ÄR ETT LÖPNUMMER FÖR OLIKA
TYPER INOM MATERIALOMRÅDET
22 ÄNGER RÖRDIMENSION
MEDIA
VP1 VÄRME PRIMÄR 60°C
VS1 VÄRME SEKUNDÄR
RAD 55-40°C
VENT 50-30 C
KV1 KÄLLVÄTTE
VV1 VÄRMEVÄTTE 55°C
VVC1 VÄRMEVÄTTE CIRCULATION
S1 SPILLVÄTTE
MATERIAL
1X - STÄLRÖR
11 STÄLRÖR ENL SS326 ELLER HÄNDELSTUBER
PÅ FÄRRVÄRME PRIMÄR STÄLTUBER ENL SS1887
ELLER 1878
14 ELFÖRZINKADE STÄLRÖR TYP MAPRESS
2X - KÖPPÄRRÖR
21 HÄRDA KÖPPÄRRÖR ENL SS1889 ELLER SS1890
22 KÖPPÄRRÖR TYP PRISOLRÖR
23 KÖPPÄRRÖR TYP PLUSPRISOLRÖR
24 FÖRKROMADE KÖPPÄRRÖR
3X - PLÄSTRÖR
31 DAG OCH SPILLVÄTTENRÖR AV PP
32 DAG OCH SPILLVÄTTENRÖR, LJUDDÄMPADE TYP
RAUPIANO
33 PEX TYP RÖR I RÖR ISOLERADE
34 PEM-SLANG PN10
35 PEX RÖR I RÖR ISOLERADE
36 ALUPEX RÖR I RÖR, ISOLERADE
37 ALUPEX RÖR I RÖR, ISOLERADE
38 ALUPEX HÄRDA RÖR ISOLERADE MED RÖRSKÄL
4X - GJUTJÄRNSRÖR
41 SPILLVÄTTENRÖR TYP MA
5X - RÖSTFRIA RÖR
51 SPILLVÄTTENRÖR RÖSTFRIA TYP BLUCHER ELLER
LIKVÄRDIGT.



RELATIONSHANDLING
Kv. Liljekonvaljen
JÄRVASTADEN, SOLNA
SKANSKA
A Skanska Teknik Tel. 010-448 00 00
K Björking Tel. 010-211 80 00
E Resista AB Tel. 08-594 970 70
V Energoavats Tel. +37167112350
W ÅF Infrastruktur AB Tel. 010 505 00 00
L Landskapslaget AB Tel. 08-442 48 20
UPPDRAG NR 587931 RITAD AV PFN UPPDRAGSANSVARIG OLH
DATUM 2016-02-15 GODKÄND AV
NYBYGGNAD FLERBOSTADSHUS
RÖRSYSTEM
PLAN 3
TRAPPHUS 6, FG +27 27
SKALA A1:150 A3:100
NUMMER V-50-1-2306
I BET

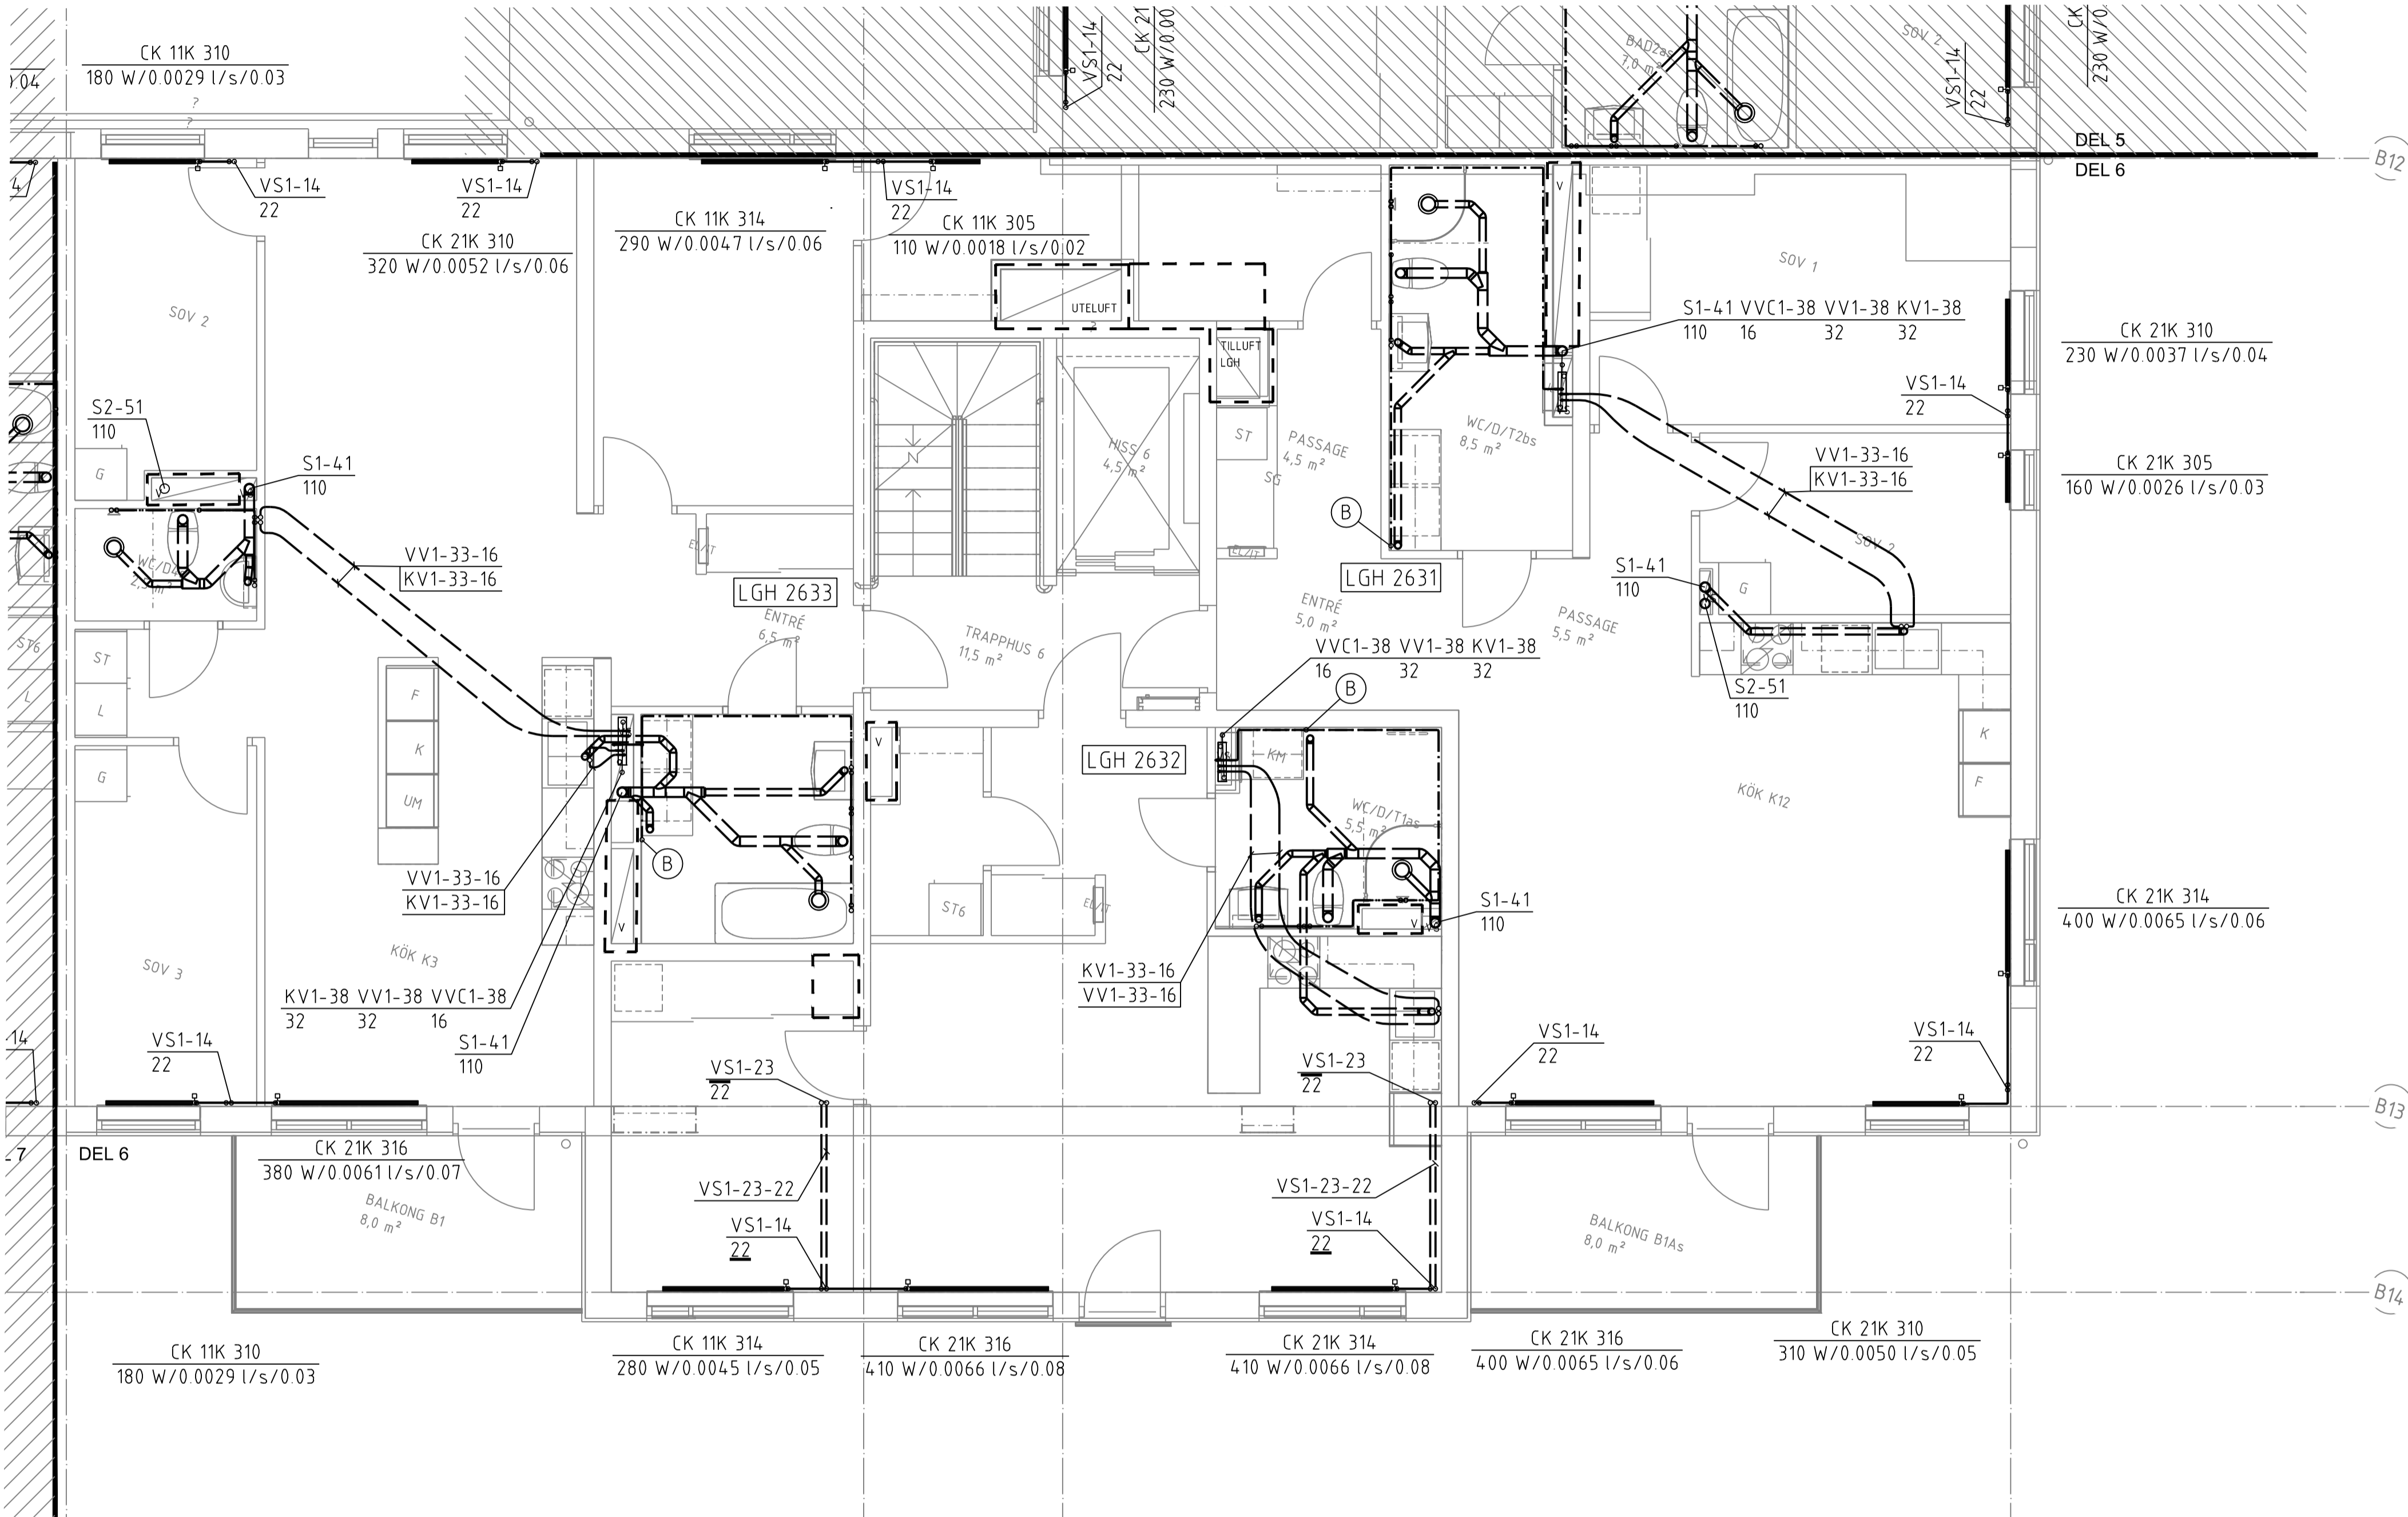