

FÖRKLARINGAR

DÄR EJ ANNAT ANGES GÄLLER FÖLJANDE:

APPARATER BEROVD VÄRANDBRA ÄR MONTERADE  
UNDER GEMENSAM TAKGRAM.

HUVUDLEDNINGSSCHAKET, SE E-632-8-100, -200.  
FÖR ÄGGS I RÖR I VERTIKAL A SCHAKT.  
INTE REDOVSAD PÅ PLANRITNINGAR.

LENNINGAR 3615

FK INFALLT I RÖR  
EKK/FRIK PÅ STEG/RÄNN  
EKA FRIT PÅ VÄGG/TAK  
-G- 100 LV

[K] KO KOPPLUTTAG000 ÖG, LEDNING SG2.5.


[B2] 1-VÄGSUTTAG MED LOCK OCH TIMER  
I GEMENSAM TAKGRAM.

(A) ELMÄTNING HISS I SLING

(B) ELMÄTNING TILL LÄGENHETER,  
SE E-632-8-100, -200

BET	AVT	RELATIONSHANDLING	NN	2016.02.15
		ZONERING ARBET	SRM	DATUM

RELATIONSHANDLING

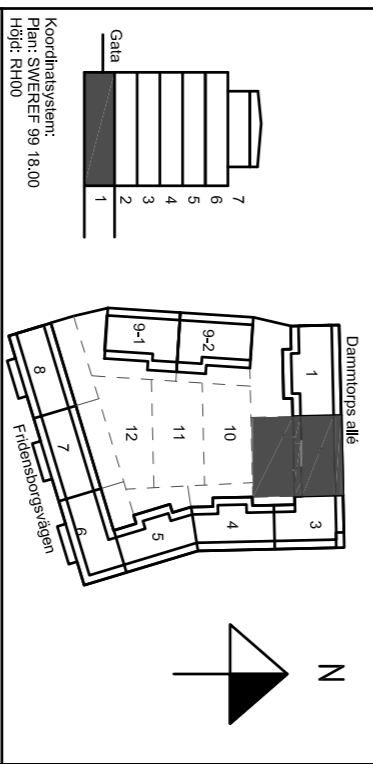

Kv. Liljekonvaljen  
JÄRVASTADEN, SOLNA

**SKANSKA**

A	Skanska Teknik	Tel. 010-4448 00 00
K	Bierking	Tel. 010-271 80 00
E	Resista AB	Tel. 08-594 970 70
V	Emagovavis	Tel. +37167112550
W	Äf infrastruktur AB	Tel. 010 505 00 00
L	Landskapslaget AB	Tel. 08-442 48 20

UPPGIFTER	REF. AV	UPPGIFTER
DATE	DATE	DATE
2014.04.04	2014.04.04	2014.04.04
NYBYGGNAD FLERBOSTADSHUS	NYBYGGNAD FLERBOSTADSHUS	NYBYGGNAD FLERBOSTADSHUS
PLAN 1 (KV), TRH 2	PLAN 1 (KV), TRH 2	PLAN 1 (KV), TRH 2

**Lok**  
Ljus & Kraft

SKALA  
A1:150  
A3:100

NUMMER  
E-632-1-1102

BET