



XREFS: ..\\modell\\K-20-4-0002.dwg  
\\bjjeupps3\\DATA\\uppdrag\_i\_Navet\\13U22880\\K\\modell\\Section-trappaupptillgårdan.dwg


© BJERKING AB

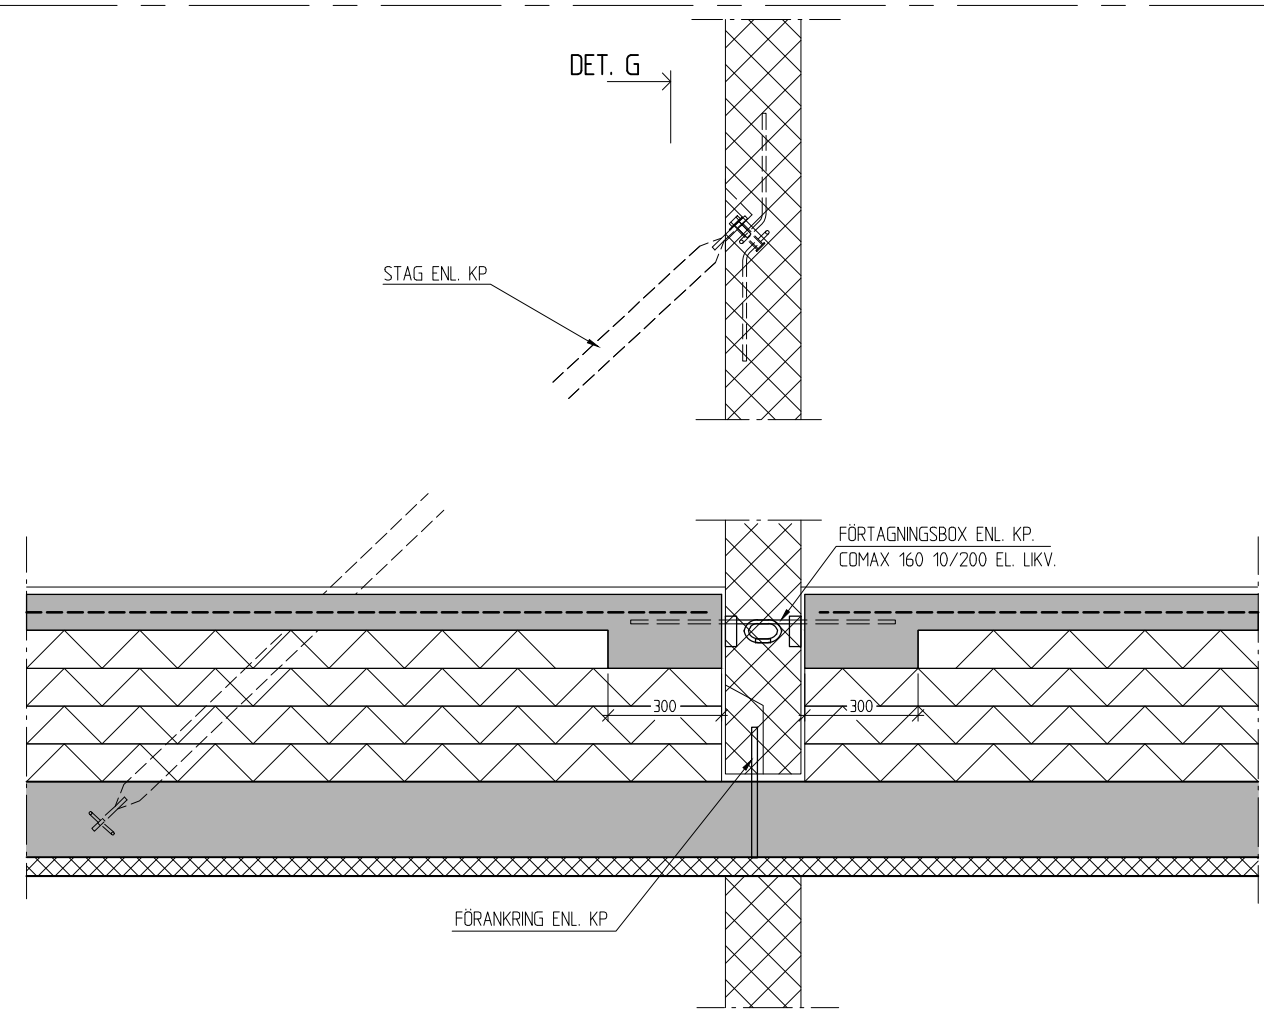

DET E  
1:10 PRINCIP FÖR INFÄSTNING MELLANVÄGG

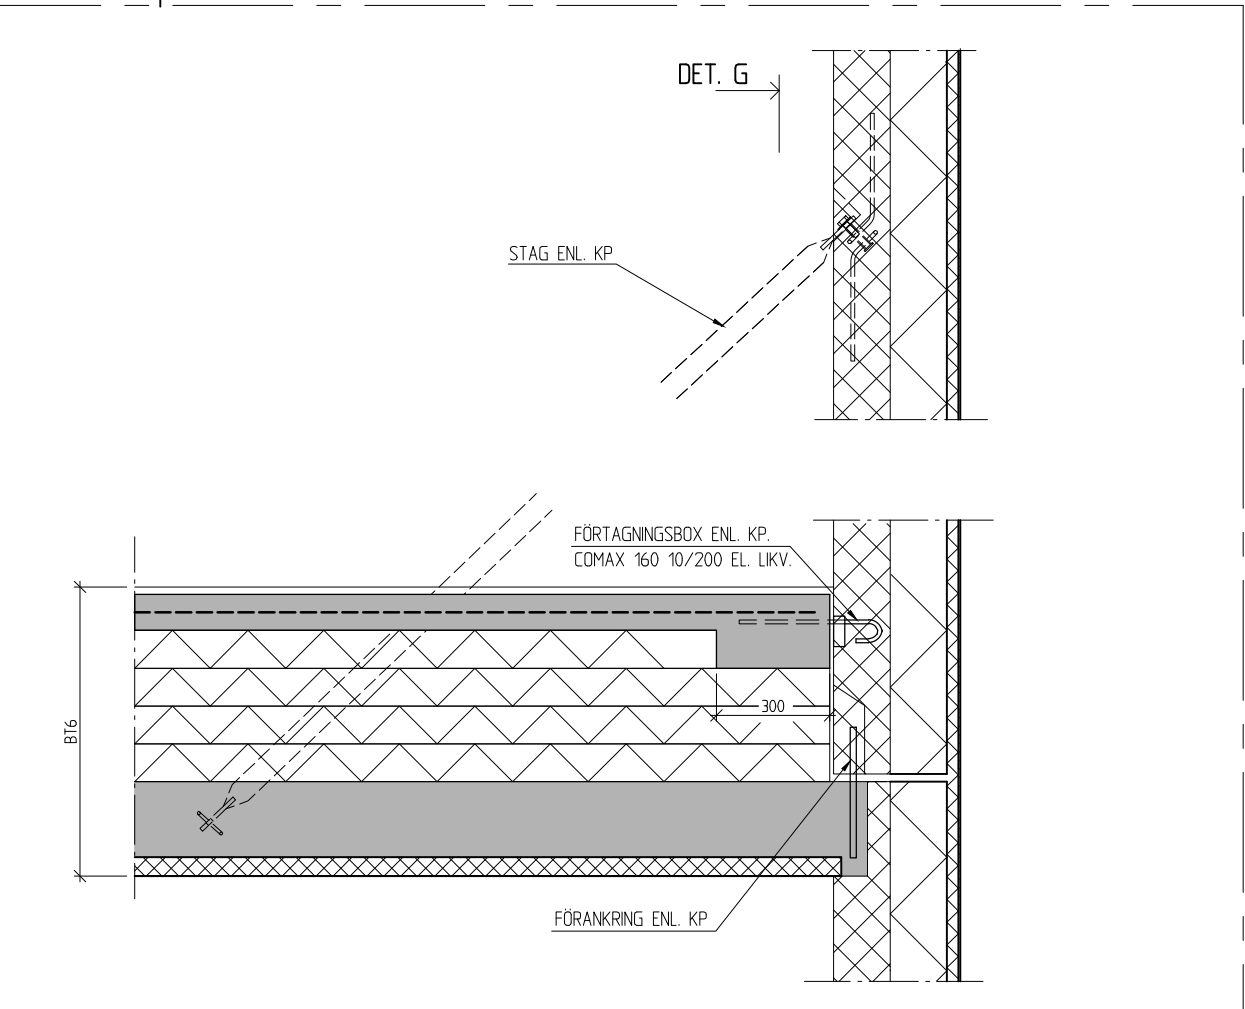

DET F  
1:10 PRINCIP FÖR INFÄSTNING YTTERVÄGG

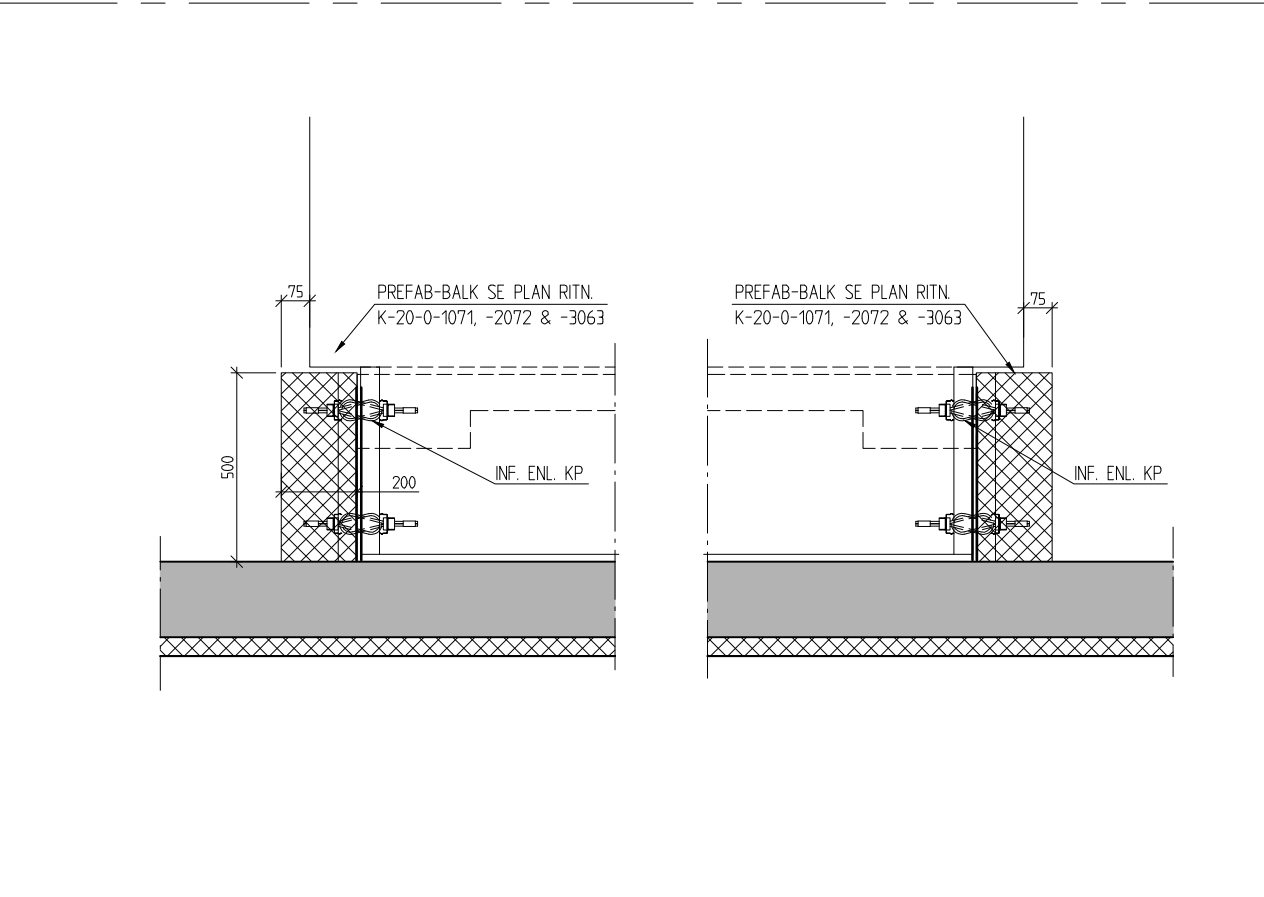

DET G  
1:10 PRINCIP FÖR INFÄSTNING MELLANVÄGG

LAGER:

## FÖRESKRIFTER

ALLMÄNNA FÖRESKRIFTER  
SE RITNING K-01-0-0000.

## FÖRKLARINGAR

BETECKNINGAR MM ENL.  
BYGGHANDLINGAR 90

ALLA MÅTT I [mm]

HÖJDER I [m]

FG AVSER FÄRDIGT GOLV.  
UK AVSER UNDERKANT BTG.


- BETONG, PREFAB
- BETONG
- MIN.ULL
- HÅRD MIN.ULLSBOARD
- PIR
- CELLPLAST
- DRÄNERANDE SKIKT
- TÄTSKIKT

## HÄNVISNINGAR

VÄGGTYPER K-20-6-0002  
BJÄLKLAGSTYPER: K-20-6-0003

BET	ANT	ÄNDRINGEN AVSER	SIGN	DATUM
-----	-----	-----------------	------	-------

## RELATIONSHANDLING

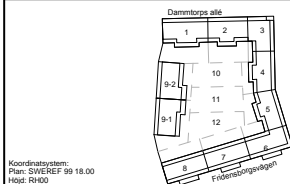

Kv. Liljekonvaljen  
JÄRVASTADEN, SOLNA

**SKANSKA**

A	Skanska Teknik	Tel. 010-448 00 00
K	Björking	Tel. 010-211 80 00
E	Resista AB	Tel. 08-594 970 70
V	Energipavats	Tel. +37167112350
W	ÄF Infrastruktur AB	Tel. 010 505 00 00
L	Landskapslaget AB	Tel. 08-442 48 20

UPPDRAGS NR	BYGG AV	UPPDRAGSANSVARE
13U22880	MJN	MJN
DATUM	ÖVERSIKT AV	
2016-02-15	MJN	

NYBYGGNAD FLERBOSTADSHUS

STOMDETALJER  
STOMKOMPLETTERING

SKALA A  
A1: 1:10  
A3: 1:20

NUMMER  
K-20-6-1006

PLÖ. 2016-02-04, 1354, K:\UPPDRAG\_L\NAVET\13U22880\K\RH\RITTEF K-20-6-1006.DWG, gnt