


FÖRKLARINGAR

DÄR EJ ANMÄT ANGES GÄLLER FÖLJANDE:

- ELCENTRAL INKL. BREDBANDSUTRUSTNING
- STRÖMS TALLARE OCH 1-VÄGS UTTAG
- MONTERADE UNDER GEMENSAM TAKRÄM
- 2-VÄGS UTTAG INOMHUS, 300 ÖG.
- 1-VÄGS UTTAG BALKONG/UTERLÄTS, 650 ÖG
- 3 ST UTTAG I HÖRNBOK PÅ VÄGG MOT ÖVERSKÅP
- 3 ST UTTAG FÖR SPIS/HÄLL/UGN LEDNING 5G2,5
- 1-VÄGS UTTAG FÖR DISKMASKIN, 500 ÖG.
- 1-VÄGS UTTAG FÖR FAKAT, 2000 ÖG.
- 1-VÄGS UTTAG FÖR KYL/Frys 2200 ÖG.
- 1-VÄGS UTTAG FÖR UGN, 1700 ÖG. LEDNING 5G2,5
- 2 ST 1-VÄGS UTTAG FÖR TVÄTTMASKIN/
- 2 ST 1-VÄGS UTTAG FÖR RUMSTEROSTAT TILL
- 1-VÄGS UTTAG FÖR TVÄTTMASKIN, 800 ÖG.
- 1-VÄGS UTTAG FÖR RUMSTEROSTAT TILL
- ELGOLVÄRME, 1900 ÖG. OCH
- TEMPERATURGIVARE I GOLV INSTALLERAS.
- ANSLUTNING AV BADRUMSKÅP I BADRUM
- KANALISATION FÖR HÄNDUKSTORK
- SPÄNNINGSUTJÄMNING AV
- VENTILATIONSKANAL, ANSLUTS MED SVEP
- LEDNING 1G2,5
- AUTOMATISK ÖBERÖPPNARE
- AK ARMBÄGSKONTAKT
- LEDNING 3G1,5
- EO/FÖ INFÄLLT I RÖR
- EO-AL/FO-AL PÅ STEG/RÄNN
- EOU/FOU FRITT PÅ VÄGG/ TAK
- 6G-5 GOLV ARMTUBER I GARAGE, TRAPPHUS
- OCH KORRIDORER.
- ARMTUBER
- T DKT TAK
- I INFÄLLD
- V PENGLAD
- V VÄGG
- UNDER ÖVERSKÅP
- L20 1800 ÖG
- L22 1800 ÖG
- L24 MATNING AV BELYSNING BAKOM HUSINNEHÄR.
- INSTALLATION FÖR ELGOLV VÄRME UTFÖRD
- INSTALLATION FÖR HÄNDUKSTORK UTFÖRD

BEF.	ANT.	RELATIONSHANDLING	NN	2016.02.15
		ANMÄNEN ANSER	SIGN	DATUM

RELATIONSHANDLING

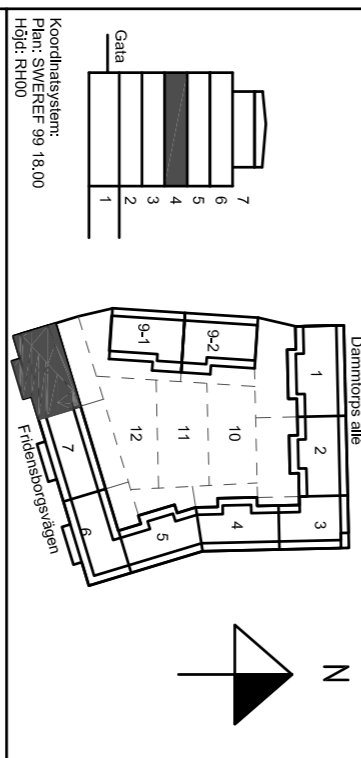

Kv. Liljekonvaljen
JÄRVASTADEN, SOLNA

SKANSKA

A	Skanska Teknik	Tel. 070-4448 00 00
K	Bierling	Tel. 070-271 80 00
E	Resista AB	Tel. 08-594 970 70
V	Emergoavis	Tel. 37167172530
W	Äl Infrastrukturer AB	Tel. 010 505 00 00
L	Landskapslaget AB	Tel. 08-442 48 20

UPPDRAGS DATUM	2014.11.10	UPPDRAGS NUMMER	13020
BYGGNAD NAMN	Wais Nordlund	UPPDRAGS NUMMER	13020
NYBYGGNAD FÖRSTÄD	NYBYGGNAD FÖRSTÄD	UPPDRAGS NUMMER	13020
PLAN 4 (2 TR), TRH 8		UPPDRAGS NUMMER	13020

Kraft och belysningsystem



SKALA A1:150	NUMMER E-63-1-2408	BET A3:100
-----------------	-----------------------	---------------

