

## SUSHI-WOK RESTAURANG

- 2 UTTAG FÖR KYL, 2200 ÖG.
- 3 UTTAG FÖR RVS, 2200 ÖG.
- 6 UTTAG FÖR GRÖNSAKSSKÄRKARE, 1200 ÖG.
- 10 UTTAG FÖR RVS, 2200 ÖG.
- 15 BRYTARE FÖR DISKMASKIN, 500 ÖG, 502,5.
- 20 UTTAG FÖR KYL, 2200 ÖG.
- 21 UTTAG FÖR INDUKTIONSVOKAR, 900 ÖG, 501,5.
- 22 UTTAG FÖR GRILLKYLBANK, 500 ÖG.
- 23 UTTAG FÖR SPIS, 500 ÖG, 502,5.
- 32 UTTAG FÖR KYL, 2200 ÖG.
- 34 UTTAG FÖR KAFFEBRYGGARE, 1200 ÖG, 302,5.
- 35 UTTAG FÖR ISMASKIN, 500 ÖG.
- 36 UTTAG FÖR DRYCKESKYL, 500 ÖG.
- 39 UTTAG FÖR RISKOKARE, 1200 ÖG.
- 41 UTTAG FÖR KYLBANK MED KYLBANNA, 500 ÖG.
- 42 UTTAG FÖR EXPOSERINGSKYL, 1050 ÖG.
- 44 UTTAG FÖR KASSA, 700 ÖG.
- 49 UTTAG FÖR SOPPÅRNARE, 500 ÖG.

## CAFÉ

- 2 UTTAG FÖR KYL, 2200 ÖG.
- 4 UTTAG FÖR SKÄPMASKIN, 1200 ÖG.
- 5 UTTAG FÖR KYLBANK, 500 ÖG.
- 8 UTTAG FÖR RVS, 2200 ÖG.
- 10 UTTAG FÖR KYL, 2200 ÖG.
- 11 UTTAG FÖR DRYCKESKYL, 2200 ÖG.
- 14 UTTAG FÖR UGN, 1200 ÖG, 502,5.
- 15 UTTAG FÖR KYLBANK MED KYLBANNA, 500 ÖG.
- 16 UTTAG FÖR ESPRESSOMASKIN, 1200 ÖG, 501,5.
- 17 UTTAG FÖR KAFFEKVARN, 1200 ÖG.
- 19 UTTAG FÖR KYL, 2200 ÖG.
- 20 UTTAG FÖR KYLD MONTER, 200 ÖG.
- 21 UTTAG FÖR KYLD MONTER, 200 ÖG.
- 23 UTTAG FÖR KASSA, 700 ÖG.
- 25 UTTAG FÖR DISKMASKIN, 500 ÖG, 502,5.
- 30 UTTAG FÖR KAFFEBRYGGARE, 1200 ÖG, 302,5.

## FÖRKLARINGAR

DÄR E/ ANMÄT ANGES GÄLLER FÖLJANDE:  
APPARATER BEHOV VÄRANDBA ÄR MONTERADE  
UNDER GEMENSAM TÄCKRAN.  
HUVUDLEDNINGSSYSTEM, SE E-632-8-100, -200  
FÖR ÄGGS I RÖR I VERTIKAL A SCHAKT.  
NTE REDOVISADE PÅ PLANRITNINGAR.

### LEDNINGAR

3615  
FK INFALLT I RÖR  
EKKREK PÅ STEG/RÄNN  
EKL FÖRT PÅ VÄGG/TAK  
-G- I GOLV

[K0] KOPPLUTTAG/000 ÖG LEDNING 502,5.

[J2] 1-VÄGSUTTAG MED LÖCK OCH TRER  
I GEMENSAM TÄCKRAN

[A] ELMÄTNING HISS I SLING

[B] ELMÄTNING TILL LÄGENHETER,  
SE E-632-8-100, -200

[V] MANÖVERKAPP VÄRMEAPPARATER

[S] SKYTT

[R] RÖDAVARNARE, 5015


[OZ] OZON-ÅGGERGAT

[E] 2-VÄGS UTTAG 1200 ÖG.

[B3] 1-VÄGS UTTAG MED LÖCK 1200 ÖG.

BEF.	ANT.	RELATIONSHANDLING	NN.	2016.02.15
		ÄRNINGEN ANGER	SKN	DATUM

## RELATIONSHANDLING

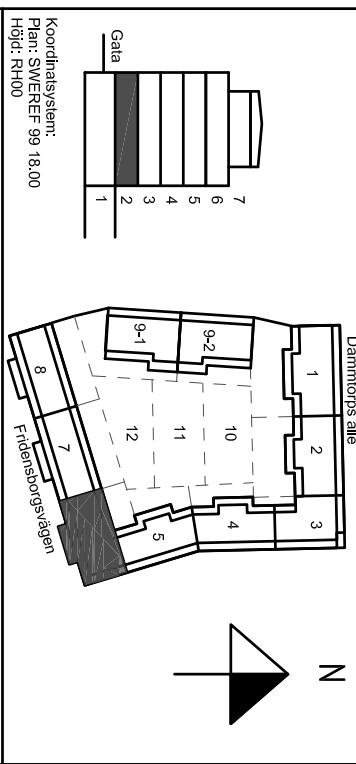

Kv. Liljekonvaljen  
JÄRVASTADEN, SOLNA

**SKANSKA**

A	Skanska Teknik	Tel. 070-4448 00 00
K	Bierhino	Tel. 070-271 80 00
E	Resista AB	Tel. 08-594 970 70
V	Emagovavis	Tel. 37167112530
W	Äf infrastruktur AB	Tel. 010 505 00 00
L	Landskapslaget AB	Tel. 08-442 48 20

UPPHÅLLAR	BEFÄL AV	UPPHÅLLSÅR
DATUM	SKEDJAN AV	MIN
2014.04.04	Wais Nordlund	
NYBYGGNAD FÖR ERBOSTADSHUS		
PLAN 2 (ENTRÉ), TRH 6		

SKALA	NUMMER	BEF.
A1:150	E-632-1-2206	
A3:100		

