


- FÖRKLARINGAR**
DÄR EJ ANMÄT ANGES GÄLLER FÖLJANDE:
APPARATER BREDVID VARANDRA ÄR MONTERADE UNDER GEMENSAM TÄCKRAM.
SE ARKITEKTENS UPPSTÄLLNINGSRITNINGAR ÖVER KÖK OCH BADRUM FÖR EXAKTA APPARATPLACERINGAR.
LEDNINGAR OCH RÖR TILL LÄGENHETER SOM ÄR FÖRLAGDA I VERTIKLA SCHAKT ÄR REDOVISADE PÅ NÄTSCHEMAN.
LEDNING FÖR PASSAGEANLÄGGNING
PARTYINNAD 4x2x0.5
LEDNING INOM LÄGENHETER
OSKARBYAD 4-PÄRS KABEL KAT 6
LEDNING FÖR FASTIGHETSNET
PARTYINNAD 4x2x0.5
UTTAG 300 OG (INOM LÄGENHETER)
UTTAG 1000 OG (INOM TEKNISKA UTTRYMMEN)
☒ KÖRSKOPPLING FÖR MULTIMEDIANÄT MED MODULARPANELER INBYGGD I ELCENTRAL.
☐ MULTIMEDIAYOUTTAG FÖR ANTENN, TELEFON OCH DATA, DUBBELT SKARMAT MODULROUTTAG
☒ BRANDVARNARE
☐ UNDERCENTRAL FÖR PASSAGEANLÄGGNING
☐ KOMMUNIKATIONSMODUL
☐ DELNINGSBOKS PÅ VÄGG ÖVAN UNDER TAK.
☐ IR-LÄSARE FÖR POSTEN.
☐ I/O-BOX I EINSCH.
☐ K BERÖRINGSFRI LÄSARE MED KNAPPSATIS, UK 900 OHM
☐ BERÖRINGSFRI LÄSARE, UK 900 OHM
☐ SPRIDNINGSPUNKT FÖR DÖRRMILJÖ
☐ ELLÄS INGÅR I BE.
☒ MIKROBRYTTARE INGÅR I BE.
☒ KÄRNVÄRMEPÖRNING INGÅR I BE.
☐ IO-PÄRSPUNKT
☒ KNAPP 1200 OG FÖR STYRNING AV RÖKLÖSLUCKA I TRAPPHUSTORP. LEDNING 4x2x0.5
STRÖMFÖRSEJRIS VIA TRANSFORMATOR.
LÄRNT ANSLUTS TILL APPARATSKÅP I PLAN 1.
APPARATLOSA ÖVAN DÖRRKAMMEN FÖR VÄTNING
FÖR RITNINGAR ÖVER PLAN 3-6 ÄR LIGH-ÄR
INFÖRT BREDVIS GIVARSYMBOL.
☐ 2 ST VP20 MELLAN VÄTTEFÖRDELARE OCH ELCENTRAL.
☐ VP20 MELLAN ELCENTRAL OCH PLAN 1.
☐ VP20 MELLAN REFERENSGIVARE, 2000 OG OCH PLAN 1.

BET	ANT	RELATIONSHANDLING	NN	2016.02.15
		ÄNDRINGEN ANGES	SIGN	DATA

RELATIONSHANDLING

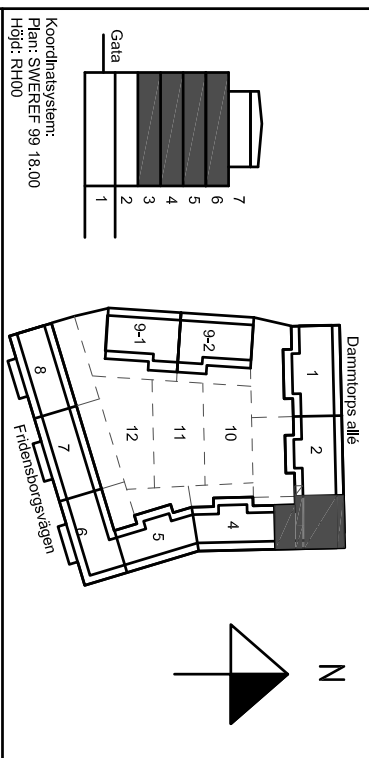

Kv. Liljekonvaljen
JÄRVASTADEN, SOLNA

SKANSKA

A	Skanska Teknik	Tel. 070-444 00 00
K	Bierking	Tel. 070-271 80 00
E	Resista AB	Tel. 08-594 970 70
V	Emergoavis	Tel. 3716711250
W	Älforsstrukt AB	Tel. 070 505 00 00
L	Landskapslaget AB	Tel. 08-442 48 20

UPPHÅLLAR	BETÄD AV	UPPDRAGSLEDARE
13020	AH	MN
DATUM	SKAPAD AV	
2014.03.21	Wais Nordlund	
NYBYGGNAD FLERBOSTADSHUS		
PLAN 3-6 (1-4 TR), TRH 3		

Lok
Ljus & Kraft

SKAPA
A1:150
A3:100

NUMMER
E-64-1-1303

BET

Telesystem