

FÖRKLARINGAR
DÄR EJ ANMÄT ANGES GÄLLER FÖLJANDE:
APPARATER BREDVID VARANDRA ÄR MONTERADE
UNDER GEMENSAM TÄCKRAM.

SE ARKITEKTENS UPPSTÄLLNINGSRITNINGAR ÖVER KÖK OCH
BADRUM FÖR EXAKTA APPARATPLACERINGAR.
LEDNINGAR OCH RÖR TILL LÄGENHETER SOM ÄR FÖRLAGDA I
VERTIKLA SCHAKT ÄR REDOVISADE PÅ NÄTSCHEMAN.

LEDNING FÖR PASSAGEANLÄGGNING
PARTYINMÅD 4x2x0,5
LEDNING INOM LÄGENHETER
OSKARBYAD 4-PÅRS KABEL KAT 6
LEDNING FÖR FASTIGHETSNET
PARTYINMÅD 4x2x0,5

UTTAG 300 OG (INOM LÄGENHETER)
UTTAG 1000 OG (INOM TEKNISKA UTRYMMEN)

KORSKOPPLING FÖR MULTIMEDIALT MED
MODULÄRRIETTER INBYGGD I ELCENTRAL.
MULTIMEDIALUTTAG FÖR ANTENN, TELEFON OCH
DATA. DUBBELT SKARMAT MODULARUTTAG

BRANDVARNARE

UNDERCENTRAL FÖR PASSAGEANLÄGGNING

KOMMUNIKATIONSMODUL

DELNINGSBOKS PÅ VÄGG ÖVAN UNDER TAK

IR-LÄSARE FÖR POSTEN

1/0-BOX I EINSCH.

BERÖRINGSFRI LÄSARE MED KNAPPSATIS, UK 900 OH

BERÖRINGSFRI LÄSARE, UK 900 OH

SPRIDNINGSPUNKT FÖR DÖRRMILJÖ

ELLÄS INGÅR I BE.

MIKROBRYTTARE INGÅR I BE.

KARVÖVERÖRNING INGÅR I BE.

10-PÅRSPLINT

KVAPP 1200 OG FÖR STYRNING AV RÖRSLUCKA I

TRAPPPLUSTORP. LEDNING 4x2x0,5

STRÖMBRÖRSBOKS VIA TRANSFORMATOR

LÄRN ANSLUTS TILL APPARATSKÅP I PLAN 1.

APPARATDOOSA ÖVAN DÖRRKÄMM FÖR VÄTNING

AV RUMSTEMPERATUR.

FÖR RITNINGAR ÖVER PLAN 3-6 ÄR LIGH-ÄR

INFÖRT BREDVIS GIVARSYMBOL.

2 ST VP20 MELLAN VÄTTEFRÖDELARE OCH


ELCENTRAL.

VP20 MELLAN ELCENTRAL OCH PLAN 1

VP20 MELLAN REFERENSGIVARE, 2000 OG OCH PLAN 1.

BET	ANT	RELATIONSHANDLING	NN	2016.02.15
BET	ANT	ÄNDRINGEN ANGÄR	SKEN	DATA

RELATIONSHANDLING

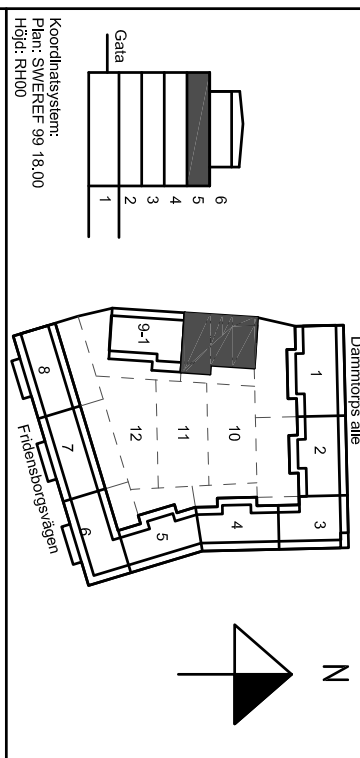

Kv. Liljekonvaljen
JÄRVASTADEN, SOLNA

SKANSKA

A	Skanska Teknik	Tel. 070-4448 00 00
K	Biering	Tel. 070-271 80 00
E	Resista AB	Tel. 08-594 970 70
V	Emergoavis	Tel. 37167112350
W	Älfröstrukturer AB	Tel. 070 505 00 00
L	Landskapslaget AB	Tel. 08-442 48 20

UPPDRAGS 13020	BETÄL AV AH	UPPDRAGS 13020
-------------------	----------------	-------------------

DATE 2014.11.10	DRÖMMA AV Mats Nordlund
--------------------	----------------------------

NYBYGGNAD FLEKTBOSTADSHUS PLAN 5 (3 TR), TRH 9, DEL 2
--



SKALA A1:150	NUMMER E-64-1-3592	BET A3:100
-----------------	-----------------------	---------------