

FÖRKLARINGAR

ALLA MÅTT ANGES I MILLIMETER

- BRANDCELLSGRÄNS EI60
- BRANDCELLSGRÄNS EI30
- BRANDCELLSGRÄNS EI15
- TILLVAL

- xxx PARKERINGSPLATS NR xxx
- BV BRANDGASVENTILATION
- GB GOLVBRUNN ENL. VS
- KL/A KODLÅSARE/ARMBÅGSKONTAKT ENL. EL
- IL INSPEKTIONSLUCKA
- MCxx MOTORCYKELPLATS NR xx
- PG PUMPGROP ENL. V OCH K
- RL RÖKLUCKA
- SR STUPRÖR
- TL TAKLUCKA
- U01 osv. UNDER TAK, SE FÖRESKRIFTER
- V SCHAKT FÖR VENTILATION
- VL VINDSLUCKA
- VS SCHAKT FÖR RÖRINSTALLATIONER
- UL UPPSTIGNINGSLUCKA

FÖRESKRIFTER

FÖR HÅLTAGNING, SE ÄVEN K, VVS- OCH ELHANDLINGAR. REGLAR I VÄGG ANPASSAS TILL INSTALLATIONS-GENOMFÖRNINGAR. FÖRSTÄRKNINGAR GÖRS I VÄGGAR FÖR MONTAGE AV INREDNINGSENHETER OCH VÄGGHÄNGD UTRUSTNING.

SCHAKT IGENGJUTES I BJÄLKLAG I SAMMA KLASS SOM BJÄLKLAGET.

UNDERTAK:

- U1 600x600x18. DIKT MONTAGE. KANT B. LIMMAS. VITA, KLASS C (TRAPPHUS)
- U2 150 MM MINULL. ENL. K (GARAGE)
- U3 100 MM MINULL. - RANDISOLERING (GARAGE)
- U4 FAST GIPSUNDERTAK, EI60, 2x12,5 GIPS PÅ REGLAR

UNDERTAK I TRAPPHUS PLAN 2 OCH UPPÅT - SE TRAPPHUSRITNINGAR A-43.4-021 OSV.
UNDERTAK I LOKALER - SE A-43.1-2601 OSV.


HÄNVISNINGAR

DETALJER - SE A-42.6-001 osv., A-43.6-001 osv.
FÖNSTER OCH FÖNSTERDÖRRAR - SE A-42.4-001 M.F.L.
ENTRÉPARTIER - SE A-42.4-011
DÖRRAR - SE A-43.4-001 OSV.
VÄGGTYPER - SE A-43.5-001
KONTRASTMARKERINGAR I TRAPPHUS - SE A-43.4-021 osv.

RITNINGEN GÄLLER:

- PLAN 3: +27,27 LGH.NR. 2531, 2532, 2533
- PLAN 4: +30,04 LGH.NR. 2541, 2542, 2543
- PLAN 5: +32,81 LGH.NR. 2551, 2552, 2553
- PLAN 6: +35,58 LGH.NR. 2561, 2562, 2563

RELATIONSHANDLING

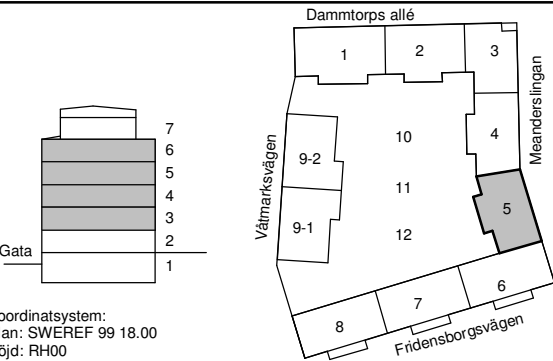

Kv. Liljekonvaljen
JÄRVASTADEN, SOLNA

SKANSKA

A	Skanska Teknik	tel. 010-44 80 000
K	Björking	tel. 010-211 80 00
E	Resista AB	tel. 08-594 97070
L	Landskapslaget AB	tel. 08-442 48 20
V	Energovaavts	tel. +3761 7112350
w	ÅF Infrastruktur	tel. 010-505 00 00

UPPRAG NR 141302	RITAD/KONSTR. AV UCB/HA	HANDLÄGGARE U-C Bejtoft
DATUM 2016-02-15	ANSVARIG Ulla-Carin Bejtoft	

NYBYGGNATION FLERBOSTADSHUS
TRAPPHUS 5, PLAN 3-6 (1-4 TR)
Mått och littera

SKALA
A1 1:50
A2 1:100

NUMMER
A-40.1-2305

BET

Plan 6 (4 tr) Kök 2561 (38-1401)

SKALA 1:50

METER