

FÖRKLARINGAR
DÄR EJ ANMÄT ANGES GÄLLER FÖLJANDE:
APPARATER BREDVID VARANDRA ÄR MONTERADE
UNDER GEMENSAM TAKKRAM.
SE ARKITEKTENS UPPESTÄLLNINGSRITNINGAR ÖVER KÖK OCH
BADRUM FÖR EXAKTA APPARATPLACERINGAR.

LEDNINGAR OCH RÖR TILL LÄGENHETER SOM ÄR FÖRLAGDA I
VERTIKLA SCHAFT ÄR REDOVISADE PÅ NÄTSCHAMAN.

LEDNING FÖR PASSAGEANLÄGGNING
PARTYINMÅD 4x2x0,5
LEDNING INOM LÄGENHETER
OSKARBYAD 4-PÅRS KABEL KAT 6
LEDNING FÖR FASTIGHETSNET
PARTYINMÅD 4x2x0,5

UTTAG 300 OG (INOM LÄGENHETER)
UTTAG 1000 OG (INOM TEKNISKA UTRYMMEN)

KORSGRÖPLING FÖR MULTIMEDIAT MED
MODULÄR ANSLUTNING TILL ELEKTENTRAL.
MULTIMEDIOUTTAG FÖR ANTENN, TELEFON OCH
DATA. DUBBELT SKARMAT MODULARUTTAG.

BRANDVARNARE

UNDERCENTRAL FÖR PASSAGEANLÄGGNING

KOMMUNIKATIONSMODUL

DELNINGSSKOP PÅ VÄGG ÖVAN UNDER TAK

IR-LÄSARE FÖR POSTEN

1/0-BOX I ELSCHEN

BÄRINGSRÄLLÄSARE MED KNAPPSTÄLS, UK 900 OM

BÄRINGSRÄLLÄSARE, UK 900 OM

SPRIDNINGSPUNKT FÖR DÖRRHJUL

ELLÄS INGÅR I BE

MIKROBRYTTARE INGÅR I BE

KÄRNVÄRNING INGÅR I BE

10-PASSPUNKT

KNAPP 1200 OG FÖR STYRNING AV RÖKLÖSLA I

TRAPPPLUSTORP, LEDNING 4x2x0,5

STRÖMFÖRDELNING VIA TRANSFORMATOR

LÄR ANSLUTS TILL APPARATSKÅP I PLAN 1

APPARATDOSSA ÖVAN DÖRRKÄRM FÖR VÄNING

AV RUMSTEMPERATUR

FÖR RITNINGAR ÖVER PLAN 3-6 ÄR IGH-ÄR


INFÖRT BREDVIS GIVARSYMBOL

2 ST VP20 MELLAN VÄTTERDEDELARE OCH
ELEKTENTRAL

VP20 MELLAN ELEKTENTRAL OCH PLAN 1

VP20 MELLAN REFERENSGIVARE, 2000 OG OCH PLAN 1

RELATIONSHANDLING	NÄ	2016.02.15

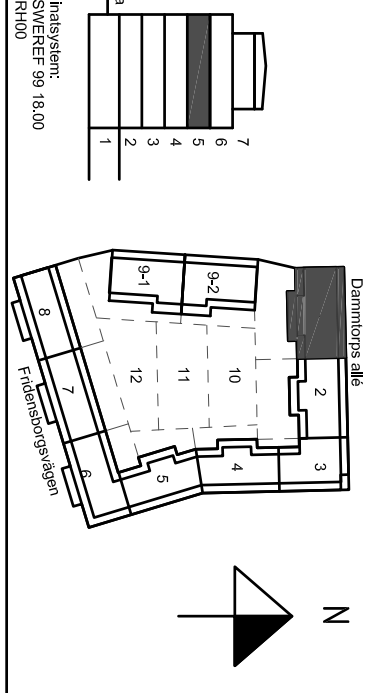

Kv. Liljekonvaljen
JÄRVASTADEN, SOLNA

SKANSKA

A	Skanska Teknik	Tel. 070-4448 00 00
K	Bierling	Tel. 070-271 80 00
E	Resista AB	Tel. 08-594 970 70
V	Emergoavis	Tel. 37167112530
W	Äf infrastruktur AB	Tel. 070 505 00 00
L	Landskapslaget AB	Tel. 08-442 48 20

UPPEHÅLL	BETÄL AV	UPPEHÅLLSVÄRDE
13020	ÄH	MN
2014.07.11	Wais Nordlund	
NYBYGGNAD FLEKTBOSTADSHUS		
PLAN 5 (3 TR), TRH 1		

SKALA	NUMMER	BET
A1:150	E-64-1-1501	
A3:100		

