
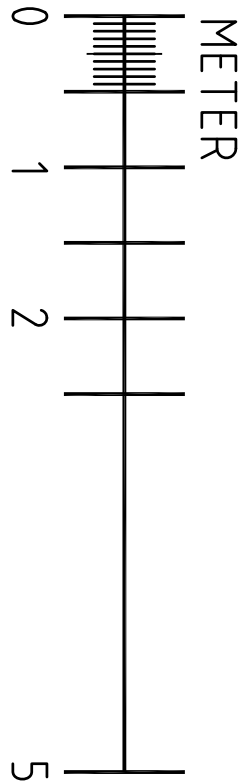


FÖRKLARINGAR


DÄR EJ ANMÄT ANGES GÄLLER FÖLJANDE:

- ELEKTROPAL INKL. BREDBANDSUTRUSTNING
- STRÖMSKALLARE OCH 1-VÄGS UTTAG
- MONTERADE UNDER GEMENSAM TAKRÄM
- 2-VÄGS UTTAG INOMHUS, 300 ÖG.
- 1-VÄGS UTTAG BALKONG/UTERLÄT, 650 ÖG
- 3 ST UTTAG I HÖRNBOK PÅ VÄGG MOT ÖVERSKÅP
- 3 ST UTTAG FÖR SPIS/HÄLL/UGN LEDNING 5G2,5
- 1-VÄGS UTTAG FÖR DISKMASKIN, 500 ÖG.
- 1-VÄGS UTTAG FÖR FLAKT, 2000 ÖG.
- 1-VÄGS UTTAG FÖR KYL/Frys 2200 ÖG.
- 1-VÄGS UTTAG FÖR UGN, 1700 ÖG. LEDNING 5G2,5
- 2 ST 1-VÄGS UTTAG FÖR TVÄTTMASKIN/
- DISKMASKIN MONTERADE YTTRE KÄLT UNDER
- 1-VÄGS UTTAG FÖR TVÄTTMASKIN, 800 ÖG.
- KANALISATION FÖR RUMSTEROSTAT TILL
- ELGOLVÄRME, 1900 ÖG. OCH
- TEMPERATURGIVARE I GOLV I INSTALLERAS.
- ANSLUTNING AV BÄDRUMSKÅP I BÄDRUM
- KANALISATION FÖR HÄNDUKSTORK
- SPÄNNINGSUTJÄMNING AV
- VENTILATIONSKANAL, ANSLUTS MED SVEP
- LEDNING 1G2,5
- AUTOMATISK ÖÖRÖPPNARE
- ARBÄGSKONTAKT
- LEDNING 3G1,5
- EO/FÖ INFÄLLT I RÖR
- EOG-AL/POG-AL PÅ STEG/RÄNNÄ
- EOG/FÖD FRITT PÅ VÄGG/ TAK
- 5G2,5 TILL ARMA TUBER I GARAGE, TRAPPHUS
- OCH KORRIDORER.
- ARMA TUBER
- T DKT TAK
- I INFÄLLD
- V PENDLAD
- V VÄGG
- U UNDER ÖVERSKÅP
- L20 1800 ÖG
- L22 1800 ÖG
- L24 MÄTNING AV BELYSNING BAKOM HUSINNEHÄR.
- INSTALLATION FÖR ELGOLV VÄRME UTFÖRD
- INSTALLATION FÖR HÄNDUKSTORK UTFÖRD

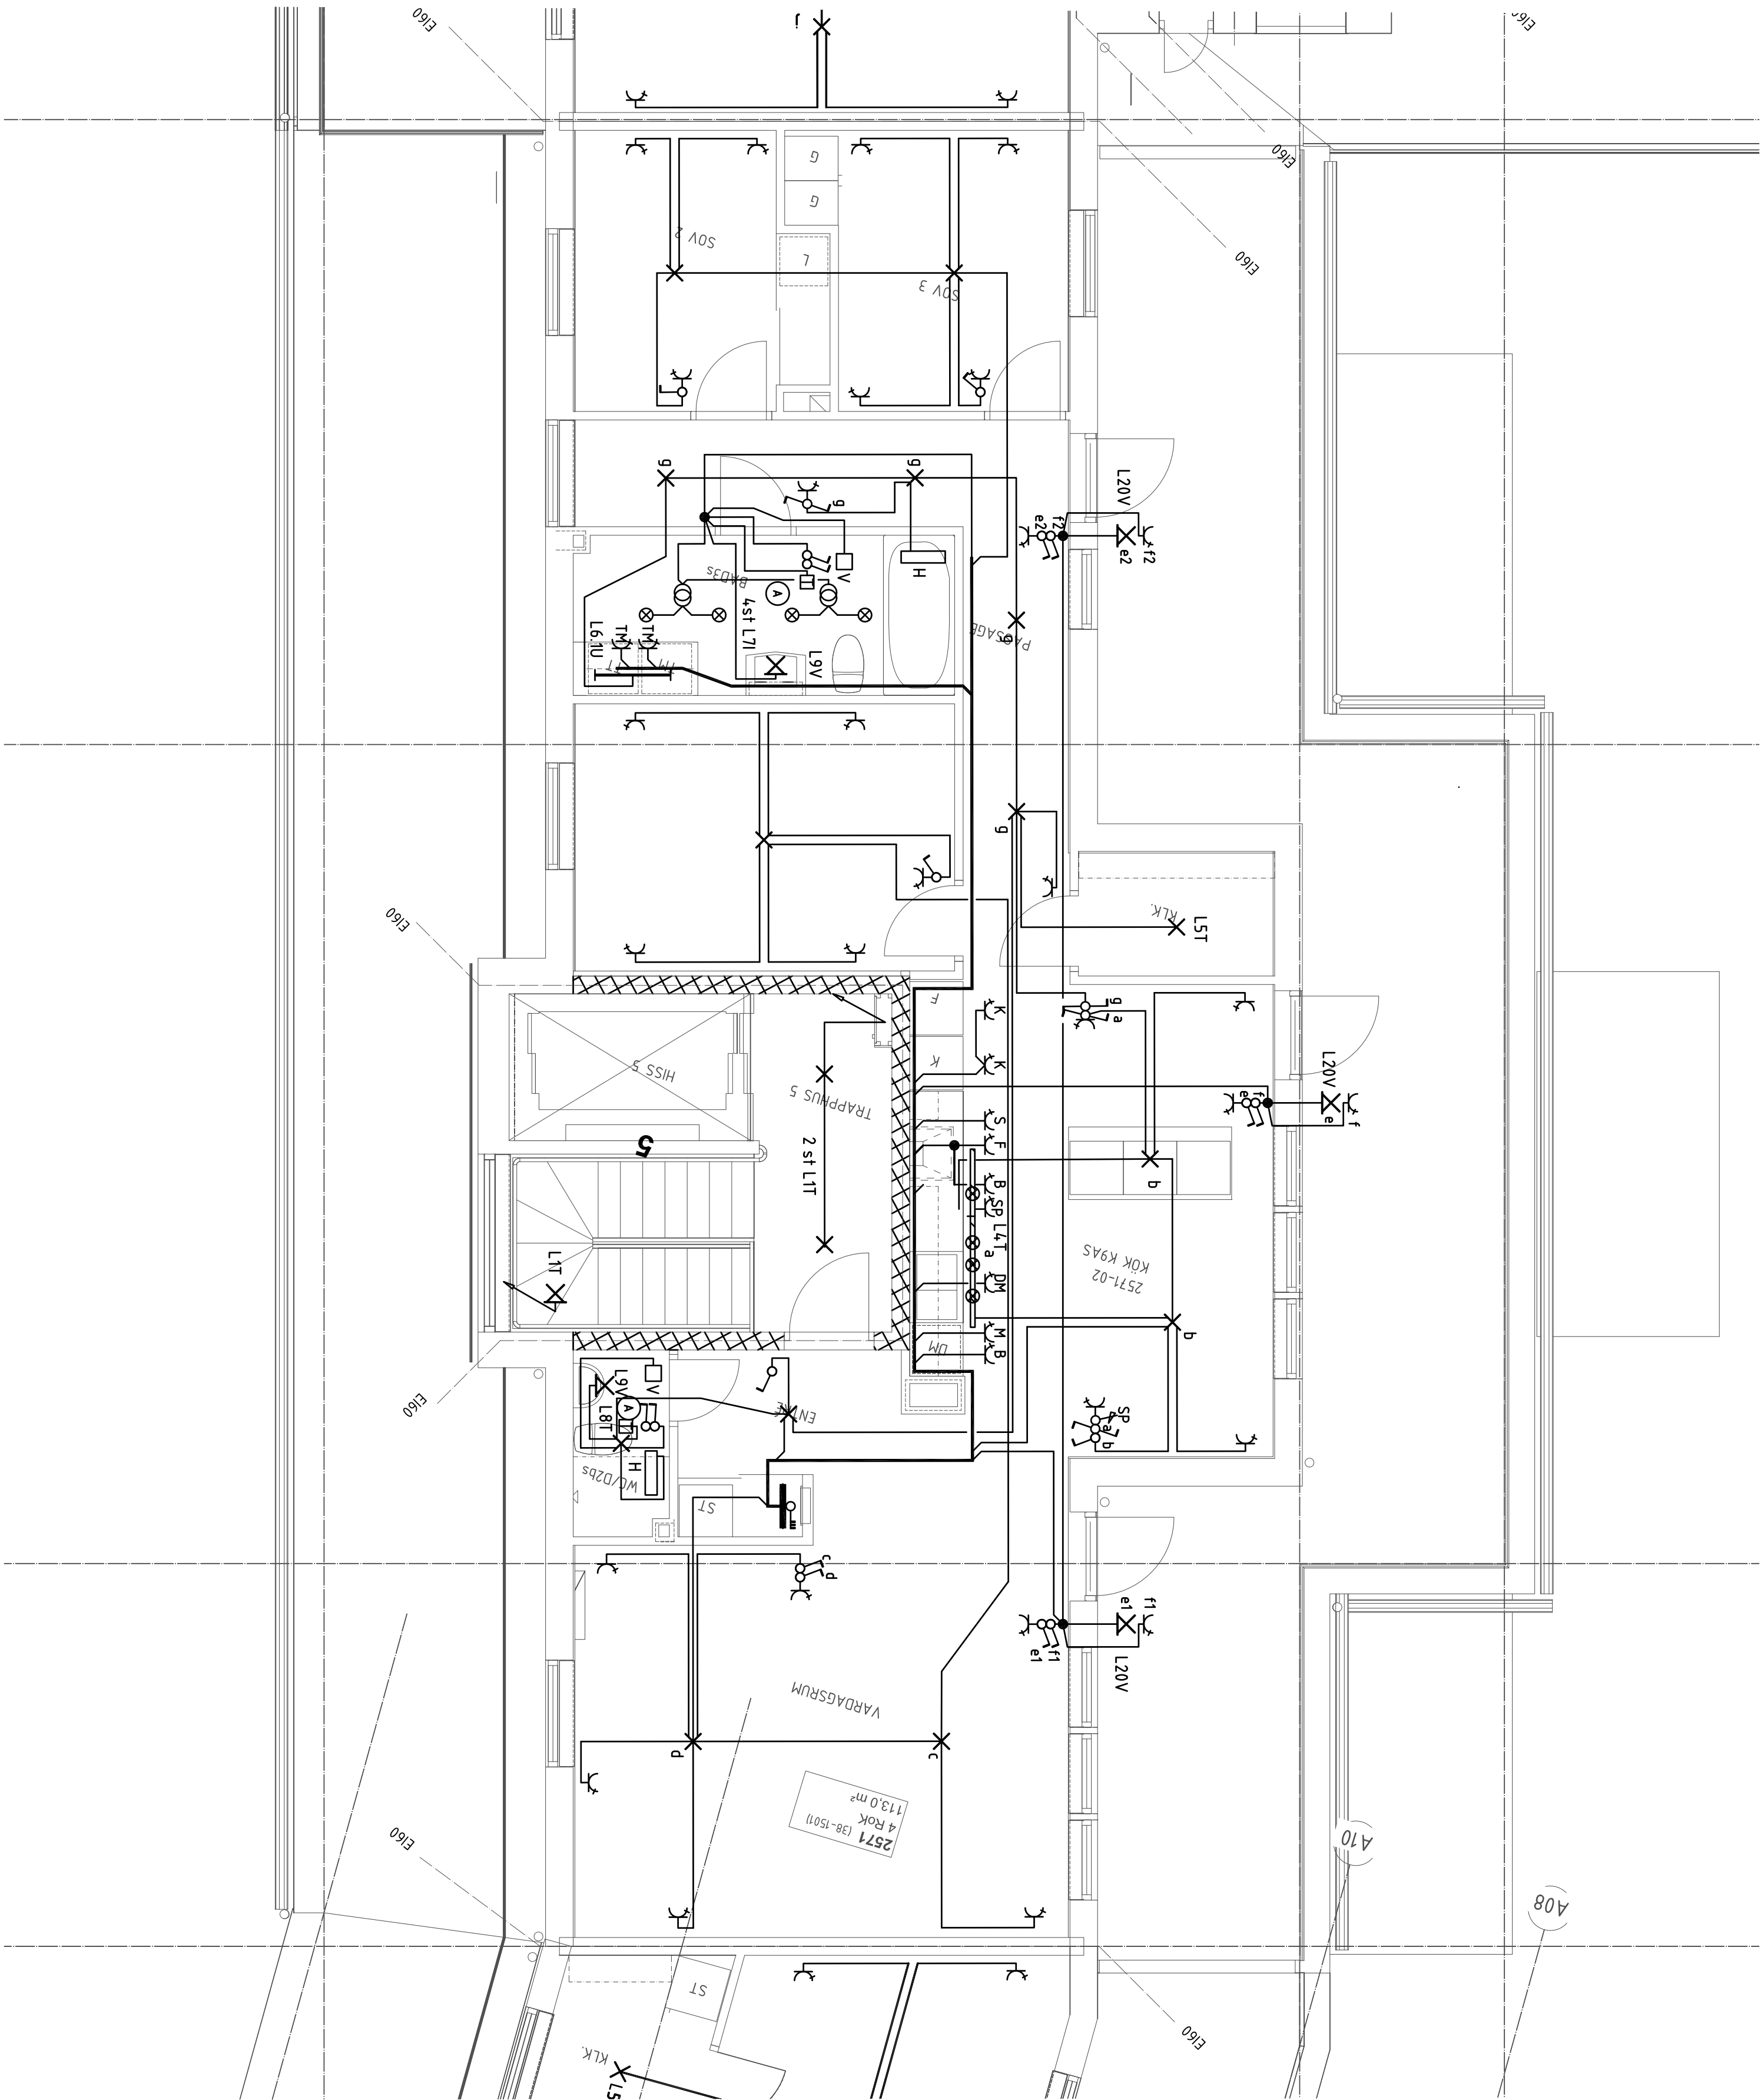

BET	ANT	RELATIONSHANDLING	NN	2016.02.15
		ANMÄNEN ANGEB	SKN	DATUM

RELATIONSHANDLING

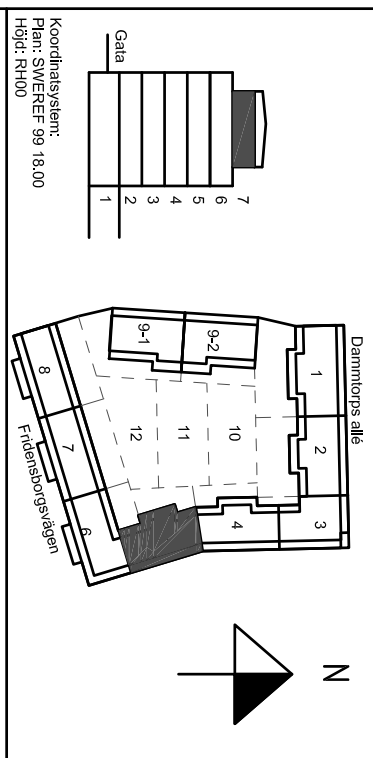

Kv. Liljekonvaljen
JÄRVASTADEN, SOLNA

SKANSKA

A	Skanska Teknik	Tel. 070-444 00 00
K	Bierking	Tel. 070-271 80 00
E	Resista AB	Tel. 08-594 970 70
V	Emergoavis	Tel. 3716712550
W	Älforsstrukt AB	Tel. 070 505 00 00
L	Landskapslaget AB	Tel. 08-442 48 20

UPPDRAGS 13020	BETÄL AV AH	UPPDRAGSNUMMER MN
DATUM 2014.04.16	SKANSKA AV Mats Nordlund	

NYBYGGNAD FLERBOSTADSHUS
PLAN 7 (5 TR), TRH 5

Kraft och belysningsystem



SKALA
A1:150
A3:100

NUMMER
E-63-1-2705

BET