




DET 1
1:10 - ANSLUTNING PREFABVÄGG
MOT GÅRDSBJÄLKLÄG

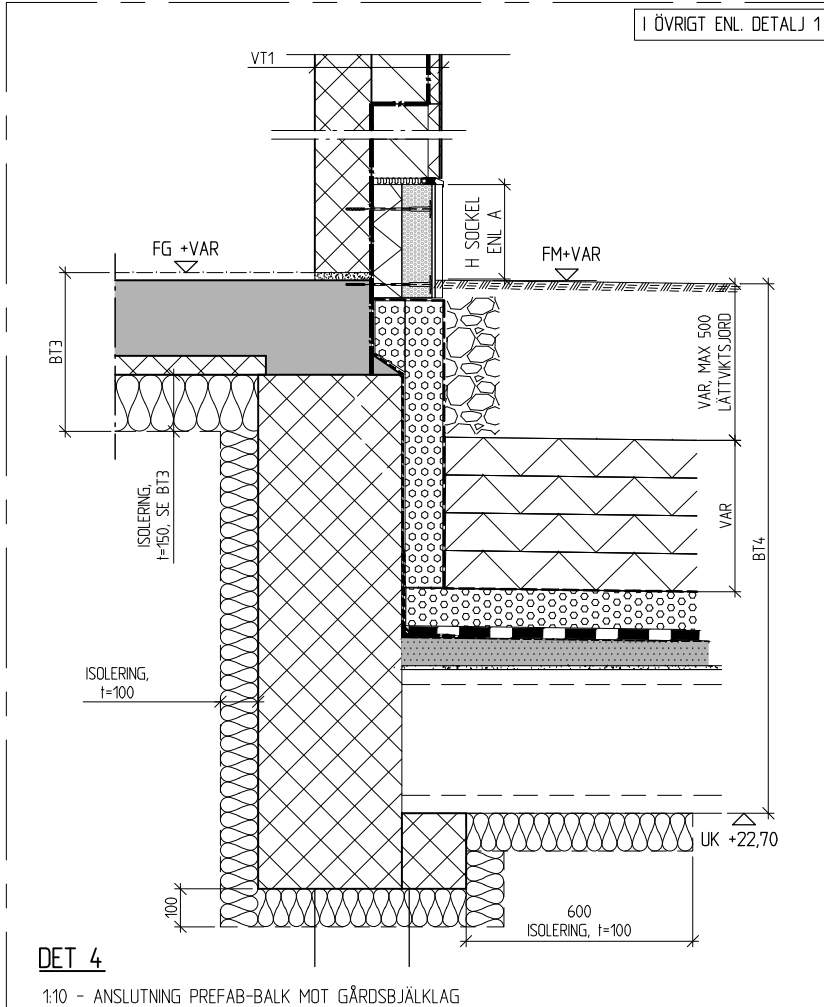


DET 4

1:10 - ANSLUTNING PREFAB-BALK MOT GÅRDSBJÄLKLÄG

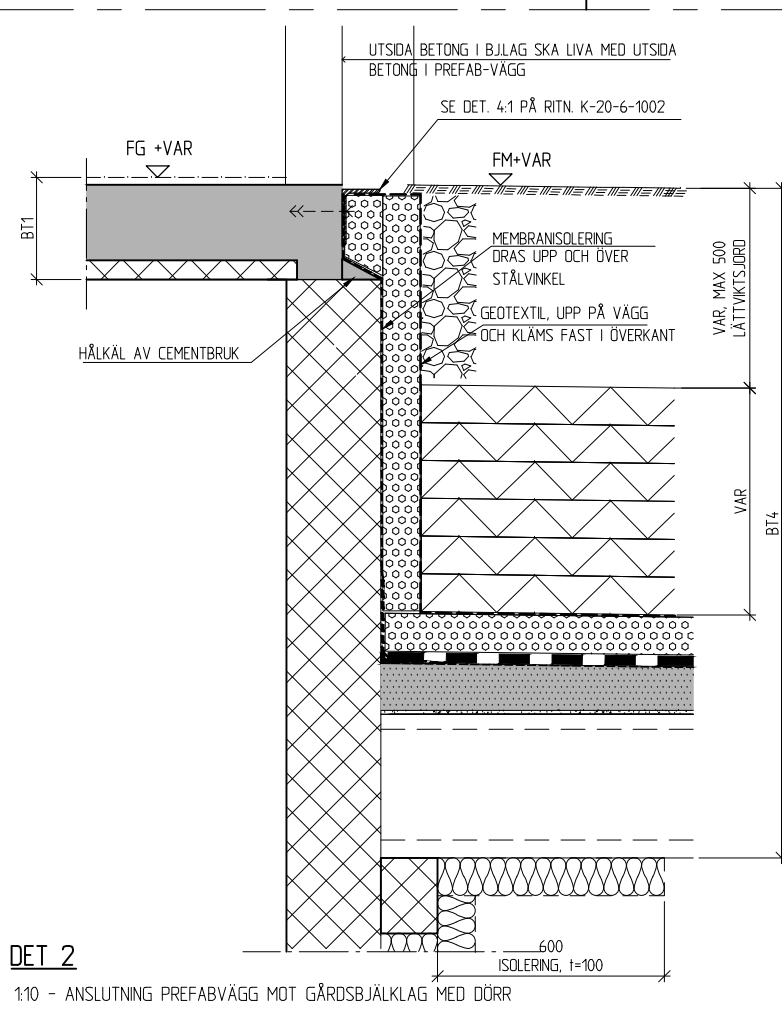


DET 2 

1:10 - ANSLUTNING PREFABVÄGG MOT GÅRDSBJÄLKLÄG MED DÖRR

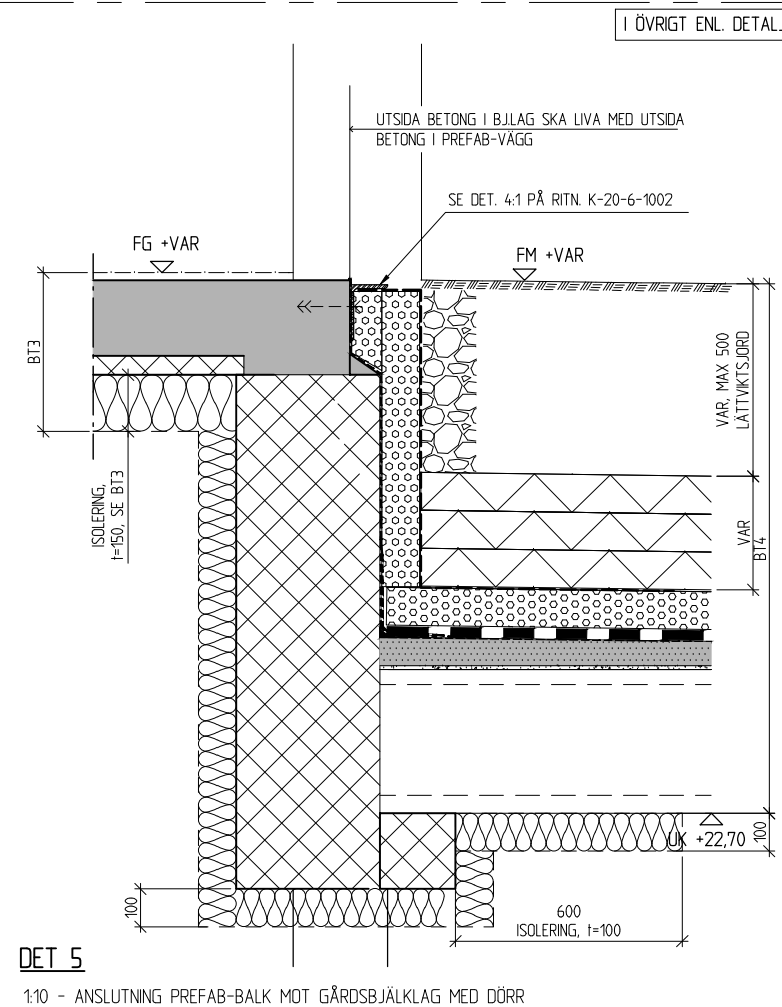


DET 5

1:10 - ANSLUTNING PREFAB-BALK MOT GÅRDSBJÄLKLAGE MED DÖRR

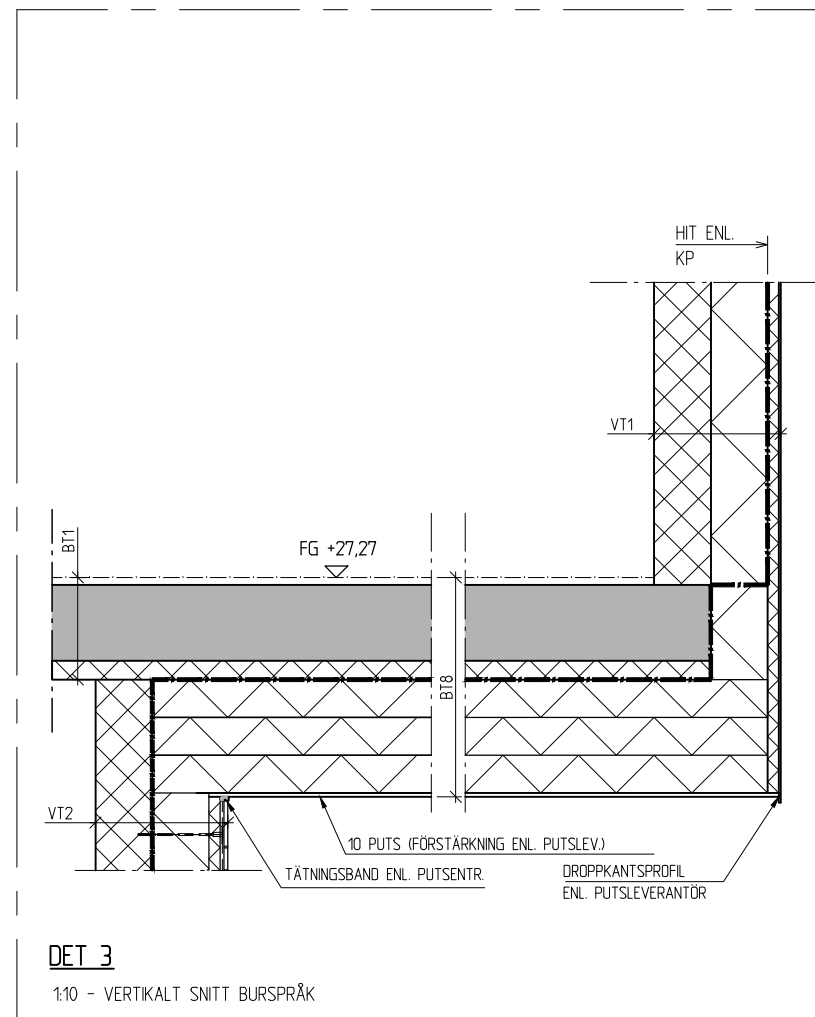

DET 3

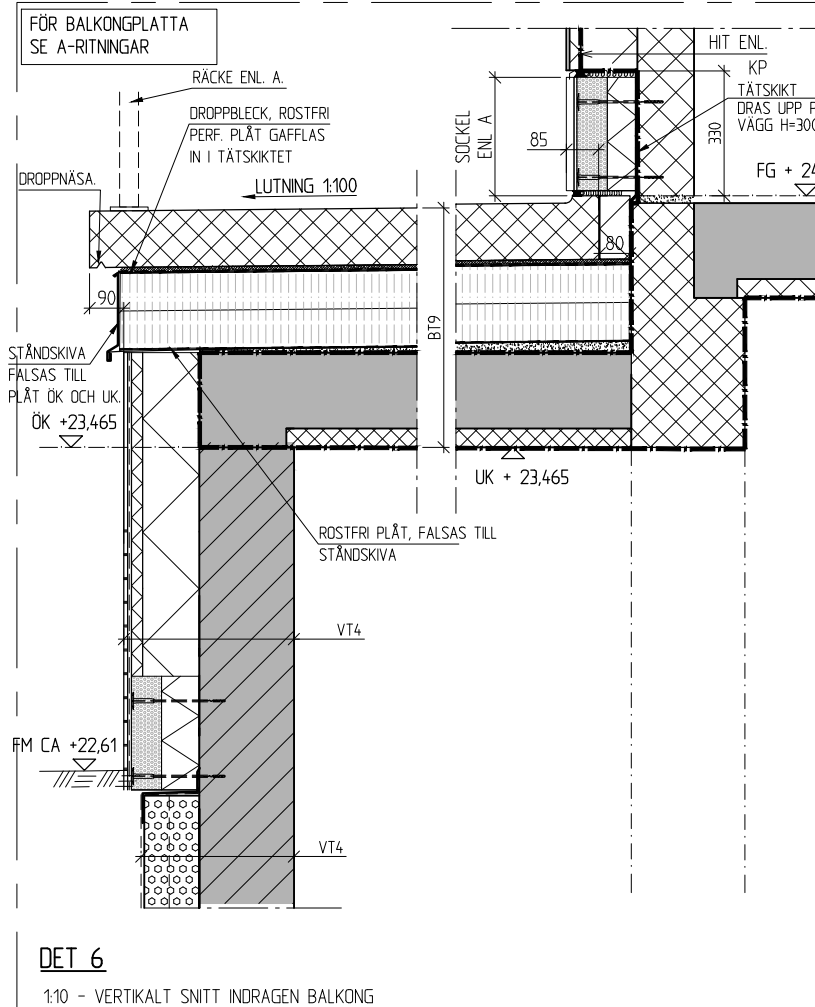

DET 6
1:10 - VERTIKALT SNITT INDRAGEN BALKONG

FÖRESKRIFTER

ALLMÄNNA FÖRESKRIFTER
SE RITNING K-01-0-0000.

SE ARBETSANVISNINGAR FÖR STO FASAD-SYSTEM

FÖRKLARINGAR

BETECKNINGAR MM ENL
BYGGHANDLINGAR 90

ALLA MÅTT I [mm]

HÖJDER I [m]

FG AVSER FÄRDIGT GOLV.
UK AVSER UNDERKANT BTG.


- | | |
|--|---------------------|
| | BETONG, PREFAB |
| | BETONG |
| | VATTENTÅT BETONG |
| | FOGGJUTNING PREFAB |
| | FALLBETONG |
| | MIN ULL |
| | HÅRD MIN.ULLSBOARD |
| | PIR |
| | CELLPLAST |
| | ISODRÄN (EL. LIKV.) |
| | TÄTSKITT |
| | GEOTEXTIL |
| | GRÄNS FÖR KP |

HÄNVISNINGAR

VÄGGTYPER	K-20-6-0002
BJÄLKLAGSTYPER:	K-20-6-0003

BET	ANT	ÄNDRINGEN AVSER	SIGN	DATUM
-----	-----	-----------------	------	-------

RELATIONSHANDLING

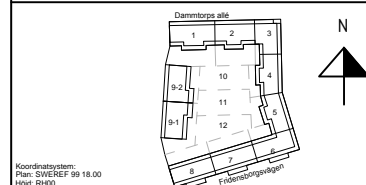

Kv. Liljekonvaljen
JÄRVASTADEN, SOLNA

SKANSKA

A	Skanska Teknik	Tel. 010-448 00
K	Björking	Tel. 010-211 80
E	Resista AB	Tel. 08-594 970
V	Energogavats	Tel. +37167112350
W	ÄF Infrastruktur AB	Tel. 010 505 00
L	Landskapstage! AB	Tel. 08-442 48

UPPDRAG NR 13U22880	RITAD AV MJN	UPPDRAGSANSVARIG MJN
DATUM 2016-02-15	GODKÄND AV MJN	

NYBYGGNAD FLERBOSTADSHUS

STOMDETALJER
STOMKOMPLETTERING

SKALA A1: 1:10 A3: 1:20	NUMER K-20-6-1004
-------------------------------	----------------------