

**ANVISNINGAR**

- DÄR EJ ANNAT ANGES FÖRLÄGGS SPILLVATTENLEDNINGAR MED 10 PROMILLES FALL.
- ENTREPRENADGRÄNS ÄR HUSLIV.
- SAMTLIGA BLANDARE FÖRSES MED FÖRÄVSTÄNGNINGSVENTILER.
- AVLOPPSRÖR S1-32 I DIM 110 GENOM BETONGBJÄLKLAG OCH BRANDAVSKILJANDE VÄGG FÖRSES MED BRANDTAPE.
- VATTENRÖR KV1-38, VV1-38, VVC1-38 GENOM BETONGBJÄLKLAG OCH BRANDAVSKILJANDE VÄGG FÖRSES MED BRANDTAPE.

**DIMENSIONER PÅ ANSLUTNINGSLIEDNINGAR:**

APPARAT	KV	VV	SV	VS
YK	12		110	
TS	12	12	75	
DBBL	15	15	75	
GB			UTLOPP	
UB	15	15	75	
TV	15			
VUK	15			
DUBL	15	15		
BKBL	15	15		
SPBL	15	15		

**RADIATOR (DÄR EJ ANNAT ANGES)** 12

**RÖRMATERIAL**

EXEMPEL VS1-21-22

VS1 ANGER MEDIA I RÖRLEDNING, 21 ANGER MATERIAL DÄR

- FÖRSTA SIFFRAN ÄR RÖRMATERIAL.
- ANDRA SIFFRAN ÄR ETT LÖPNUMMER FÖR OLIKA TYPER INOM MATERIALOMRÅDET

22 ANGER RÖRDIMENSION

**MEDIA**

VP1 VARME PRIMAR 60°C

VS1 VARME SEKUNDÄR

RAD 55-40°C

VENT 50-30 C

KV1 KALLVATTEN

VV1 VARMVATTEN 55°C

VVC1 VARMVATTEN CIRCULATION

S1 SPILLVATTEN

**MATERIAL**

**1X - STÅLRÖR**

11 STÅLRÖR ENL SS326 ELLER HANDELSTUBER

PÅ FJÄRRVARME PRIMÄR STÅLTUBER ENL SS1887 ELLER 1878

14 ELFÖRZINKADE STÅLRÖR TYP MAPRESS

**2X - KÖPPARRÖR**

21 HÄRDA KÖPPARRÖR ENL SS1889 ELLER SS1890

22 KÖPPARRÖR TYP PRISOLRÖR

23 KÖPPARRÖR TYP PLUSPRISOLRÖR

24 FÖRKROMADE KÖPPARRÖR

**3X - PLÄSTRÖR**

31 DAG OCH SPILLVATTENRÖR AV PP

32 DAG OCH SPILLVATTENRÖR, LJUDDÄMPADE TYP RAUPIANO

33 PEX TYP RÖR I RÖR OISOLERADE

34 PEM-SLANG PN10

35 PEX RÖR I RÖR ISOLERADE

36 ALUPEX RÖR I RÖR, OISOLERADE

37 ALUPEX RÖR I RÖR, ISOLERADE

38 ALUPEX HÄRDA RÖR ISOLERADE MED RÖRSKÅL

**4X - GJUTJÄRNSRÖR**


41 SPILLVATTENRÖR TYP MA

**5X - ROSTFRIA RÖR**

51 SPILLVATTENRÖR ROSTFRIA TYP BLUCHER ELLER LIKVÄRDIGT.

BET	ANT	ÄNDRINGEN	AVSER	SIGN	DATUM
-----	-----	-----------	-------	------	-------

## RELATIONSHANDLING

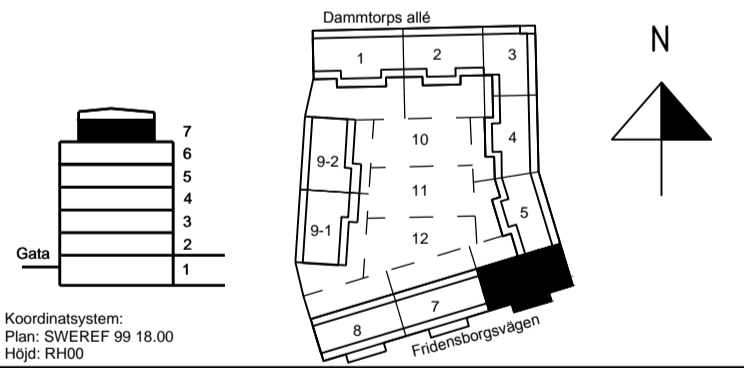

**Kv. Liljekonvaljen**  
JÄRVASTADEN, SOLNA

**SKANSKA**

A	Skanska Teknik	Tel. 010-448 00 00
K	Bjerkning	Tel. 010-211 80 00
E	Resista AB	Tel. 08-594 970 70
V	Energoväts	Tel. +37167112350
W	ÄF Infrastruktur AB	Tel. 010 505 00 00
L	Landskapslaget AB	Tel. 08-442 48 20

UPPDRAG NR	RTAD AV	UPPDRAGSANSVARIG
587931	PFN	OLH
DATUM	GODKÄND AV	
2016-02-15		

**NYBYGGNAD FLERBOSTADSHUS**  
RÖRSYSTEM  
PLAN 7  
HUS 2, DEL 6 FG +38 85

SKALA	NUMMER	I BET
A1:150 A3:100	<b>V-50-1-2706</b>	

METER

