

FÖRESKRIFTER

ALLMÄNNA FÖRESKRIFTER SE
RITNING K-01-0-0000

FÖRKLARINGAR

BETECKNINGAR ENL. BYGGHANDLINGAR 90
ALLA MÅTT I [mm]
HÖJDER I [m]

BEDÖMDA PÅLLÄNGDER ÄR ATT SE SOM EN GROV
UPPSKATTNING.

☒ = TYP SP2 825 kN
○ = TYP RD 140x10 825 kN

----- UPPMÄTT BERGNIVÅ FÖR
PLUSHÖJD +19,20


----- UPPSKATTAD GRÄNS MELLAN
GRUNDLÄGGNINGMETODER

HÄNVISNINGAR

PÅLTABELL: K-12-1-0005 TILL -0006
GRUNDPLANER: K-15-1-0001 TILL -0012
GRUNDETALJER: K-15-6-0001 TILL -XXXX

BET	ÄNDRINGEN AVSER	DATUM	SIGN
-----	-----------------	-------	------

RELATIONSHANDLING

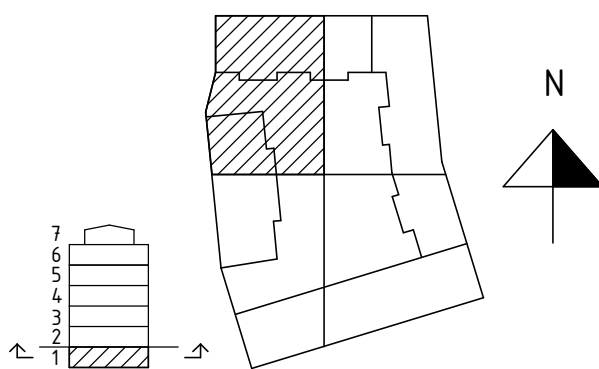

KV. LILJEKONVALJEN
JÄRVASTADEN

SKANSKA

A	Skanska Teknik	Tel. 010-448 00 00
K	Bjerkning	Tel. 010-211 80 00
E	Resista AB	Tel. 08-594 970 70
V	Energioavats	Tel. +37167112350
W	AF Infrastruktur AB	Tel. 010 505 00 00
L	Landskapslaget AB	Tel. 08-442 48 20

UPPDRAG NR 13U22880	RITAD/KONSTR. AV GRN	UPPDR. ANSV. MJN
DATUM 2016-02-15	ANSVARIG MJN	

NYBYGGNATION FLERBOSTADSHUS

PÅLPLAN DEL 1

SKALA A1 1:100 A3 1:200	NUMMER K-12-1-0001	BET
-------------------------------	-----------------------	-----