
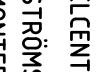
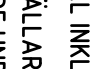



FÖRKLARINGAR


DÄR EJ ANMÄT ANGES GÄLLER FÖLJANDE:


- 


ELEKTENTRAL INKL. BREDBANDSUTRUSTNING
- 


STRÖMSKALLARE OCH 1-VÄGS UTTAG
- 


MONTERADE UNDER GEMENSAM TAKRÄM
- 

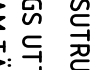2-VÄGS UTTAG INOMHUS, 300 ÖG.
- 

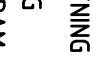1-VÄGS UTTAG BALKONG/UTERPLATS, 650 ÖG.
- 

3 ST UTTAG I HÖRNBOK PÅ VÄGG MOT ÖVERSKÅP.
- 

3 ST UTTAG FÖR SPIS/HÄLL/UGN LEDNING 5G2,5.
- 

1-VÄGS UTTAG FÖR DISKMASKIN, 500 ÖG.
- 

1-VÄGS UTTAG FÖR KYL/Frys 2200 ÖG.
-

1-VÄGS UTTAG FÖR FLÅKT, 2000 ÖG.
-

1-VÄGS UTTAG FÖR KRYL/Frys 2200 ÖG.
-

1-VÄGS UTTAG FÖR UGN, 1700 ÖG. LEDNING 5G2,5.
-

2 ST 1-VÄGS UTTAG FÖR TVÄTTMASKIN/
-

UNDER GEMENSAM TAKRÄM, 800 ÖG. SEPARAT ANSÄRARE.
-

1-VÄGS UTTAG FÖR TVÄTTMASKIN, 800 ÖG.
-

ELGOLVÄRME, 1300 ÖG. OCH
-

TEMPERATURGIVARE I GOLV INSTALLERAS.
-

ANSLUTNING AV BADERUMSKÅP I BADERUM
-

KANALISATION FÖR HÄNDERSTÖRK.
-

SPÄNNINGSUTJÄMNING AV
-

VENTILATIONSKANAL, ANSLUTS MED SVEP
-

LEDNING 1G2,5
-

AUTOMATISK ÖBERRÖPPNARE
-

AK
-

ARBÄGSKONTAKT
-

LEDNING
-

3G1,5
-

EO/FD INFÄLLT I RÖR
-

EO-AL/ROD-AL PÅ STEG/RÄNNA.
-

EO-ROD FRITT PÅ VÄGG/I TAK.
-

5G2,5 TILL ARMAUTURER I GARAGE, TRÄPPHUS
-

OCH KORRIDORER.
-

ARMAUTURER
-

-T DKT TAK
-

-I INFÄLLD
-

-P PENDLAD
-

-V VÄGG
-

-U UNDER ÖVERSKÅP
-


L20 1800 ÖG.
-

L22 1800 ÖG.
-

L24 MATNING AV BELYSNING BAKOM HISSMÄNNER.
-


1. INSTALLATION FÖR ELGOLVÄRME UTFÖRD
-

2. INSTALLATION FÖR HÄNDERSTÖRK UTFÖRD

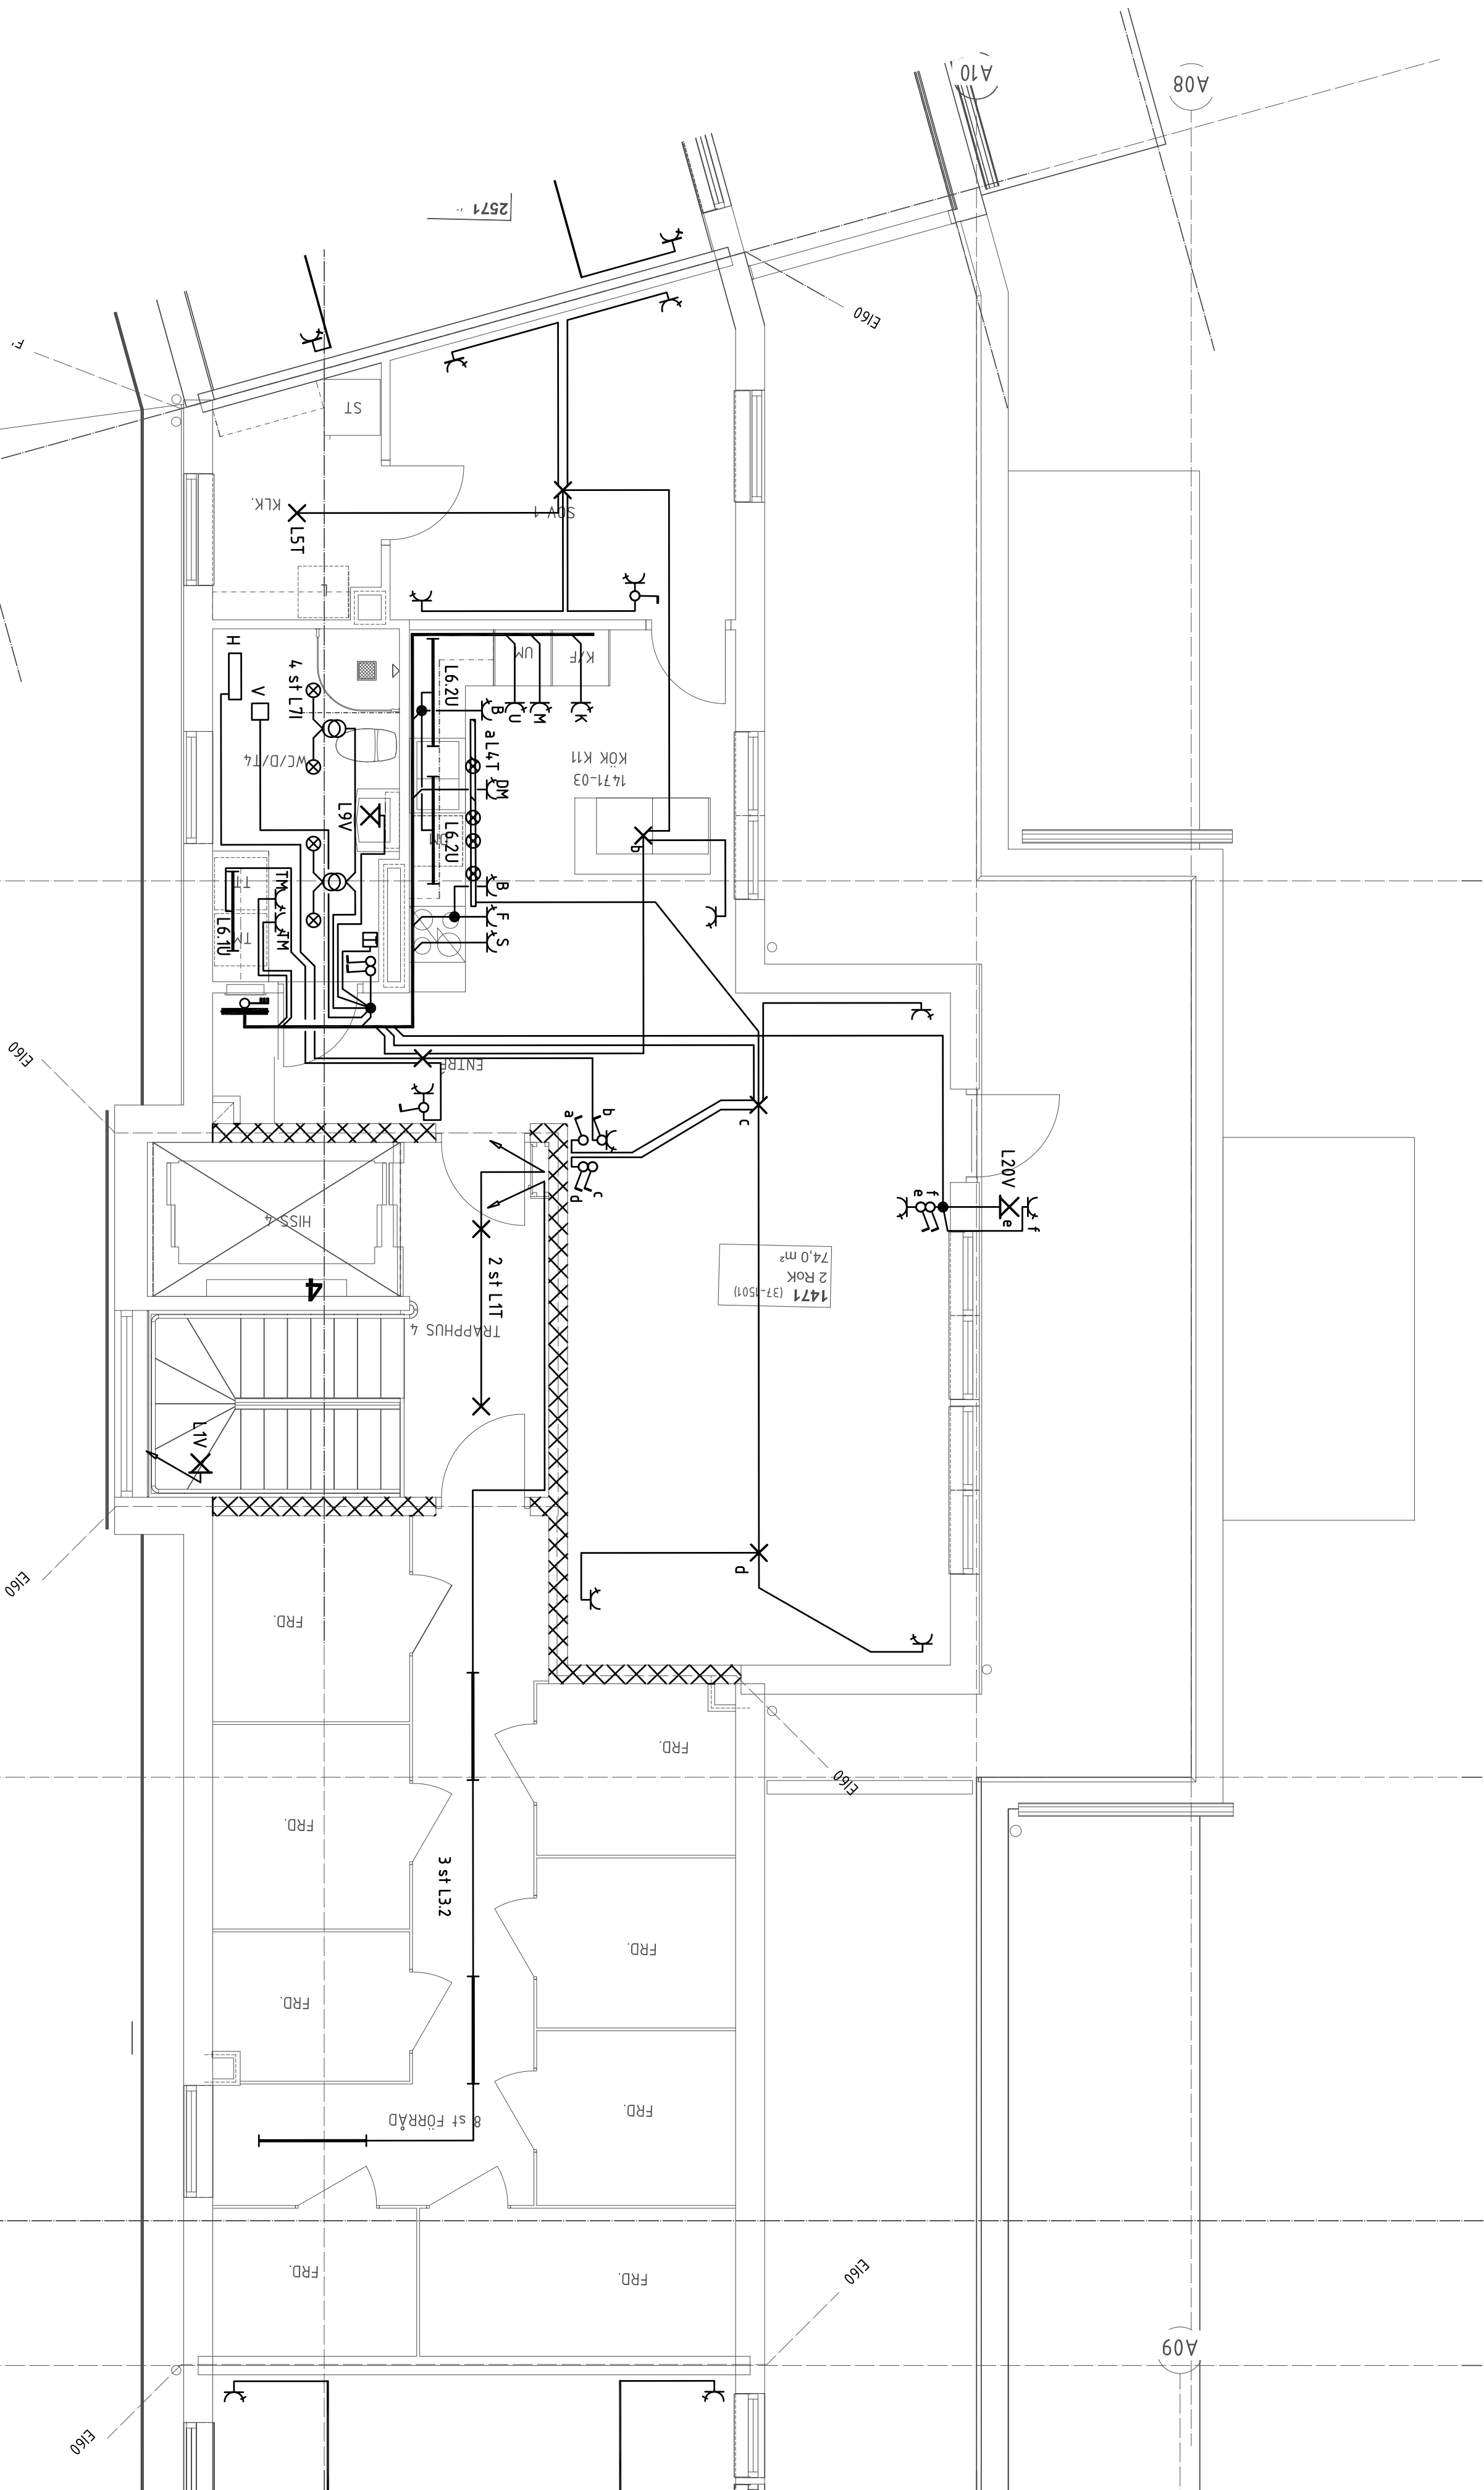

BET	ANT	RELATIONSHANDLING	NN	2016.02.15
		ANMÄRKNING	ANMÄRKNING	ANMÄRKNING

RELATIONSHANDLING

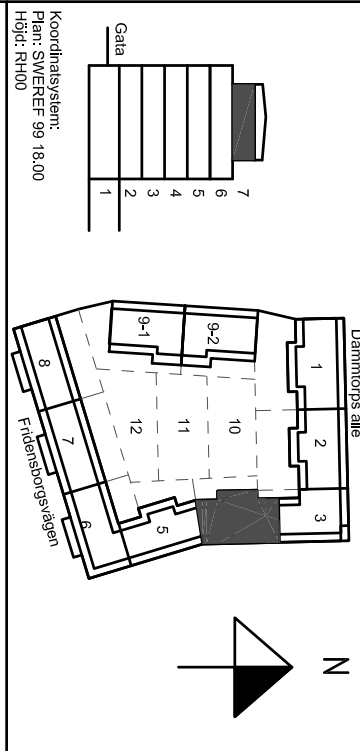

Kv. Liljekonvaljen
JÄRVASTADEN, SOLNA

SKANSKA

A	Skanska Teknik	Tel. 070-4448 00 00
K	Biering	Tel. 070-271 80 00
E	Resista AB	Tel. 08-594 970 70
V	Emergoavis	Tel. 3716711250
W	Älfröstrukturer AB	Tel. 070 505 00 00
L	Landskapslaget AB	Tel. 08-442 48 20

UPPDRAGS 13020	BETÄL AV AH	UPPDRAGS 13020
DATUM 2014.04.16	SKANSKA AV Mats Nordlund	UPPDRAGS 13020

SKANSKA A1:150	NUMMER E-63-1-1704	BET A3:100
-------------------	-----------------------	---------------