



FÖRKLARINGAR
DÄR EJ ANMÄT ANGES GÄLLER FÖLJANDE:
KABELSTEGE B=600

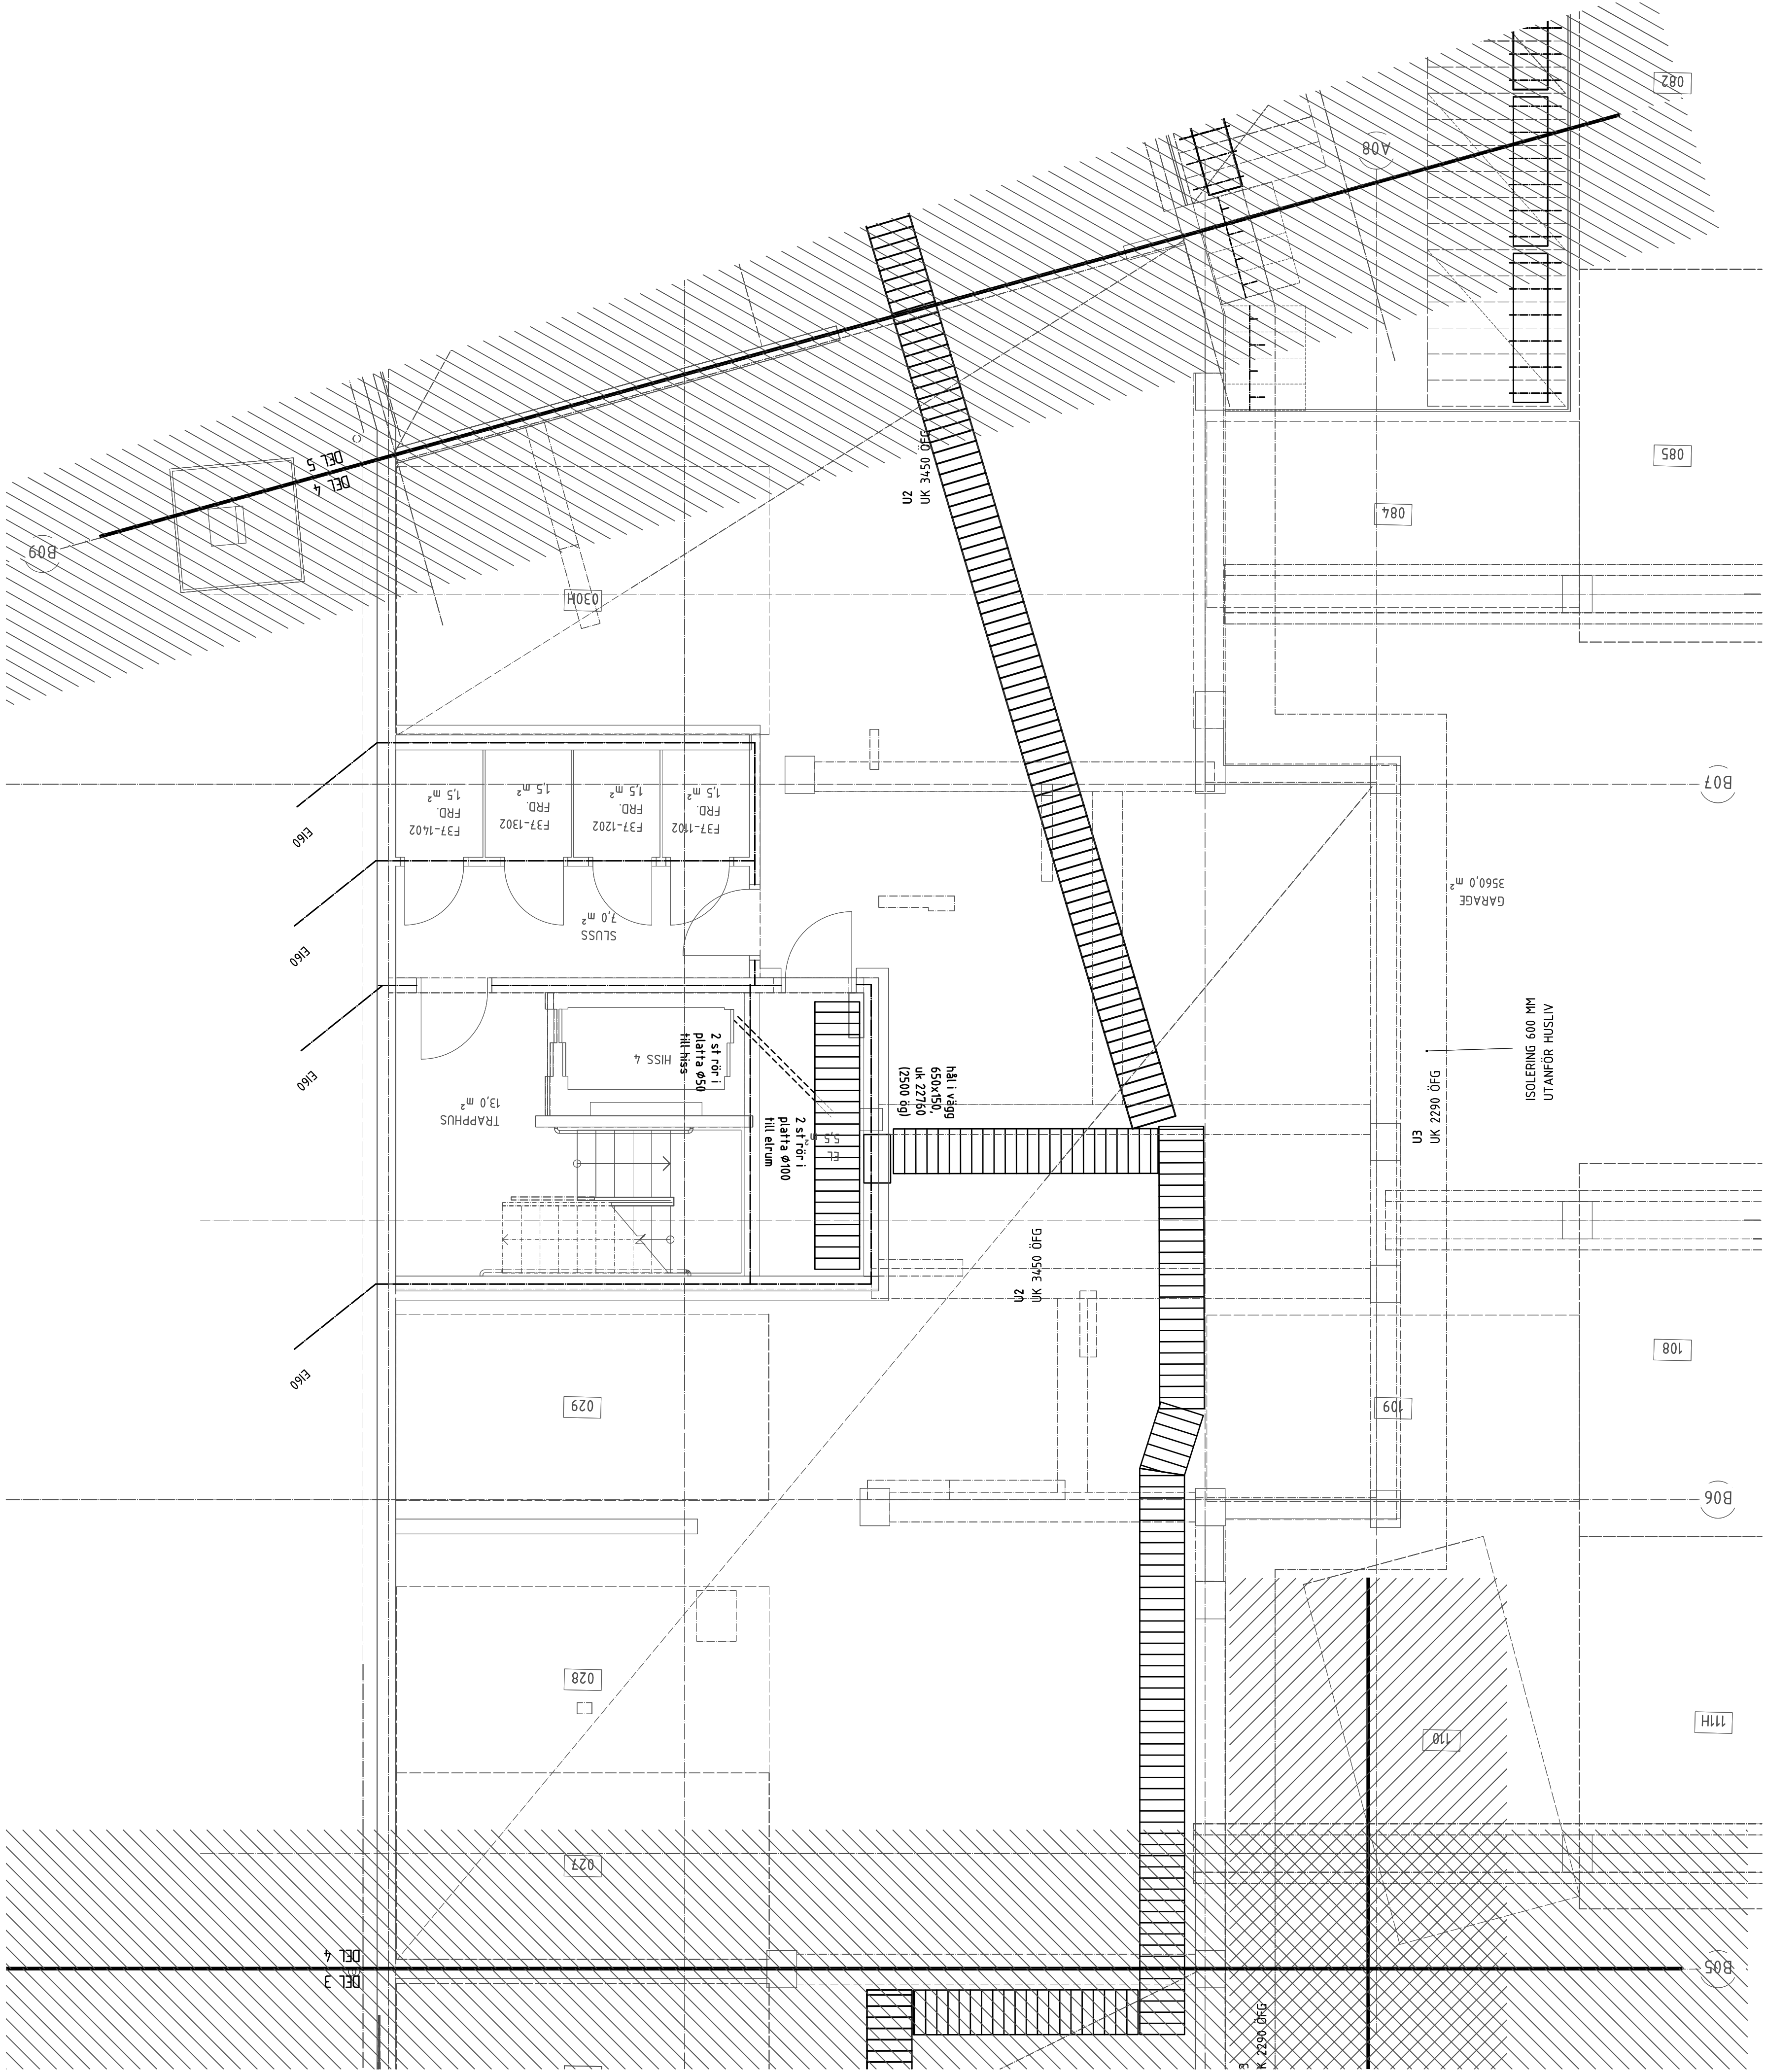

BET	ANT	RELATIONSHANDLING	MN	2016.02.15
		ANOMMEN ANSER	SOM	DATUM

RELATIONSHANDLING

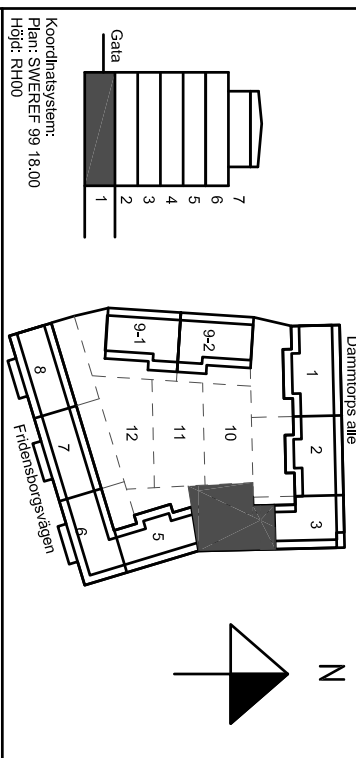

Kv. Liljekonvaljen
JÄRVASTADEN, SOLNA

SKANSKA

A	Skanska Teknik	Tel. 070-4448 00 00
K	Biering	Tel. 070-271 80 00
E	Resista AB	Tel. 08-594 970 70
V	Emgövaris	Tel. 37167112350
W	Äl Infrastruktur AB	Tel. 070 505 00 00
L	Landskapslaget AB	Tel. 08-442 48 20

UPPDRAG	BETÄL AV	UPPDRAGSANSVARIG
13020	AH	MN
DATUM	2014.03.21	

NYBYGGNAD FLERBOSTADSHUS
PLAN 1 (KV), TRH 4

Kanalisationsystem



SKALA	NUMMER	BET
A1:150	E-61-1-1104	
A3:100		