

FÖRKLARINGAR

DÅR EJ ANNAT ANGES GÄLLER FÖLJANDE:


APPARATER BEROVD VARANDRA ÄR MONTERADE UNDER GEMENSAM TAKGRÄN.

HUVUDLEDNINGSSCHEMA, SE E-632-8-100, -200. FÖRLÄGGS I RÖR I VERTIKAL A SCHAKT. INTE REDOVSIADE PÅ PLANRITNINGAR.

LENNINGAR 3615


FK INFÄLLT I RÖR  
EKKREK PÅ STEG/RÄNN  
EKA FRITT PÅ VÄGG/TAK  
-G- I GOLV

- [K0 KOPPLUTTAG000 06, LEDNING 5G2.5,  
[B2 1-VÄGSUTTAG MED LÖCK OCH TIMER  
I GEMENSAM TAKGRÄN.  
Ⓐ ELMÄTNING HISS I SLING  
Ⓑ ELMÄTNING TILL LÄGENHETER,  
SE E-632-8-100, -200

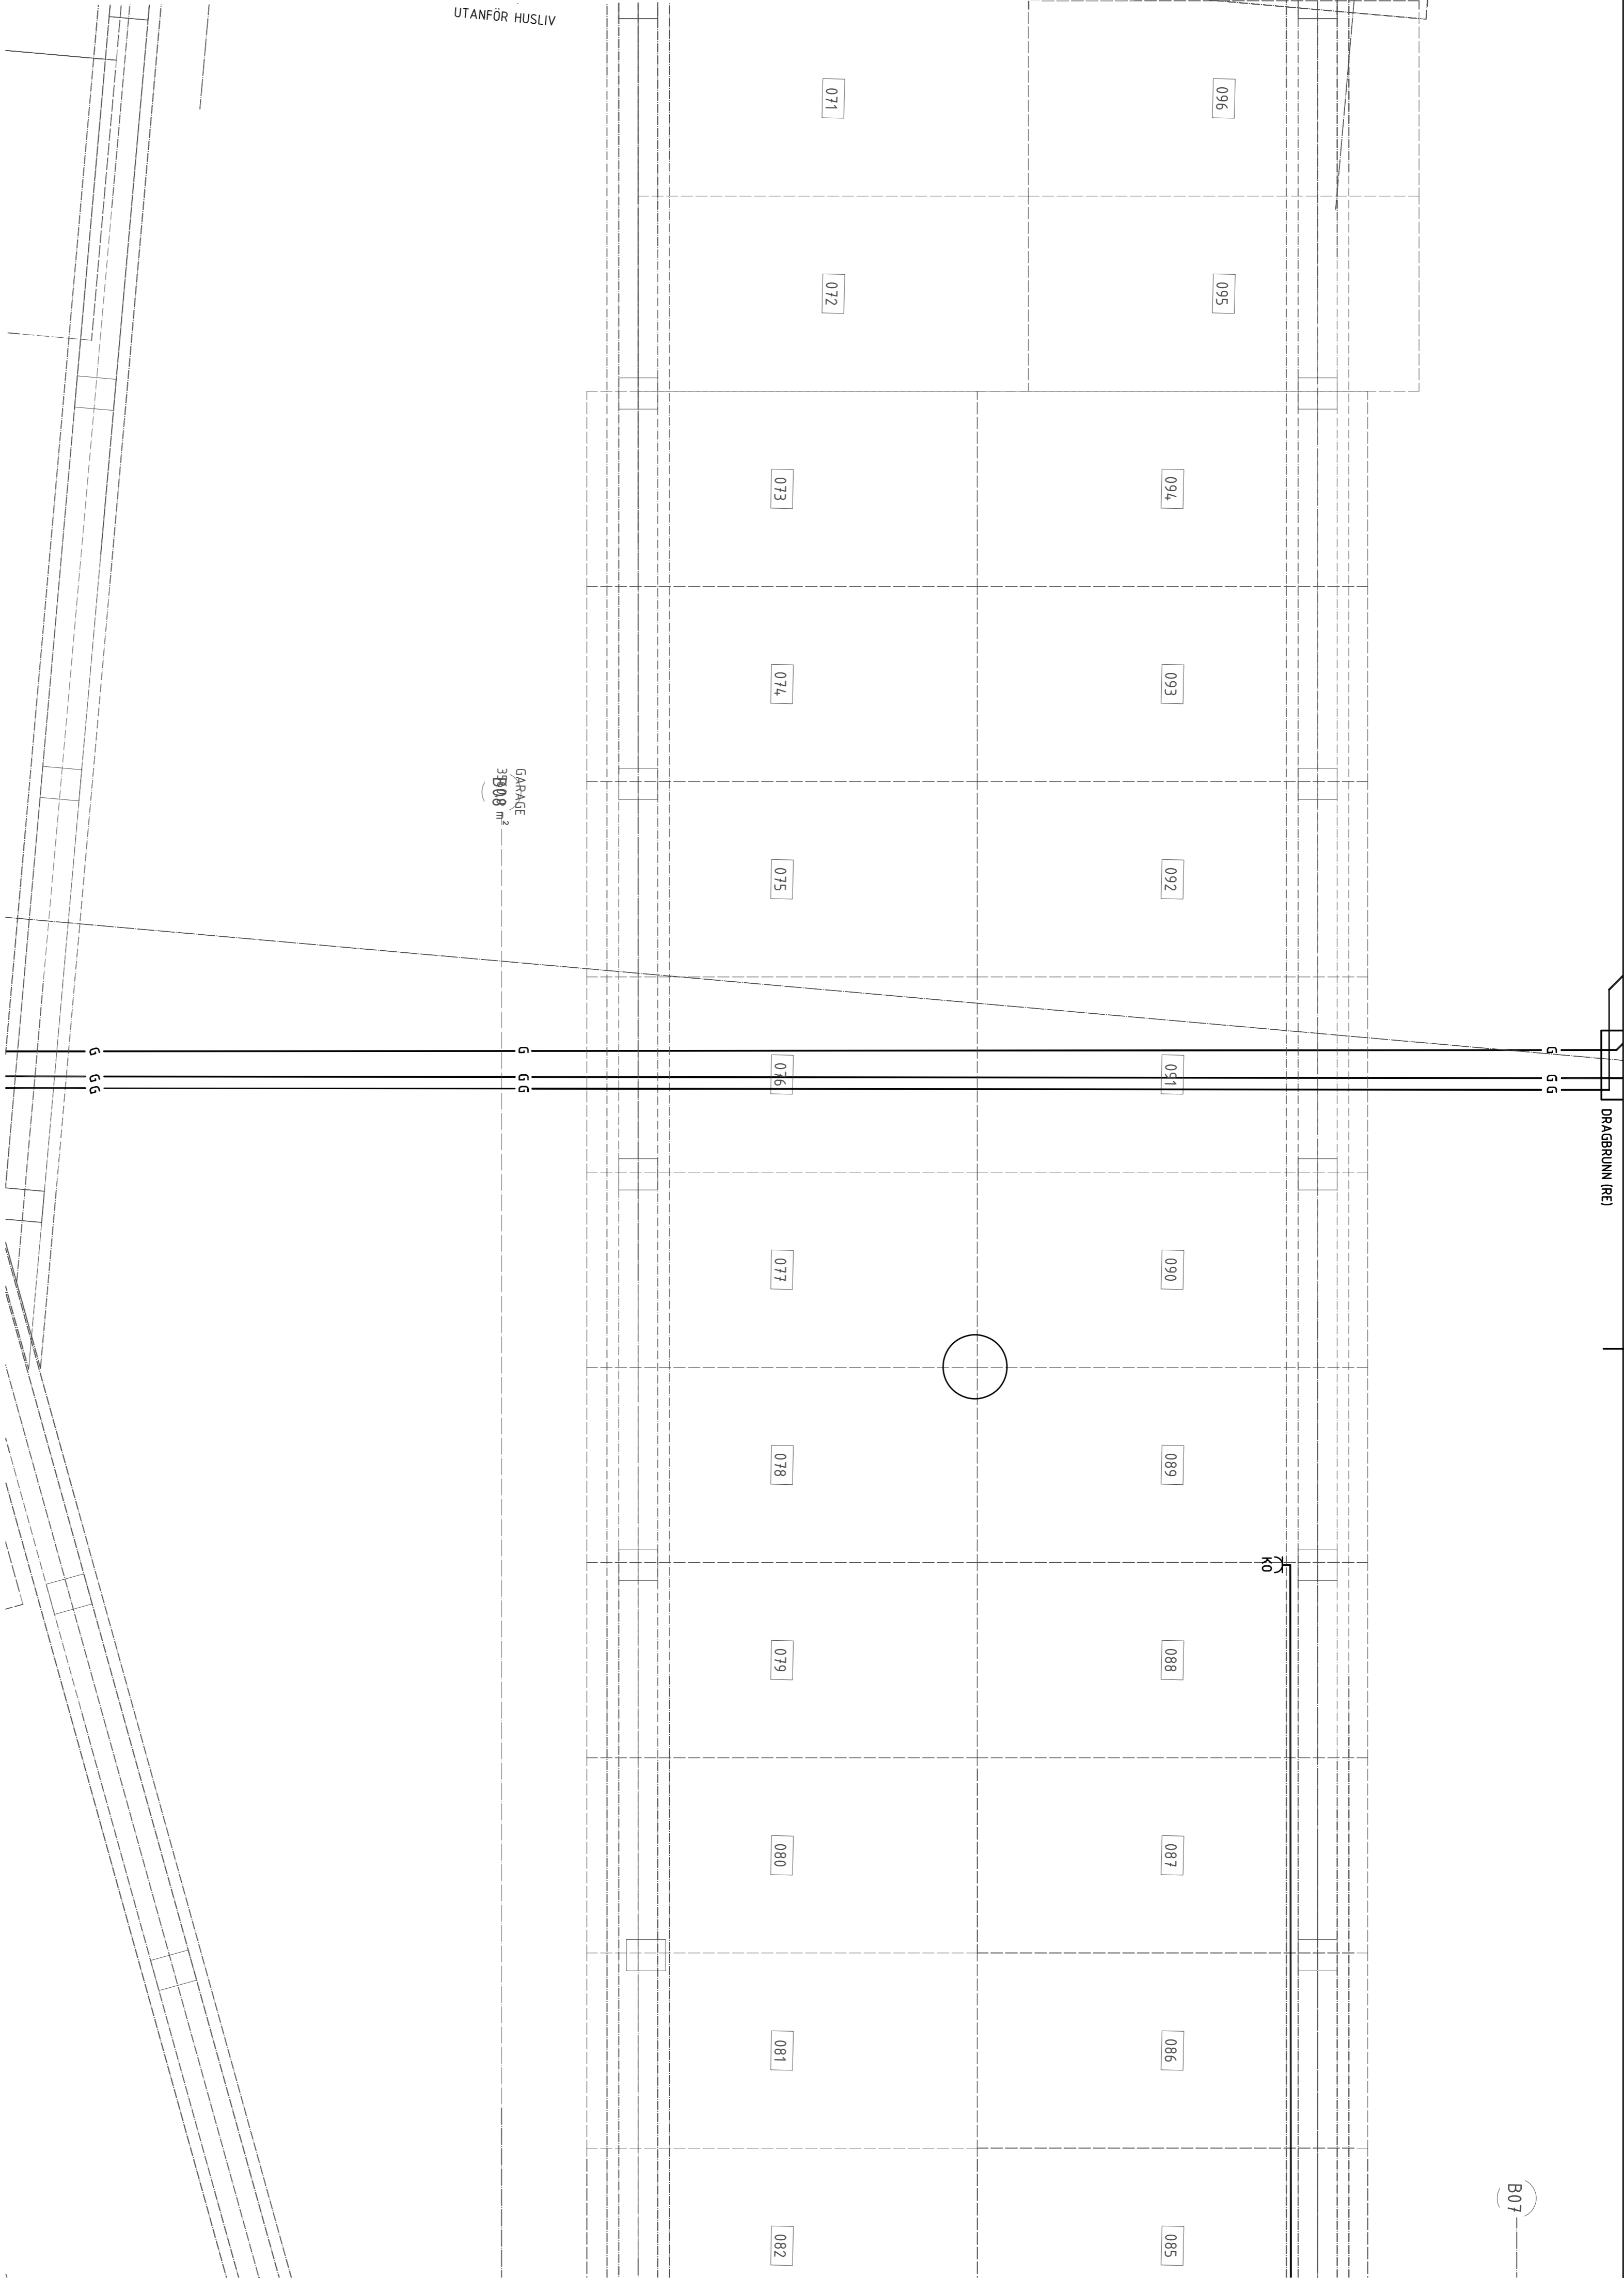

BET	ART	RELATIONSHANDLING	NN	2016.02.15
		ÄNDRINGEN ANSÄR	SRIN	DATUM

RELATIONSHANDLING

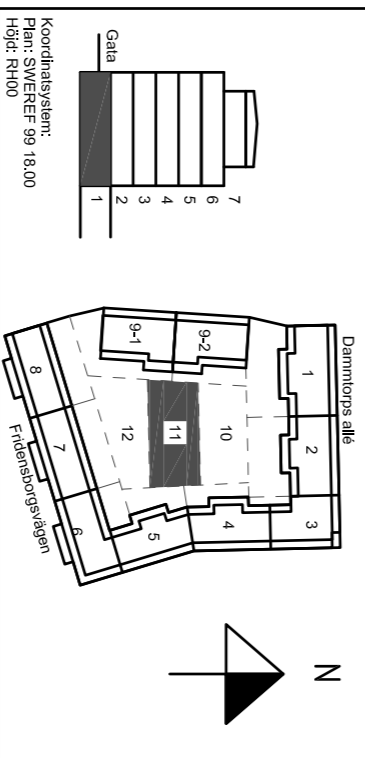

Kv. Liljekonvaljen  
JÄRVASTADEN, SOLNA

**SKANSKA**

A	Skanska Teknik	Tel. 070-4448 00 00
K	Bierking	Tel. 070-271 80 00
E	Resista AB	Tel. 08-594 970 70
V	Emergoavis	Tel. +3767112350
W	Äf infrastruktur AB	Tel. 010 505 00 00
L	Landskapslaget AB	Tel. 08-442 48 20

UPPMÄTLING	BEFÄL AV	UPPMÄTLINGSVÄRDE
13020	MN	MN
DATUM	SKICKAD AV	
2014.04.04	Mats Nordlund	
NYBYGGNAD FLERBOSTADSHUS		
PLAN 1 (KV), DEL 11		

**Lok**  
Ljus & Kraft

SKALA  
A1:150  
A3:100

NUMMER  
E-632-1-4.111

BET

