

RITNINGEN GÄLLER:
PLAN 3: +27,27 LGH.NR. 2631, 2632, 2633
PLAN 4: +30,04 LGH.NR. 2641, 2642, 2643
PLAN 5: +32,81 LGH.NR. 2651, 2652, 2653



FÖRKLARINGAR

ALLA MÅTT ANGES I MILLIMETER

BRANDCELLSGRÄNS EI60
BRANDCELLSGRÄNS EI30
BRANDCELLSGRÄNS EI15
TILLVAL
=====

xxx PARKERINGSPLATS NR xxx
BV BRANDGASVENTILATION
GB GOLVBRUNN ENL. VS
KL/A KODLÅSARE/ARMBÅGSKONTAKT ENL. EL
CENTRUM 800 MM ÖVER MARK/GOLV
IL INSPEKTIONSLUCKA
MCxx MOTORCYKELPLATS NR xx
PG PUMPGRÖP ENL. V OCH K
RL RÖKLUCKA
SR STUPRÖR
TL TAKLUCKA
U01 osv. UNDERTAK, SE FÖRESKRIFTER
V SCHAKT FÖR VENTILATION
VL VINDLUCKA
VS SCHAKT FÖR RÖRINSTALLATIONER
UL UPPSTIGNINGSLUCKA

FÖRESKRIFTER

FÖR HÅLTAGNING, SE ÄVEN K, VVS- OCH ELHANDLINGAR.
REGLAR I VÄGG ANPASSAS TILL INSTALLATIONS-GENOMFÖRINGAR.
FÖRSTÄRKNINGAR GÖRS I VÄGGAR FÖR MONTAGE AV
INREDNINGSENHETER OCH VÄGGHÄNGD UTRUSTNING.

SCHAKT IGENGJUTES I BJÄLKLAG I SAMMA KLASS SOM
BJÄLKLAGET.


UNDERTAK:

U1 600x600x18. DIKT MONTAGE. KANT B. LIMMAS. VITA,
KLASS C (TRAPPHUS)
U2 150 MM MINULL. ENL. K (GARAGE)
U3 100 MM MINULL. - RANDISOLERING (GARAGE)
U4 FAST GIPSUNDERTAK, EI60, 2x12,5 GIPS PÅ REGLAR

UNDERTAK I TRAPPHUS PLAN 2 OCH UPPÅT - SE
TRAPPHUSRITNINGAR A-43.4-021 OSV.
UNDERTAK I LOKALER - SE A-43.1-2601 OSV.

HÄNVISNINGAR

DETALJER - SE A-42.6-001 osv, A-43.6-001 osv
FÖNSTER OCH FÖNSTERDÖRRAR - SE A-42.4-001 MFL.
ENTRÉPARTIER - SE A-42.4-011
DÖRRAR - SE A-43.4-001 OSV.
VÄGGTYPER - SE A-43.5-001
KONTRASTMARKERINGAR I TRAPPHUS - SE A-43.4-021 osv.

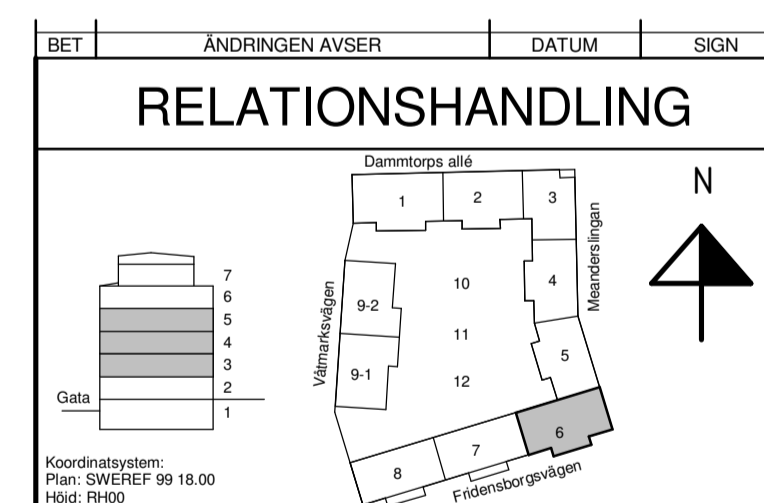

Kv. Liljekonvaljen
JÄRVASTADEN, SOLNA

SKANSKA

A	Skanska Teknik	tel. 010-44 80 000
K	Björking	tel. 010-211 80 00
E	Resista AB	tel. 08-594 97070
L	Landskapslaget AB	tel. 08-442 48 20
V	Energoavats	tel. +3761 7112350
w	ÅF Infrastruktur	tel. 010-505 00 00

UPPDRAG NR 141302	RITADIKONSTR. AV UCB/HA	HANDLÄGGARE U-C Bejtoft
DATUM 2016-02-15	ANSVARIG Ulla-Carin Bejtoft	

NYBYGGNATION FLERBOSTADSHUS
TRAPPHUS 6, PLAN 3-5 (1-3 TR)
Mått och littera

SKALA
A1 1:50
A2 1:100

NUMMER
A-40.1-2306

BET