


FÖRKLARINGAR

DÄR EJ ANMÄT ANGES GÄLLER FÖLJANDE:

- ELCENTRAL INKL. BREDBANDSUTRUSTNING
- STRÖMSTÄLLARE OCH 1-VÄGS UTTAG
- MONTERADE UNDER GEMENSAM TAKRÄNN
- 2-VÄGS UTTAG INOMHUS, 300 OG
- 1-VÄGS UTTAG BALKONG/UTERPLATS, 650 OG
- 3 ST UTTAG I HÖRNBOK PÅ VÄGG MOT ÖVERSKÅP
- 3 ST UTTAG FÖR SPIS/HALL/UGN LEDNING 5G2,5
- 1-VÄGS UTTAG FÖR DISKMASKIN, 500 OG
- 1-VÄGS UTTAG FÖR FLAKT, 2000 OG
- 1-VÄGS UTTAG FÖR KYLL/Frys 2200 OG
- 1-VÄGS UTTAG FÖR UGN, 1100 OG
- 2 ST 1-VÄGS UTTAG FÖR TVÄTTMASKIN/
- TOASTOVLÄS MONTERADE VERTIKALT UNDER
- GEMENSAM TAKRÄNN, 800 OG. SEPARAT ANSÄRADE
- 1-VÄGS UTTAG FÖR TVÄTTMASKIN, 800 OG
- ELGOL VÄRME, 1300 OG. OCH
- TEMPERATURGIVARE I GOLV INSTALLERAS,
- ANSLUTNING AV BADRUMSKÅP I BADRUM
- KANALISATION FÖR HANDDUKSTÖRK
- SPÄNNINGSUTJÄMNING AV
- VENTILATIONSKANAL, ANSLUTS MED SVEP
- LEDNING 0G2,5
- AUTOMATISK ÖDRÖPPNÄRE
- ARBÄGSKONTAKT
- LEDNING
- 3G15
- EO/FO INFALL I RÖR
- EO-AL/ROD-AL PÅ STEGE RÄNNNA
- EOU/ROD FRITT PÅ VÄGG/ TAK
- GOV/FOU
- 5G+ 9GOL ARMA TUBER I GARAGE, TRAPPHUS
- OCH KORRIDORER
- ARMA TUBER
- T DIKT TAK
- I INFALLD
- P PENDLAD
- V VÄGG
- U UNDER ÖVERSKÅP
- L20 1800 OG
- L22 1800 OG
- L24 MATNING AV BELYSNING BAKOM HUSKÄNNER
- INS TÄLLATION FÖR ELGOL VÄRME UTFÖRD
- INSTALLATION FÖR HANDDUKSTÖRK UTFÖRD

RELATIONSHANDLING		NÄ	2016.02.15
BET	ANT	ANMÄNING	ANMÄNING

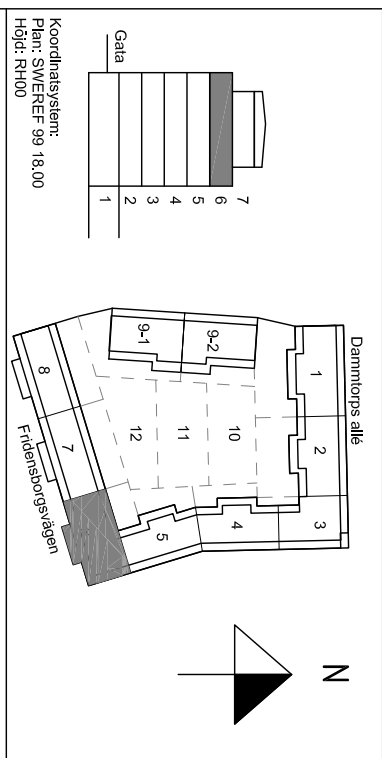

Kv. Lilljekonvallen
JÄRVASTADEN, SOLNA

SKANSKA

A	Skanska Teknik	Tel: 010-4448 00 00
K	Bierking	Tel: 010-271 80 00
E	Resista AB	Tel: 08-594 970 70
V	Energiservice	Tel: 37167112350
W	Älforsstruktur AB	Tel: 010 505 00 00
L	Landskapsläger AB	Tel: 08-442 48 20

UPPDRAGS 13020	BETÄL AV AH	UPPDRAGSANSVARIG MN
DATUM 2014.03.26	SKANSKA AV Mats Nordlund	
NYBYGGNAD FLERBOSTADSHUS PLAN 6 (4. TR.), TRH 6		

Kraft och belysningsystem

LoK
Ljus & Kraft

SKALA
A1:150

NUMMER
E-63-1-2606

BET
A3:100