




LAGER:

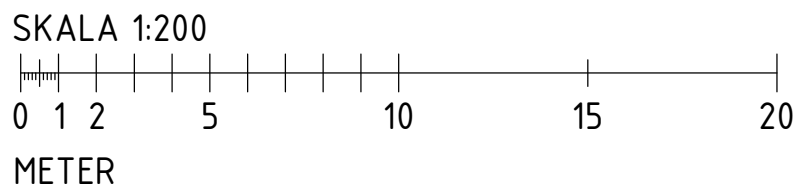

## FÖRESKRIFTER

ALLMÄNNA FÖRESKRIFTER SE  
RITNING K-01-0-0000

## FÖRKLARINGAR

BETECKNINGAR ENL. BYGGHANDLINGAR 90  
ALLA MÅTT I [mm]  
HÖJDER I [m]

BEDÖMDA PÅLLÄNGDER ÄR ATT SE SOM EN GROV  
UPPSKATTNING.

☒ = TYP SP2 825 kN  
○ = TYP RD 140x10 825 kN

----- UPPMÄTT BERGNIVÅ FÖR PLUSHÖJD  
+19,20

----- UPPSKATTAD GRÄNS MELLAN  
GRUNDLÄGGNINGMETODER

OMRÅDE MED SLAGNA  
BETONGPÅLAR

OMRÅDE MED GRUNDLÄGGNING PÅ  
PACKAD SPRÄNGBOTTEN

OMRÅDE MED GRUNDLÄGGNING PÅ  
PLINTAR.

I ÖVRIGT GÄLLER GRUNDLÄGGNING MED  
BORRADE STÅLPÅLAR.


OBS! SPRÄNGNING ERFORDRAS I DELAR AV  
OMRÅDET.

## HÄNVISNINGAR

PÅLTABELL: K-12-1-0005 TILL -0006  
GRUNDPLANER: K-15-1-0001 TILL -0012  
GRUNDETALJER: K-15-6-0001 TILL -XXXX

BET ANDRINGEN AVSER DATUM SIGN

## RELATIONSHANDLING

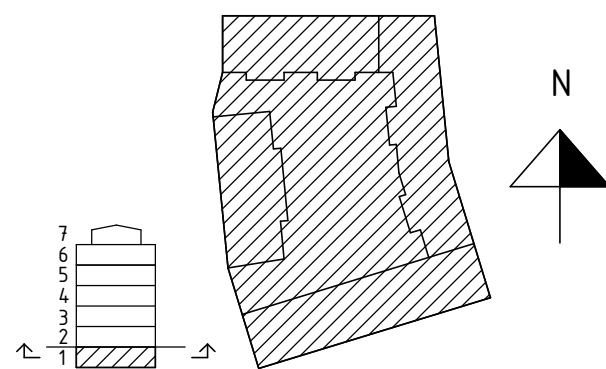

KV. LILJEKONVALJEN  
JÄRVASTADEN

**SKANSKA**

A	Skanska Teknik	Tel. 010-448 00 00
K	Björking	Tel. 010-211 80 00
E	Resista AB	Tel. 08-594 970 70
V	Energovats	Tel. +37167112350
W	AF Infrastruktur AB	Tel. 010 505 00 00
L	Landskapslaget AB	Tel. 08-442 48 20

UPPDRAG NR 13U22880	RITAD/KONSTR. AV GRN	UPPDR. ANSV. MJN
DATUM 2016-02-15	ANSVARSIG MJN	

NYBYGGNATION FLERBOSTADSHUS

## PÅLPLAN ÖVERSIKT

SKALA A1 1:200 A3 1:400	NUMMER K-12-1-0000	BET
-------------------------------	-----------------------	-----