


FÖRKLARINGAR

DÄR EJ ANMÄT ANGES GÄLLER FÖLJANDE:

- ELCENTRAL INKL. BREDBANDSUTRUSTNING
- STRÖMSÄLTARE OCH 1-VÄGS UTTAG
- MONTERADE UNDER GEMENSAM TAKRÄM
- 2-VÄGS UTTAG INOMHUS, 300 ÖG.
- 1-VÄGS UTTAG BALKONG/UTERLÄT, 650 ÖG
- 3 ST UTTAG I HÖRNBOK PÅ VÄGG MOT ÖVERSKÅP
- 1-VÄGS UTTAG FÖR DISKMASKIN, 500 ÖG.
- 2 ST 1-VÄGS UTTAG FÖR TVÄTTMASKIN/
- DISKTVÄSK MONTERADE YTTREKANT UNDER
- GEMENSAM TAKRÄM, 800 ÖG. SEPARAT ANSÄRADE.
- 1-VÄGS UTTAG FÖR TVÄTTMASKIN, 800 ÖG.
- KANALISATION FÖR RUMSTEROST I TILL
- ELGOLVÄRME, 1300 ÖG. OCH
- TEMPERATURGIVARE I GOLV INSTALLERAS.
- ANSLUTNING AV BADRUMSKÅP I BADRUM
- KANALISATION FÖR HANDDUKSTORK
- SPÄNNINGSUTJÄMNING AV
- VENTILATIONSKANAL, ANSLUTS MED SVEP
- LEDNING IG2,5
- AUTOMATISK ÖÖRÖPPNARE
- AK ARMBÄGSKONTAKT
- LEDNING
- 3G15
- EO/FD INFÄLLT I RÖR
- EO-AL/FOO-AL PÅ STEGE/RÄNNAN.
- EOU/FOU FRITT PÅ VÄGG/ TAK.
- 5G2 3 L ARMATYRER I GARAGE, TRÄPHUS
- OCH KORRIDORER.
- ARMATYRER
- T DIKT TAK
- I INFÄLLD
- P PENDING
- V VÄGG
- U UNDER ÖVERSKÅP
- L20 1800 ÖG.
- L22 1800 ÖG.
- L24 MÄTNING AV BELYSNING BAKOM HUSGEMNER.
- INSTALLATION FÖR ELGOLVVÄRME UTFÖRD
- INSTALLATION FÖR HANDDUKSTORK UTFÖRD

BET	ANT	RELATIONSHANDLING	NN	2016.02.15
		ANMÄNEN ANSER	SKEN	DATUM

RELATIONSHANDLING

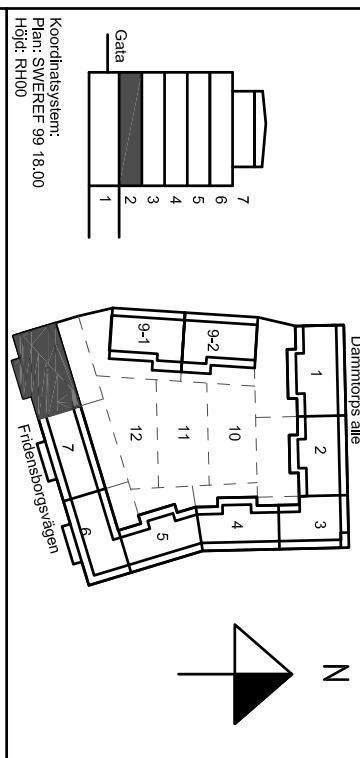

Kv. Liljekonvaljen
JÄRVASTADEN, SOLNA

SKANSKA

A	Skanska Teknik	Tel. 070-4448 00 00
K	Bierking	Tel. 070-271 80 00
E	Resista AB	Tel. 08-594 970 70
V	Emergoavis	Tel. 3716717250
W	Äf infrastruktur AB	Tel. 070 505 00 00
L	Landskapslaget AB	Tel. 08-442 48 20

UPPDRAGS TIO 2014.03.21	BRUK AV AH	UPPDRAGS TIO 2014.03.21
NYBYGGNAD FÖR BOSTADSHUS PLAN 2 (ENTRÉ), TRH 8	WÄLS NORDLUND	

Kraft och belysningsystem



SKALA A1:150	NUMMER E-63-1-2208	BET
-----------------	-----------------------	-----

