

## FÖRKLARINGAR

ALLA MÄTT ANGES I MILLIMETER

---	BRANDCELLSGRÄNS EI60
---	BRANDCELLSGRÄNS EI30
---	BRANDCELLSGRÄNS EI15
---	TILLVAL
xxx	PARKERINGSPLATS NR xxx
BV	BRANDGASVENTILATION
GB	GÖLVBÄNN ENL. VS
KL/A	KODLÄSARE/ARBÄGSKONTAKT ENL. EL
	CENTRUM 800 MM ÖVER MARK/GÖLV
IL	INSPEKTIONSLUCKA
MCxx	MOTORCYKELPLATS NR xx
PG	PUMPGROP ENL. V OCH K
RL	RÖKLUCKA
SR	STUPRÖR
TL	TAKLUCKA
U01 osv	UNDERTAK, SE FÖRESKRIFTER
V	SCHAKT FÖR VENTILATION
VL	VINDSLUCKA
VS	SCHAKT FÖR RÖRINSTALLATIONER
UL	UPPSTIGNINGSLUCKA

## FÖRESKRIFTER

FÖR HÅLTAGNING, SE ÄVEN K, VVS- OCH ELHANDLINGAR.  
REGLAR I VÄGG ANPASSAS TILL INSTALLATIONS-GENOMFÖRNINGAR.  
FÖRSTÄRKNINGAR GÖRS I VÄGGAR FÖR MONTAGE AV  
INREDNINGSEHETER OCH VÄGGHÄNGD UTRUSTNING.

SCHAKT IGENGJUTES I BJÄLKLAG I SAMMA KLASS SOM  
BJÄLKLAGET.

### UNDERTAK:

- U1 600x600x18. DIKTMONTAGE. KANT B. LIMMAS. VITA, KLASS C (TRAPPHUS)
- U2 150 MM MINULL ENL. K (GARAGE)
- U3 100 MM MINULL - RANDISOLERING (GARAGE)
- U4 FAST GIPSUNDERTAK, EI60, 2x12,5 GIPS PÅ REGLAR


UNDERTAK I TRAPPHUS PLAN 2 OCH UPPÅT - SE  
TRAPPHUSRITNINGAR A-43.4-021 OSV,  
UNDERTAK I LOKALER - SE A-43.1-2601 OSV.

## HÄNVISNINGAR

DETALJER - SE A-4.2.6-001 OSV, A-4.3.6-001 OSV  
FÖNSTER OCH FÖNSTERDÖRRAR - SE A-4.2.4-001 M.F.L.  
ENTRÉPARTIER - SE A-4.3.4-001 OSV.  
DÖRRAR - SE A-4.3.4-001 OSV.  
VÄGGTYPER - SE A-4.3.5-001  
KONTRASTMARKERINGAR I TRAPPHUS - SE A-4.3.4-021 OSV.

BET	ÄNDRINGEN AVSER	DATUM	SIGN
-----	-----------------	-------	------

## RELATIONSHANDLING

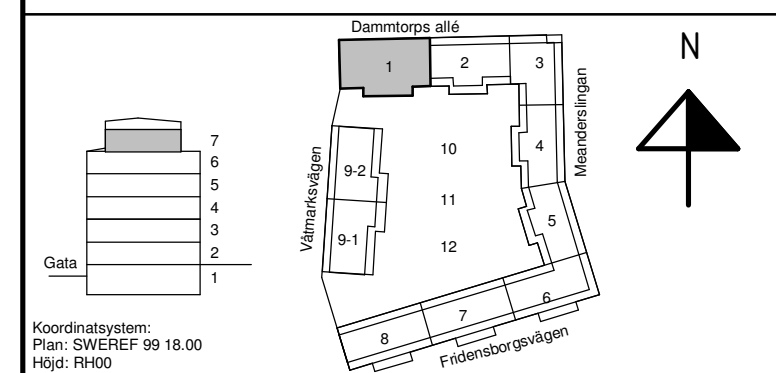

Kv. Liljekonvaljen  
JÄRVASTADEN, SOLNA

**SKANSKA**


A	Skanska Teknik	tel. 010-44 80 000
K	Björking	tel. 010-211 80 00
E	Resista AB	tel. 08-594 97070
L	Landskapslaget AB	tel. 08-442 48 20
V	Energoavats	tel. +3761 7112350
w	ÅF Infrastruktur	tel. 010-505 00 00

UPPDRAG NR 14.1302	RITAD/KONSTR. AV UCB/HA	HANDLÄGGARE U-C Bejtoft
DATUM 2016-02-15	ANSVARIG Ulla-Carin Bejtoft	

NYBYGGNATION FLERBOSTADSHUS  
TRAPPHUS 1, PLAN 7 (5 TR)  
Mått och littera

SKALA A1 1:50 A2 1:100	NUMMER A-40.1-1701	BET
------------------------------	-----------------------	-----

SKALA 1:50

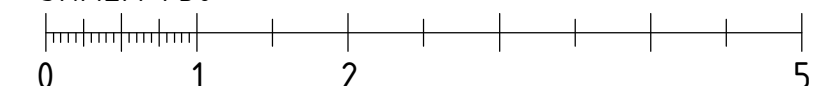

METER