

FÖRKLARINGAR

DÄR EJ ANMÄT ANGES GÄLLER FÖLJANDE:

- ☒ EL-CENTRAL INKL. BREDBANDSUTRUSTNING
- ☐ K 2-VÄGS UTTAG MONHUS, 300 ÖG.
- ☐ K 1-VÄGS UTTAG BALKONG/UTEPÅSAT, 650 ÖG
- ☐ K B 3-ST UTTAG I HÖJNBOX PÅ VÄGG MOT ÖVERSKÅP.
- ☐ K S UTTAG FÖR SPIS/HALL/UGN LEDNING 5G2,5.
- ☐ K PM 1-VÄGS UTTAG FÖR DISKMASKIN, 500 ÖG.
- ☐ K F 1-VÄGS UTTAG FÖR FLÄKT, 2000 ÖG.
- ☐ K K 1-VÄGS UTTAG FÖR KYL/Frys 2200 ÖG.
- ☐ K M 1-VÄGS UTTAG FÖR MKROVÄSSIGGN, 1700 ÖG.
- ☐ K U UTTAG FÖR UGN, 1700 ÖG. LEDNING 5G2,5.
- ☐ K TM 2-ST 1-VÄGS UTTAG FÖR TVÄTTMASKIN/ TORKTUMLARE MONTERADE VERTIKALT UNDER GEMENSAM TAKRÄNN, 800 ÖG. SEPARAT AVSKARADE.
- ☐ K TP 1-VÄGS UTTAG FÖR TVÄTTMASKIN, 800 ÖG.
- ☐ K ELDG VYÄRNE, 1300 ÖG. OCH TEMPERATURGIVARE I GOLV I NSTALLERAS.
- ☒ X ANSLUTNING AV BADRUMSSKÅP I BADRUM
- ☐ H KANALISATION FÖR HÄNDUKSTORK.
- ☐ V SPÄNNINGSUTJÄMNING AV VENTILATIONSKANAL, ANSLUTS MED SVEP LEDNING 1G2,5
- ☐ AUTOMATISK DÖRRÖPNARE
- ☒ AK ARMBÄGSKONTAKT
- ☒ M1 VÄGGISANDE UTRYNNINGSSKYL
- ☒ M2 NÖDBELYSNING
- ☐ BEROENDESTRYLJÄSARE
- ☐ KO KOMBOUTTAG
- ☐ NÄRVÄRSENSOR
- LEDNING

3G/5

ED/FD INFÄLLT I RÖR

EDG-AL/FDQ-AL PÅ STEGE/RÄNNA.

EDG/FDQ FRITT PÅ VÄGG/ TAK.

-G- I GOLV

5G2,5 TILL ARKADTÜRER I GARAGE, TRAPPHUS OCH KORRIDORER.
- ARMATYRER

-T DUKTAK

-L DUKTAK

-P PEDALAD

-V VÄGG


UNDER ÖVERSKÅP
- L20 8000 ÖG.

L22 8000 ÖG.

L24 FÄLNING AV BELYSNING BAKOM HUSNUMMER.

BET	ANT	RELATIONSHANDLING	MN	2016.02.15
		ANMÄNEN ANGEB	SRN	DATUM

RELATIONSHANDLING

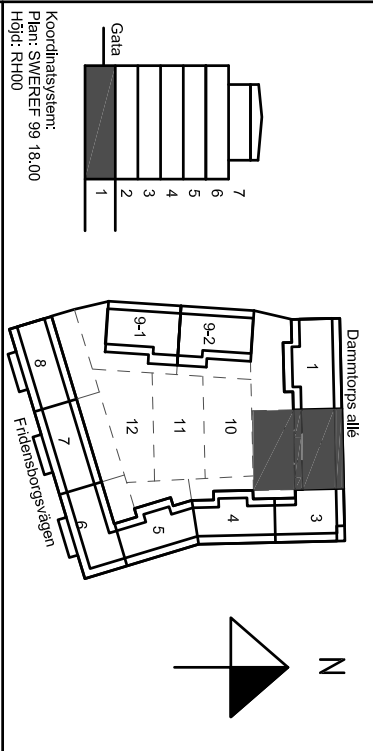

Kv. Liljekonvaljen
JÄRVASTADEN, SOLNA

SKANSKA

A	Skanska Teknik	Tel. 010-444 00 00
K	Biering	Tel. 010-271 80 00
E	Resista AB	Tel. 08-594 970 70
V	Emegavariis	Tel. 37167112530
W	Älforsstruktur AB	Tel. 010 505 00 00
L	Landskapslaget AB	Tel. 08-442 48 20

UPPGIFTER	BRUK AV	UPPGIFTER
13020	AH	MIN

NYBYGGNAD FLERBOSTADSHUS
PLAN 1 (KV), TRH 2

Kraft och belysningsystem



SKALA	NUMMER	BET
A1:150	E-63-1-1102	
A3:100		