

FÖRKLARINGAR  
ALLA MÅTT ANGES I MILLIMETER


FÖRESKRIFTER

UNDERTAK: HÖJD FRÅN FÄRDIGT GOLV TILL UNDERKANT ENL  
PLANRITNING. ALT ANGES PLUSHÖJD TILL UNDERKANT


- U1 600x600x18. DIKTMONTAGE. KANT B. LIMMAS. VITA,  
KLASS C (TRAPPHUS)  
U2 150 MM MINULL ENL. K (GARAGE)  
U3 100 MM MINULL - RANDISOLERING (GARAGE)  
U4 FAST GIPSUNDERTAK, EI60, 2x12,5 GIPS PÅ REGLAR  
U5a FAST GIPSUNDERTAK, NEDPENDLAT. 45 PRIMÄRREGEL MAX s  
1200, AP25 AKUSTIKPROFIL SEKUNDÄRREGEL MAX s 600,  
45 MM MINERALULL,  
12 MM PLYFA, 12,5 MM GIPS (LJUDTAK LOKALER).  
MONTERAS MED FÄSTVINKLAR MELLAN PRIMÄRREGEL OCH  
BJÄLKLAG. INFÄSTNING MED SPIKEXPANDER TYP FISCHER  
FNA II 6x30 MED c/c MAX 600 mm.  
**OBS! MAX BORRJUP I BJÄLKLAG 40 MM!**  
U5b LIKA U5a FAST MED 12 MM MINERIT I STÄLLET FÖR GIPS.  
(LJUDTAK SÖPRUM LOKALER).  
U6 ROCKFON TROPIC EL. LIKV., 600x600x15, I BÄRVERK,  
KANT A. VIT. NEDPENDLAT (LOKALER)  
U7 600x600x18. NEDPENDLAT I BÄRVERK. KANT A.  
VITA (ENTRÉER)

HÄNVISNINGAR

PLANRITNINGAR - SE A-40.1-1101 M.F.L.

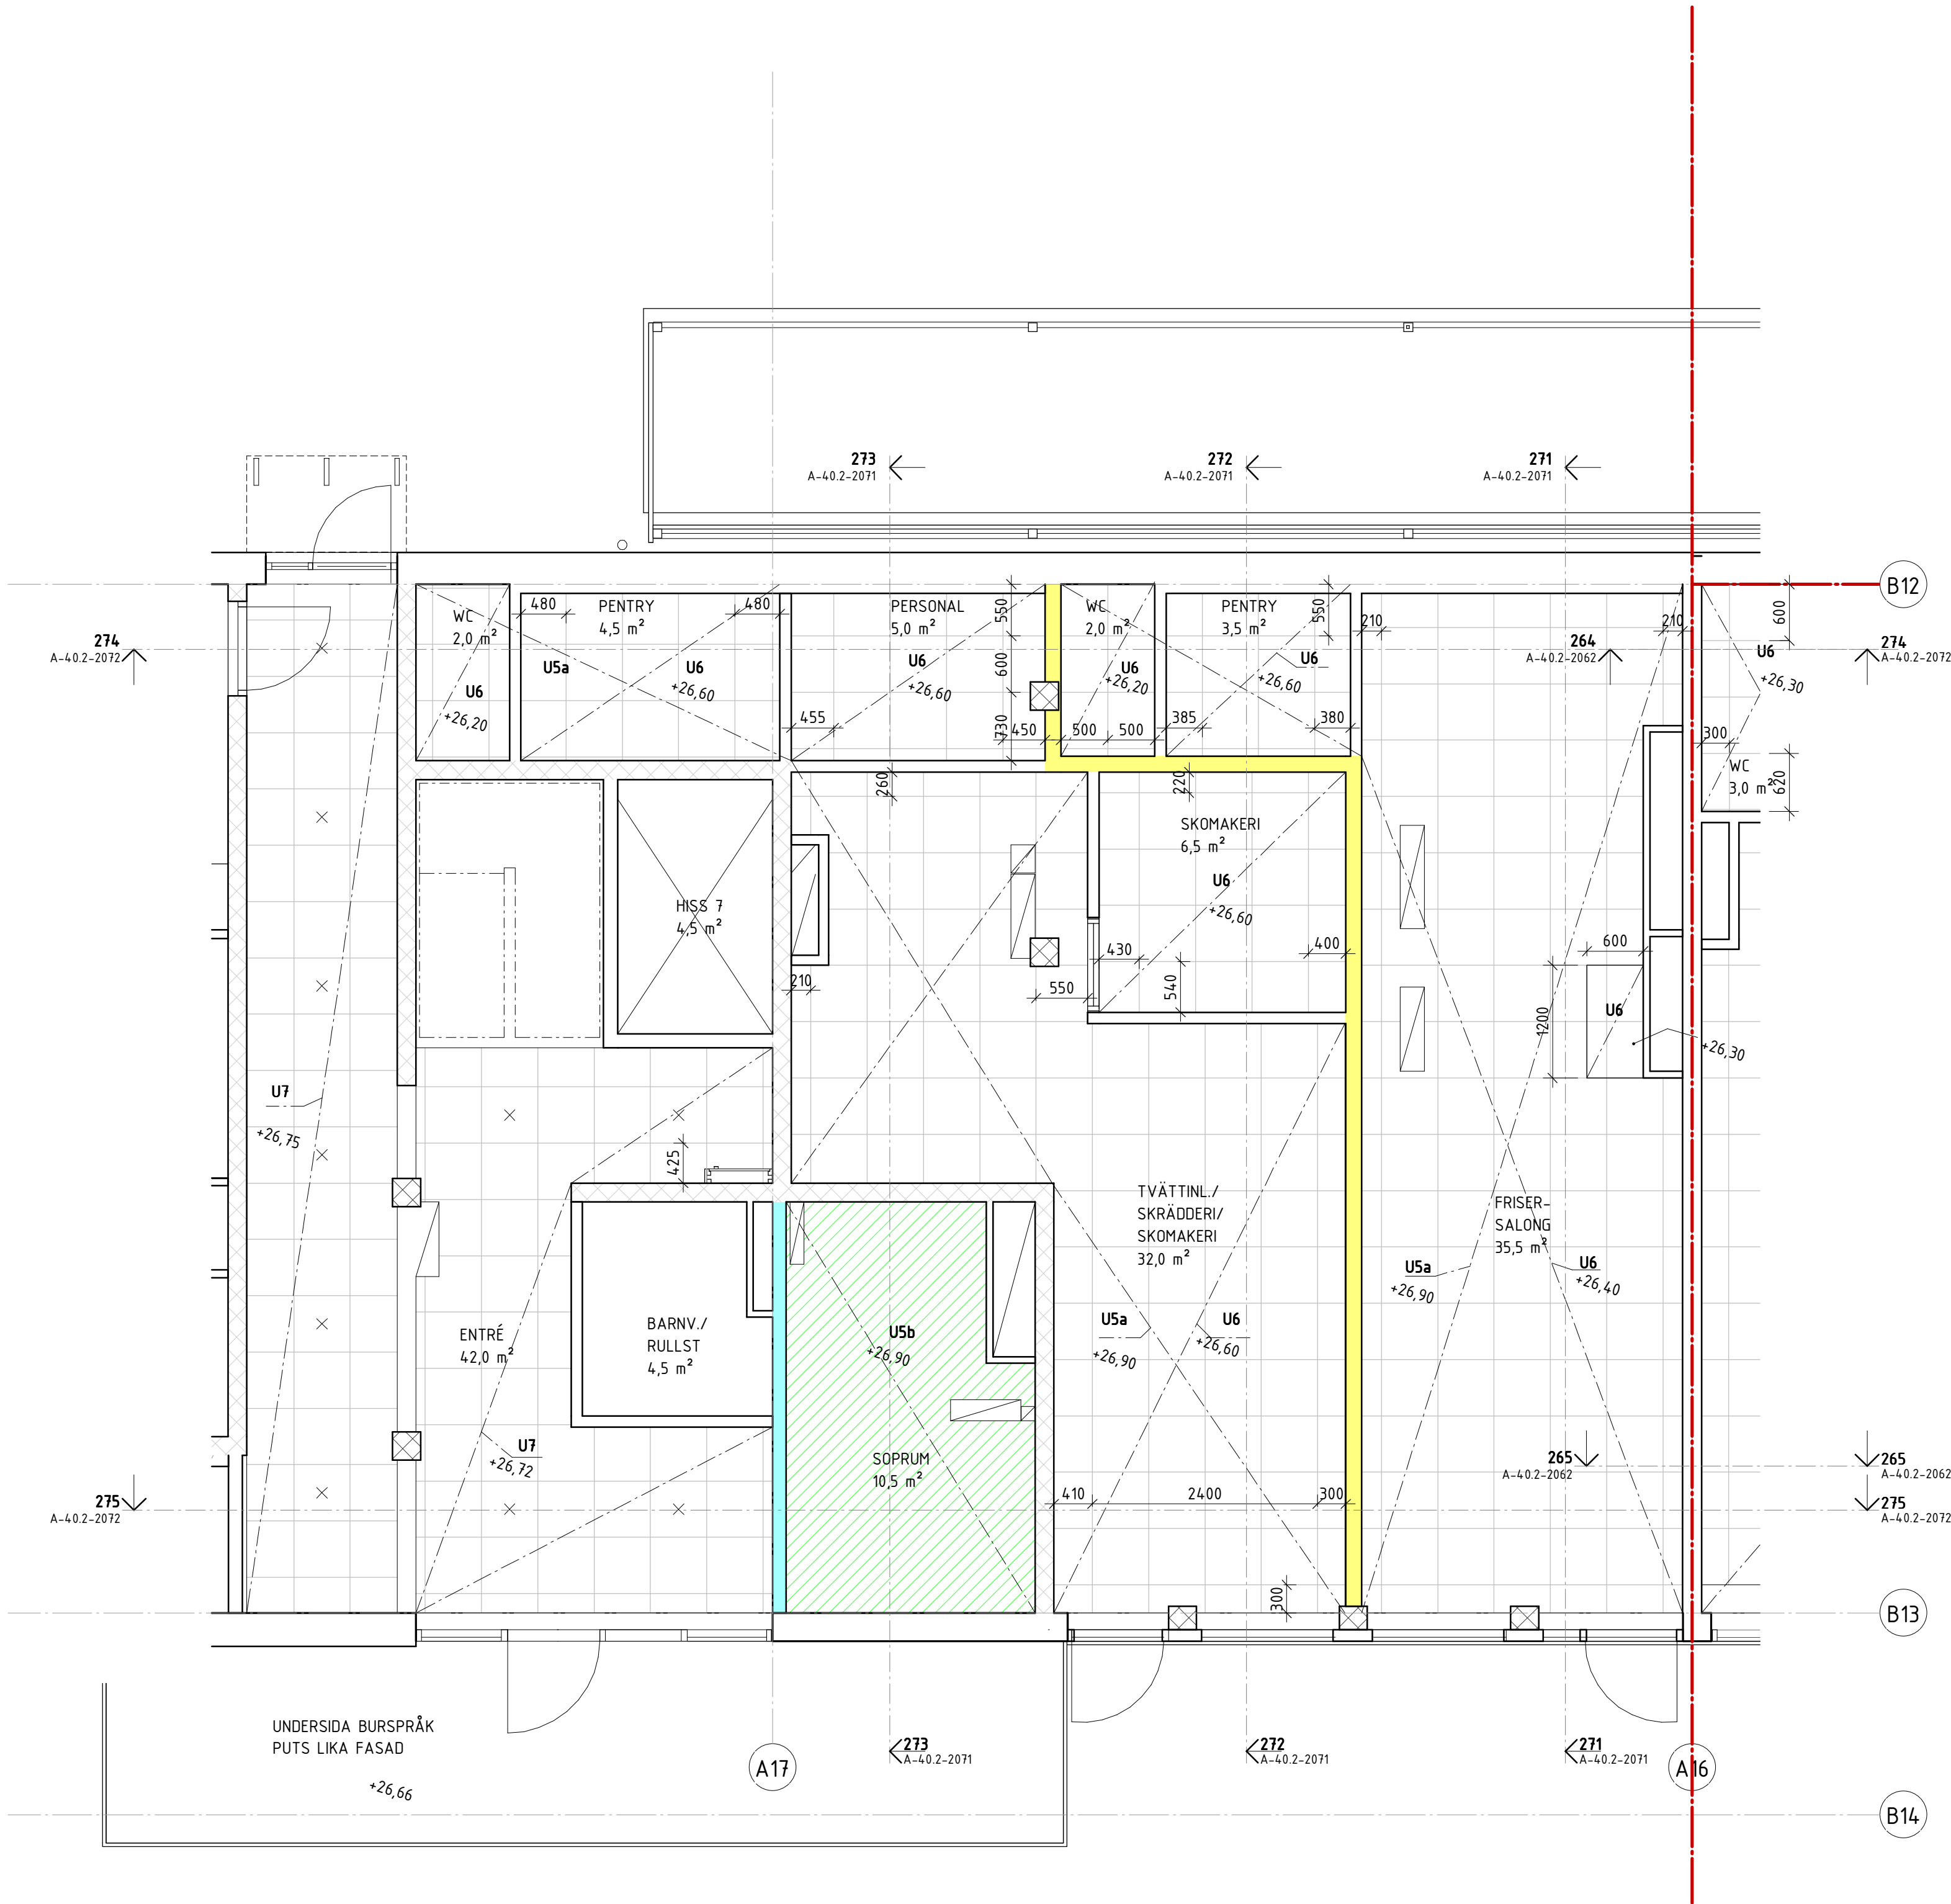

Trapphus 7 entré och lokaler

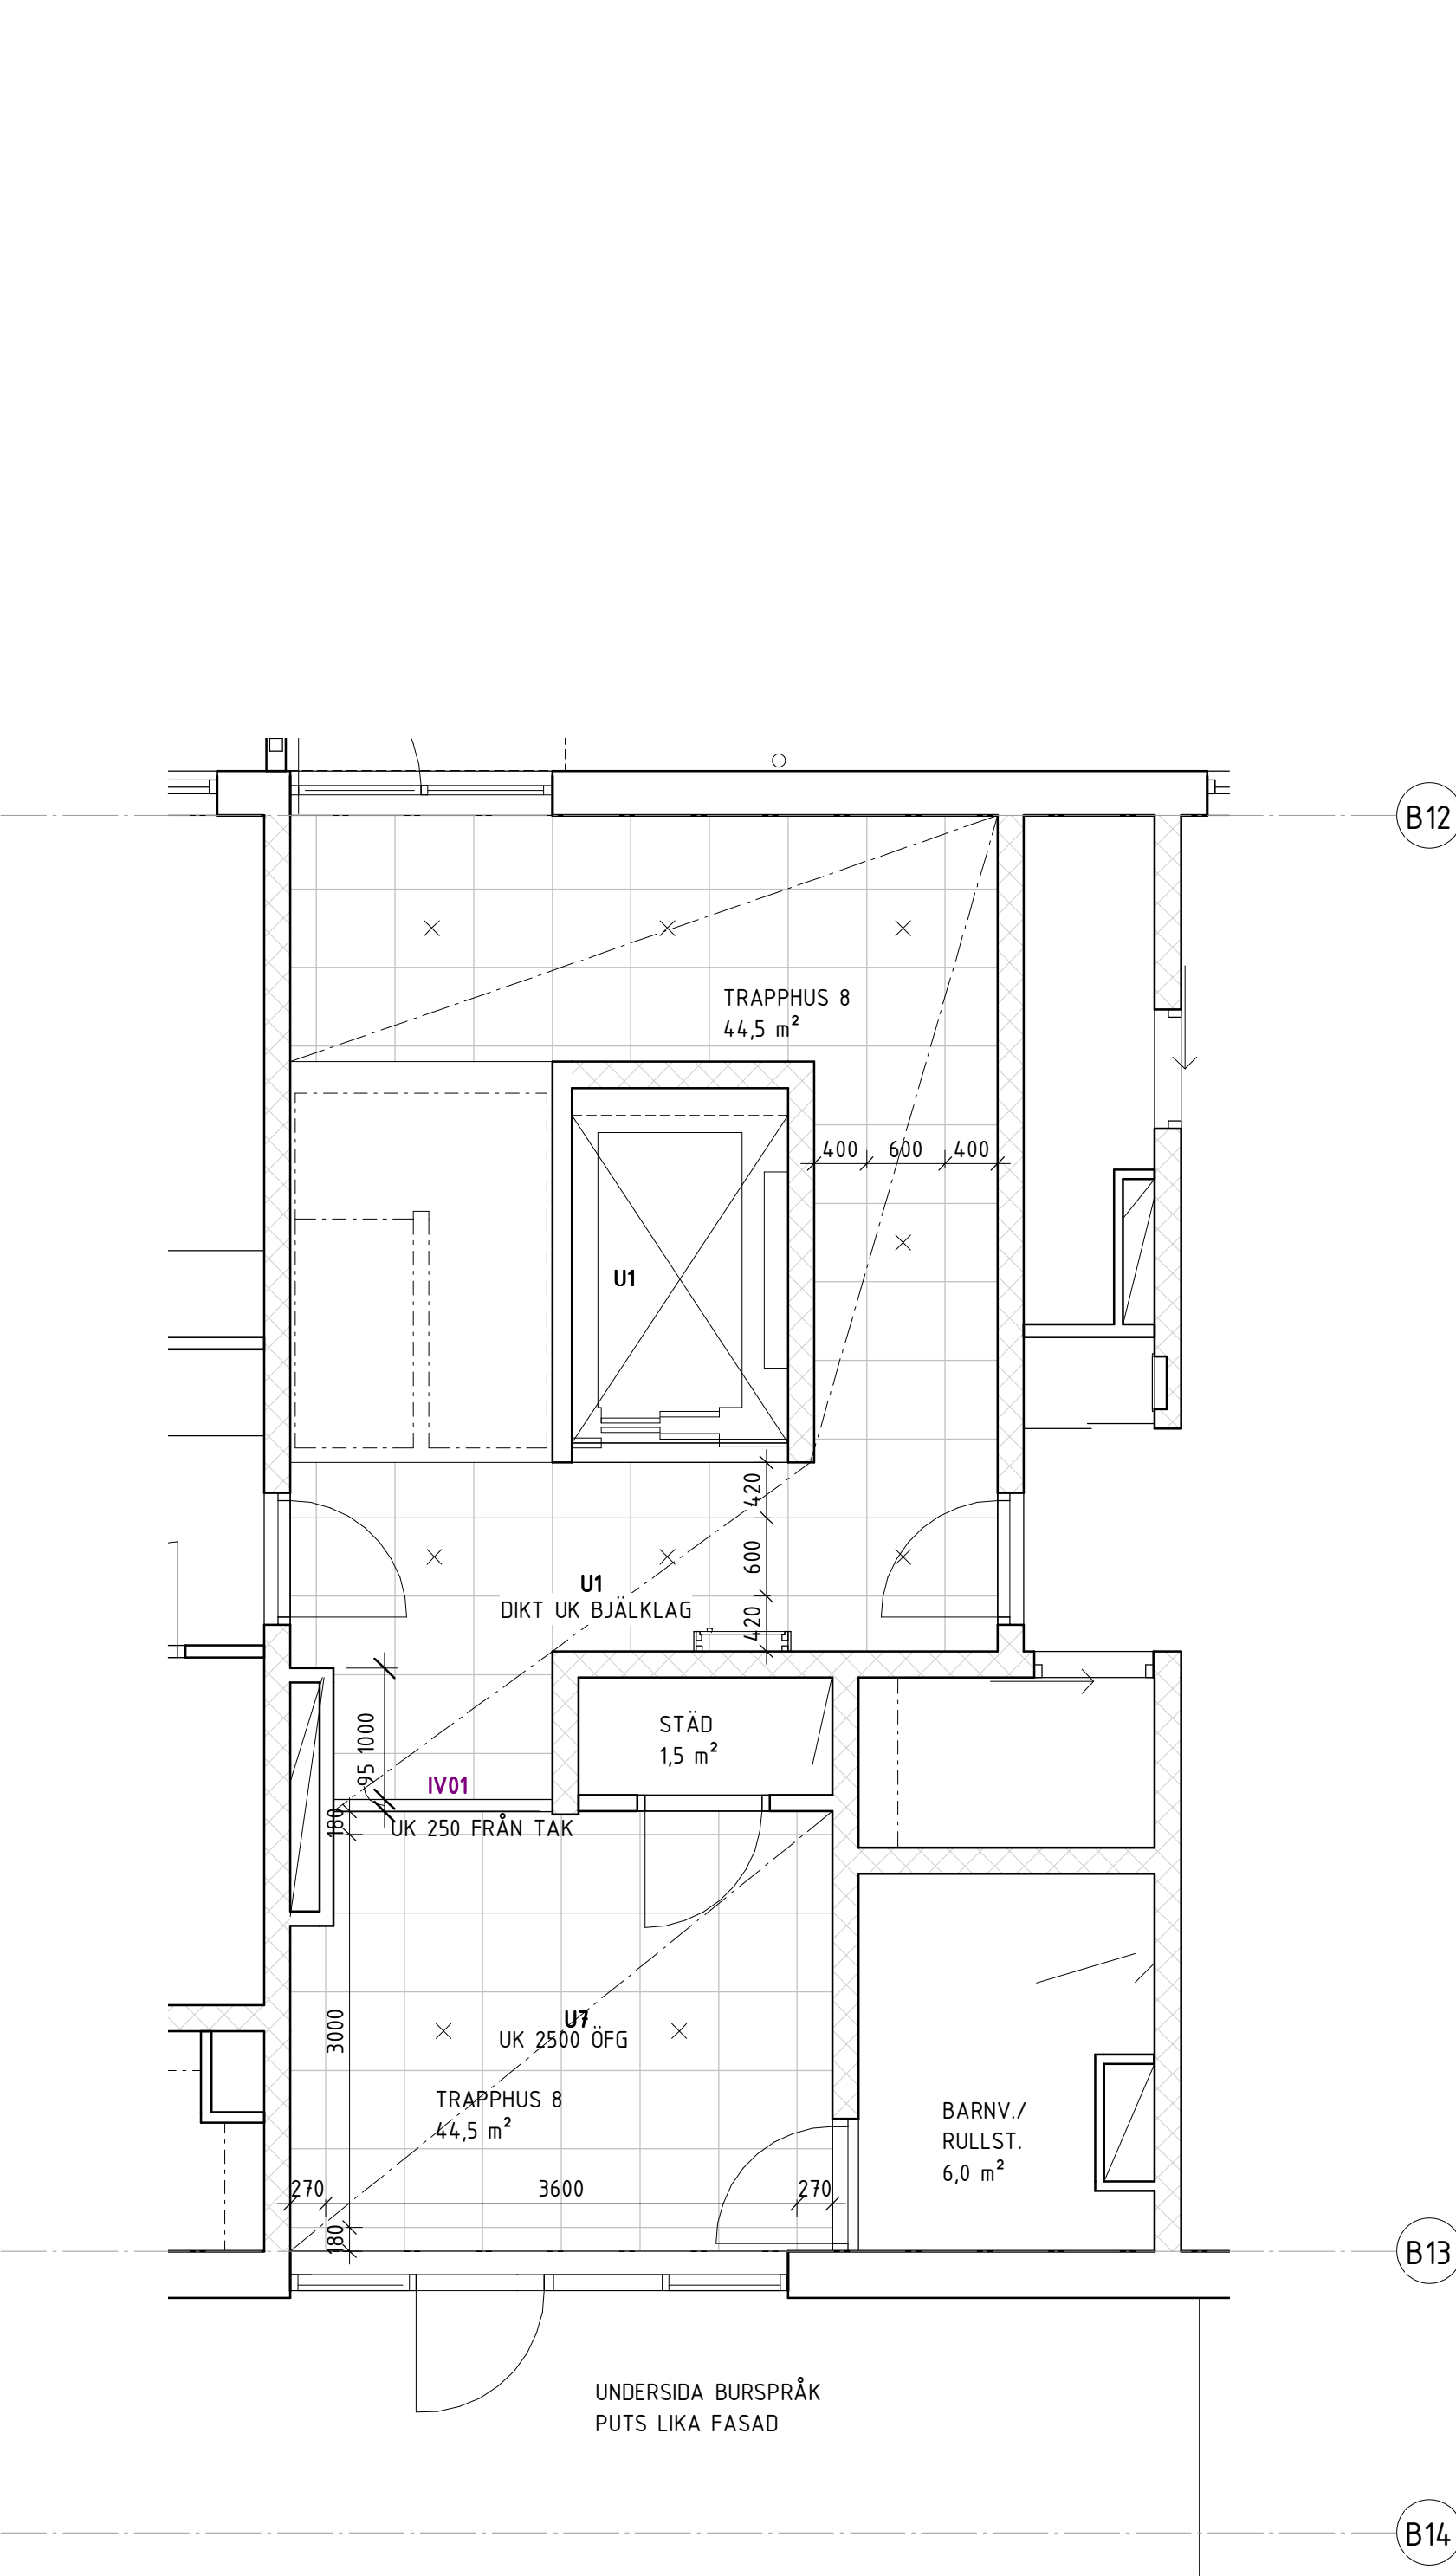

Trapphus 8 entré

BET	ÄNDRINGEN AVSER	DATUM	SIGN
RELATIONSHANDLING			
Kv. Liljekonvaljen JÄRVASTADEN, SOLNA			
<b>SKANSKA</b>			
X	A Skanska Teknik	tel. 010-44 80 000	
	K Bjerking	tel. 010-211 80 00	
	E Resistä AB	tel. 08-594 97070	
	L Landskapslaget AB	tel. 08-442 48 20	
	V Energoavats	tel. +3761 7112350	
	w ÅF Infrastruktur	tel. 010-505 00 00	
UPPDRAG NR	141302	RITAD/KONSTR. AV	UCB
DATUM	2016-02-15	ANSVARIG	Ulla-Carin Bejtoft
NYBYGGNATION FLERBOSTADSHUS HUS 2, PLAN 2 (ENTRÉPLAN) TRH 7 & 8 UNDERTAK			
SKALA	1:50 1:100	NUMMER	A-43.1-2207
		BET	